

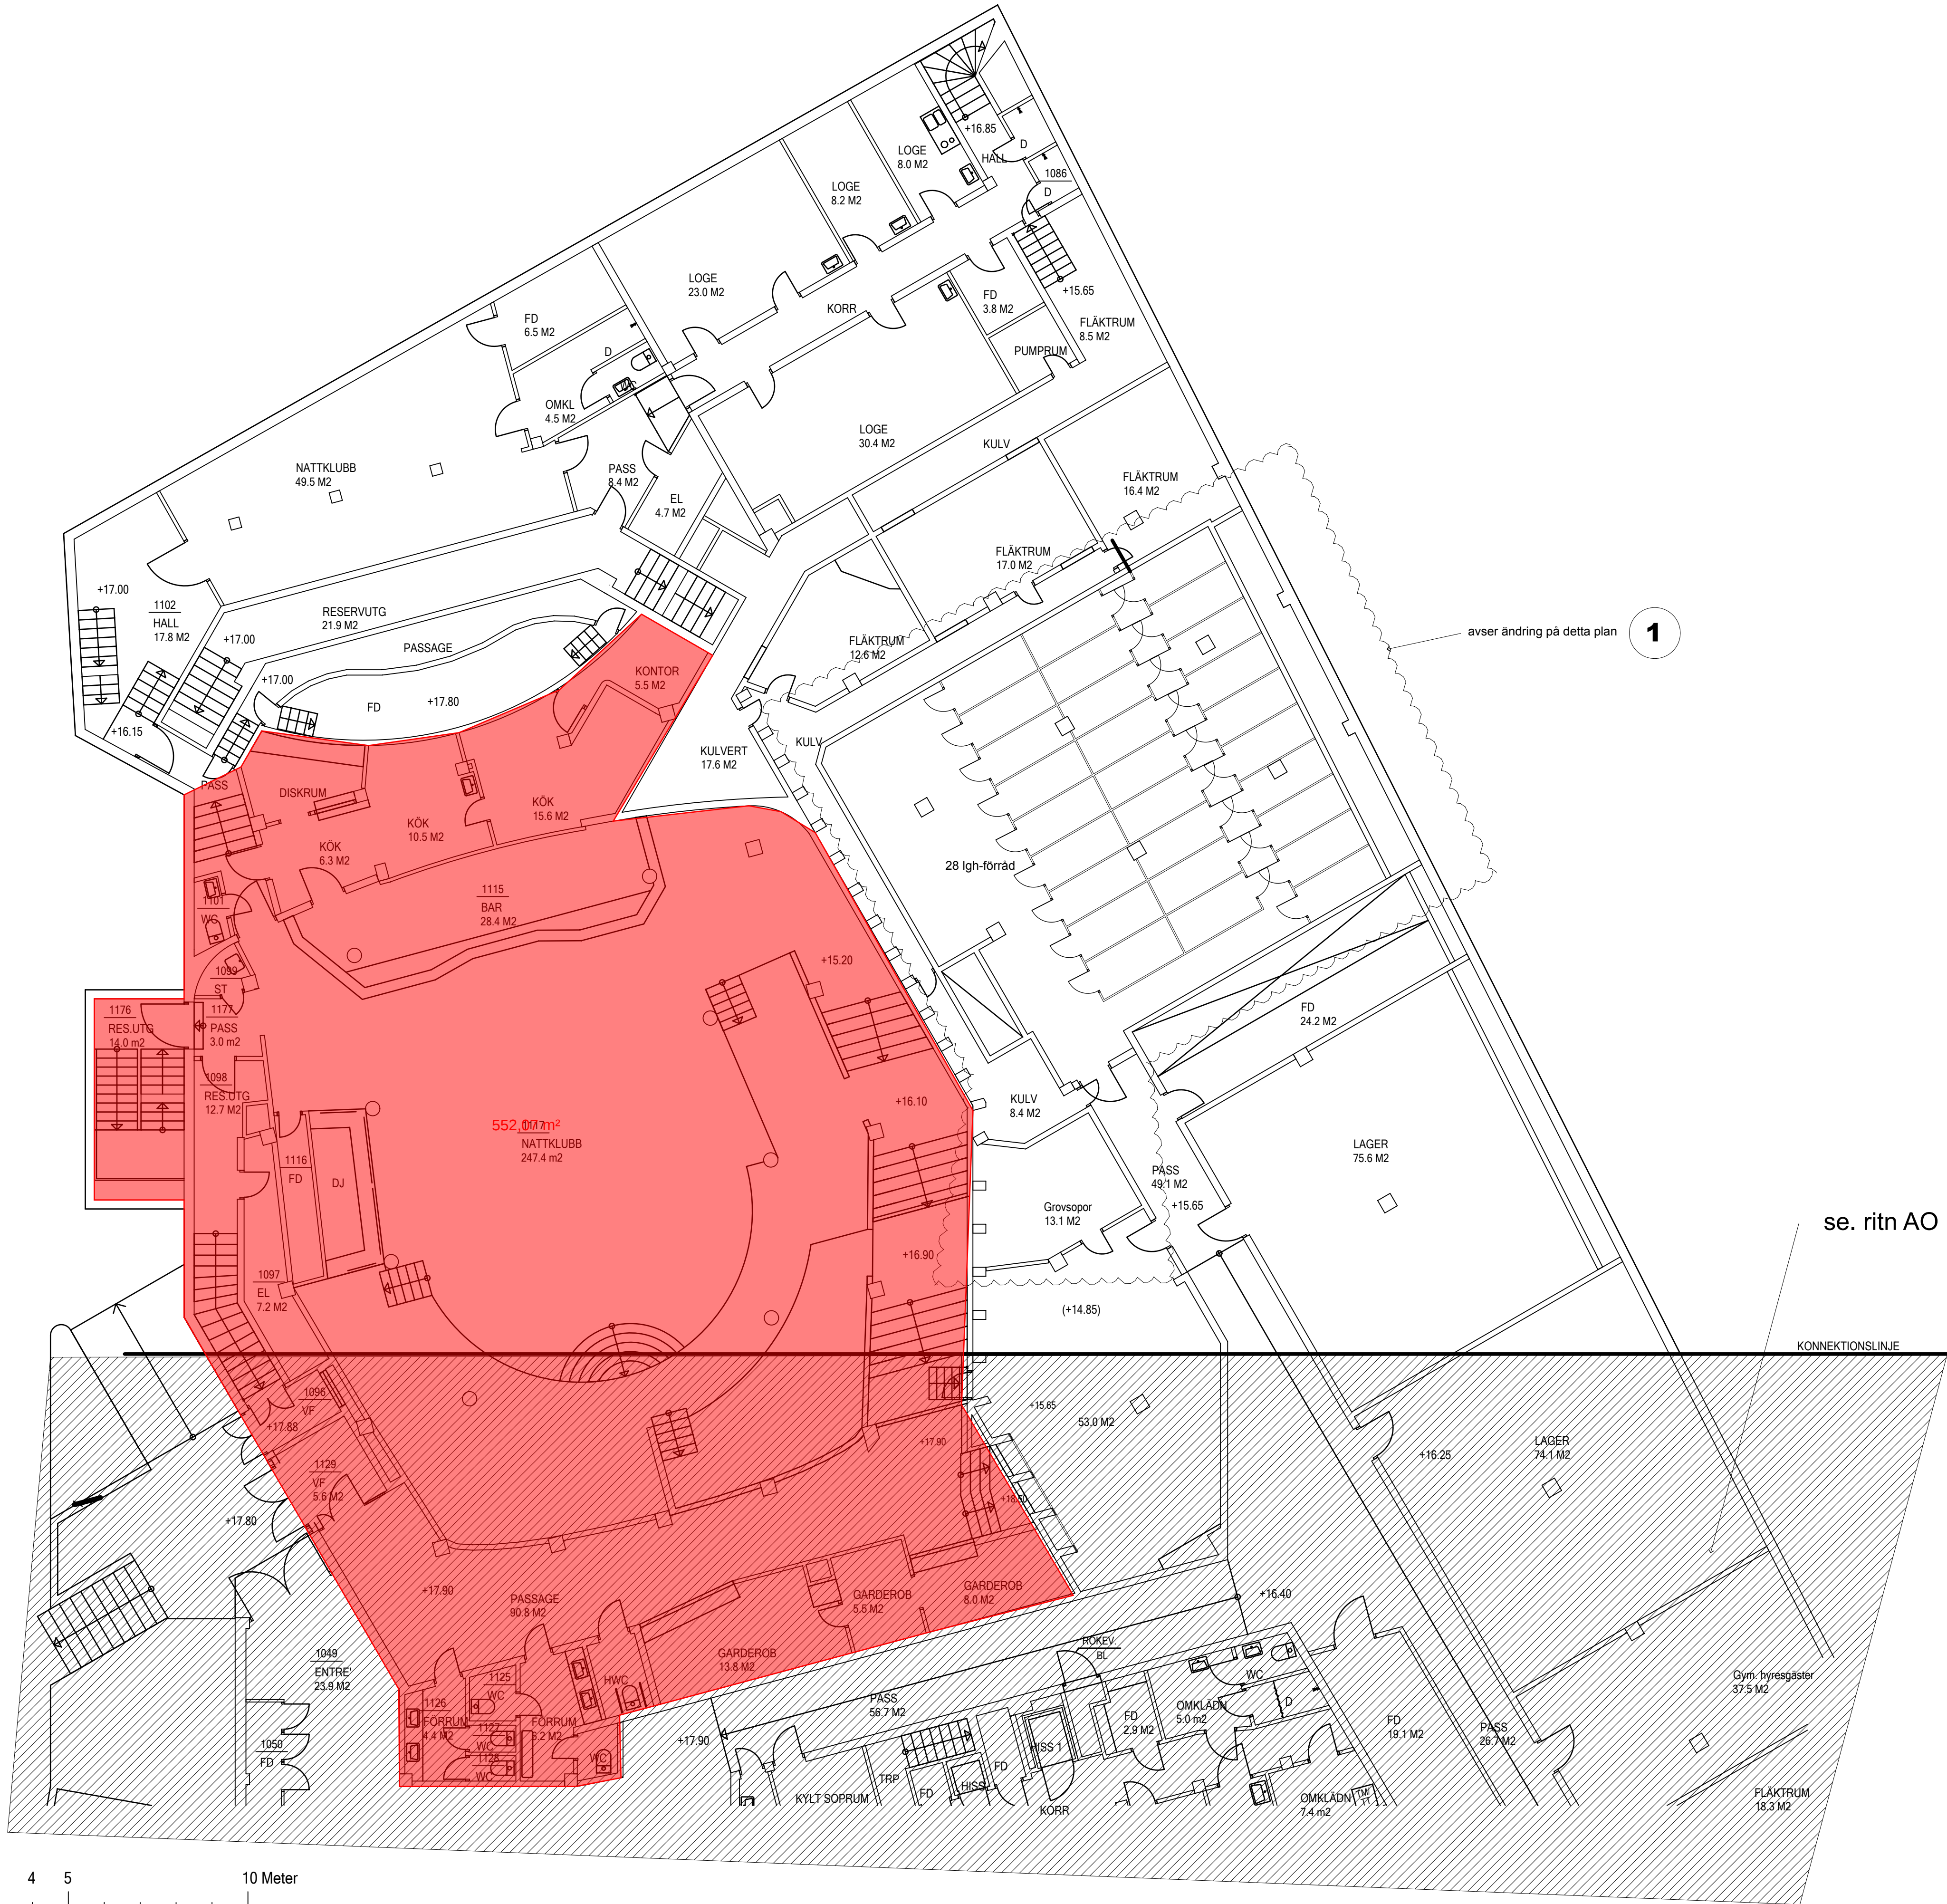


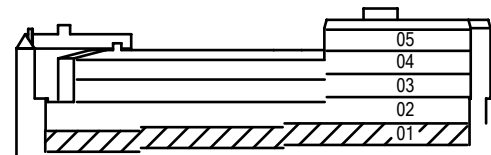

Markerar ändringsområde

1 Tidigare redovisade lgh-förråd flyttas hit. Grovsopor tillkommer

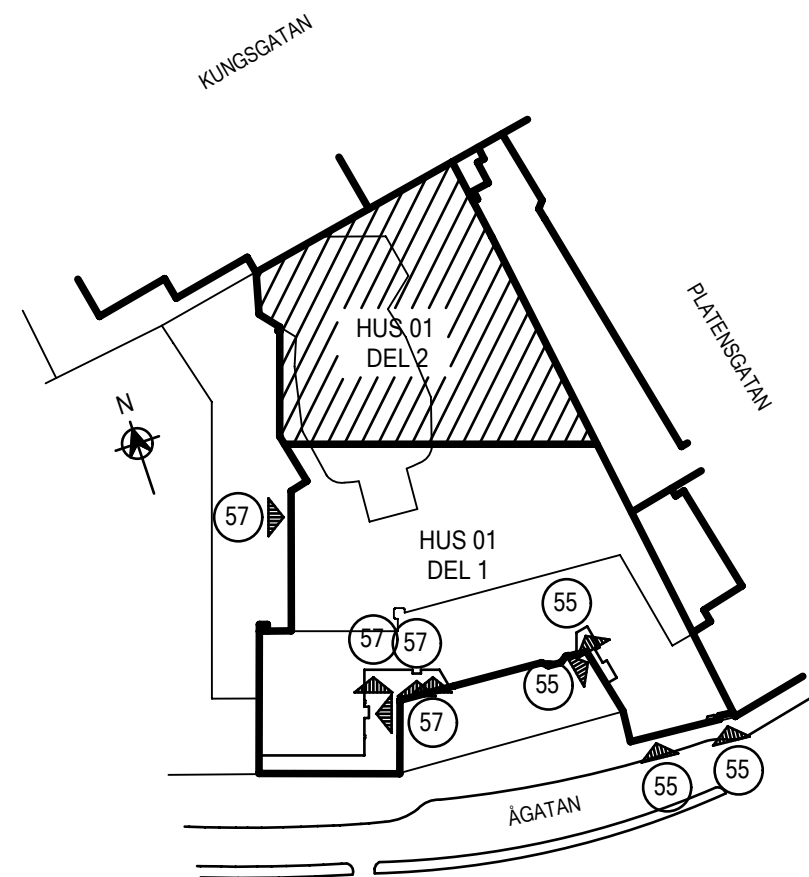

RELATIONSRTNING
Marakech 18 januari 2009 l.e.b

BYGGNADSLOVSHANDLING

art & architecture leif.e.boman		ATM fastighets AB	
Vasavägen 1 582 24 linköping 013-10 52 20 Fax 013-10 52 20 earth.art@bredband.net		Sanktargatan 12 582 24 LINKÖPING Tel 013-24 20 30 Fax 013-24 20 30	
		ABSALON 18 LINKÖPING PLAN 0 (Källarplan) +17.90	
		OMBYGGNAD TILL LÅGENHETSFÖRRÅD	
Linköping 9 maj 2008 leif.e.boman		Skala 1:100	AOA