


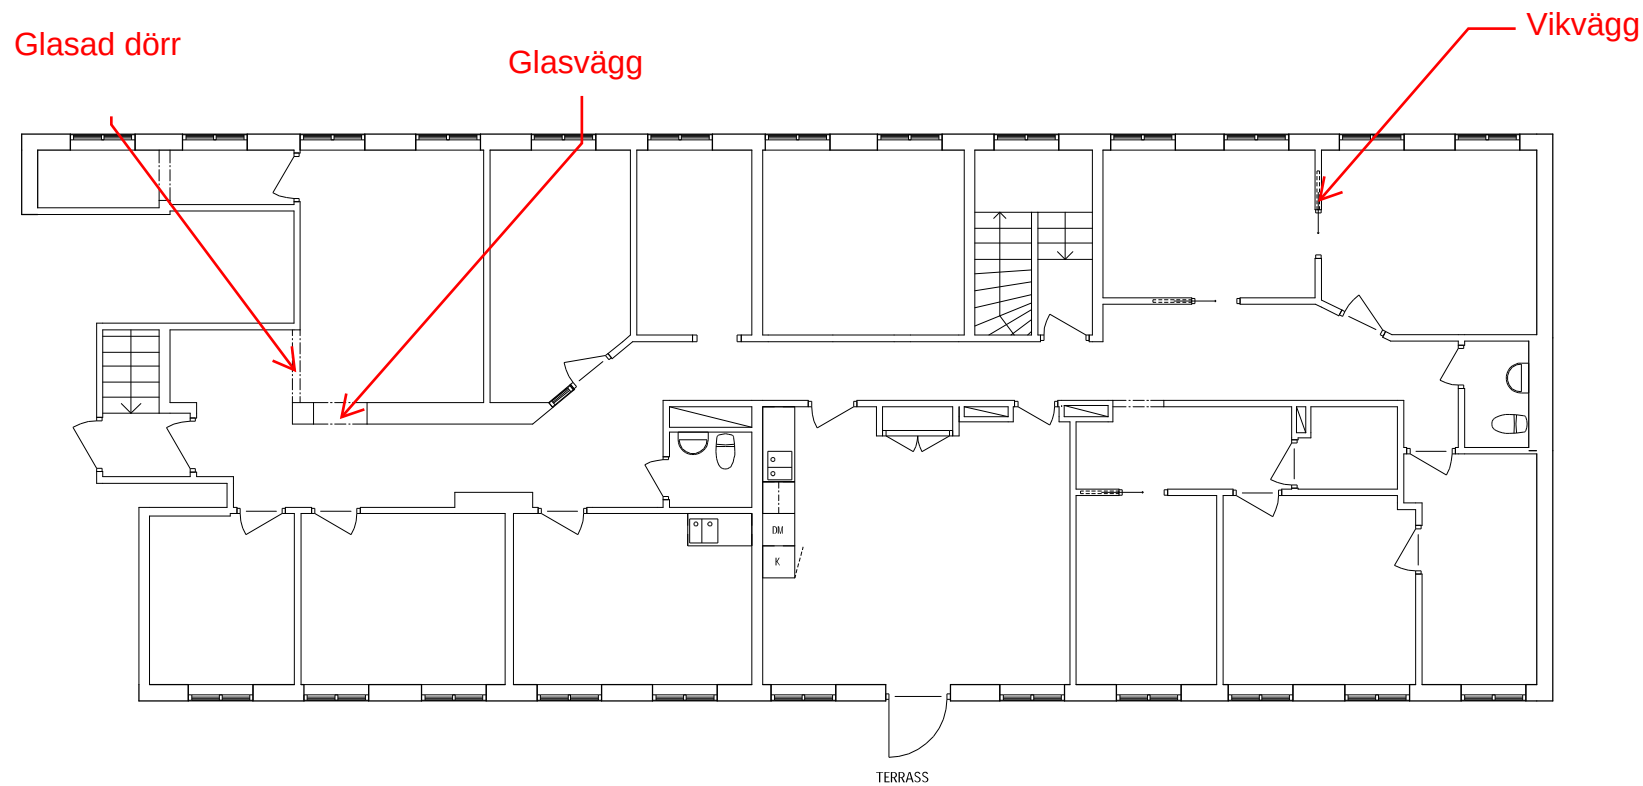

PLAN 1
SKALA 1 : 50

BET	ÄNDRINGEN AVSER	DATUM	SIGN
BEFINTLIGT UTSEENDE			
KV. DYKAREN 16			
Fastighetsbeteckning			
			
ÖPPNINGAR	REDAKORREKTUR AV		
P2107-02A	FM		
DATUM			
2021-07-05			
HYRESGÄSTANPASSNING			
BEFINTLIGT UTSEENDE			
PLAN 1 TRP			
SKALA	NÄRBLIK		BET
A1 1:50	A-49.1-010		
A3 1:100			