



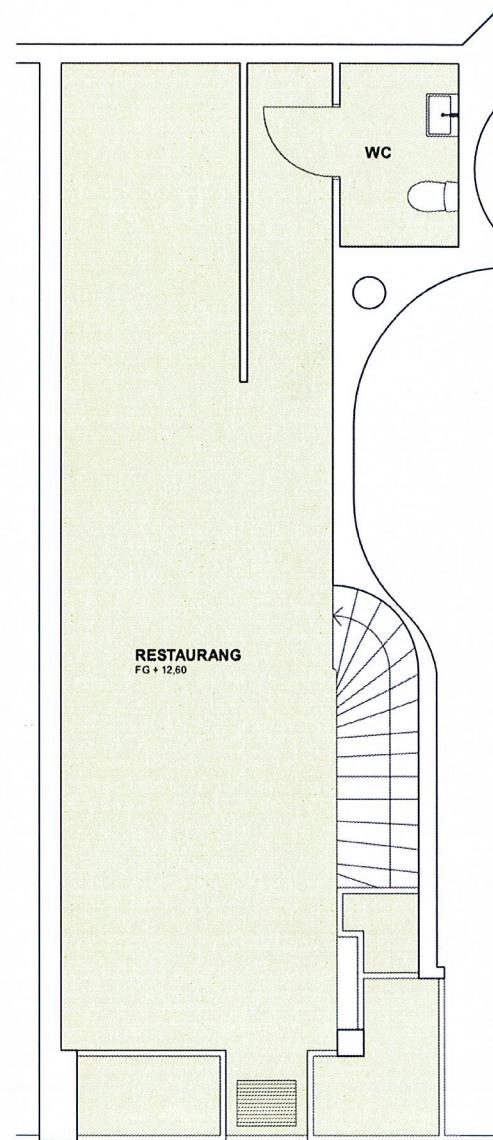


ENTRÉPLAN
A1 - 1:50

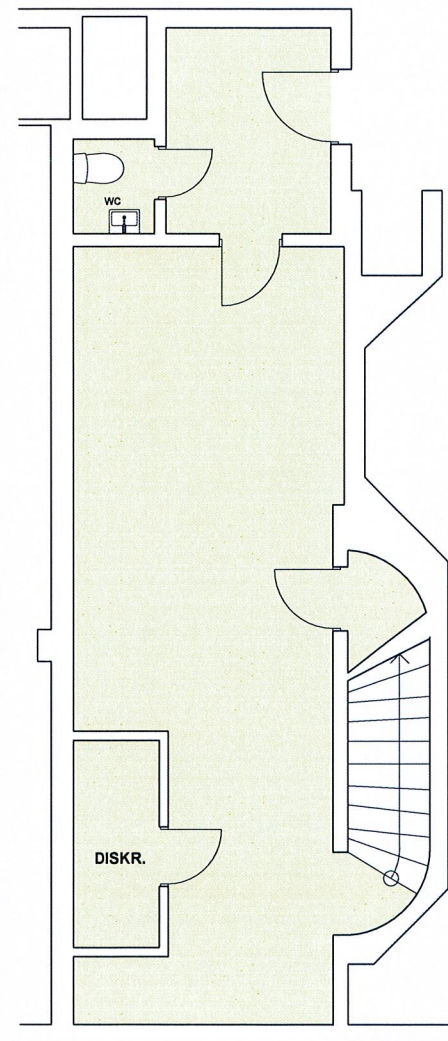

KÄLLARPLAN
A1 - 1:50

SKALA 1:50 (A1)

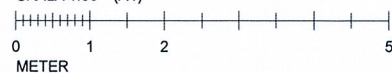

BYGG- OCH MILJÖNÄMNDEN
LINKÖPING

Ink 2013 -05- 2 4

Dnr BLK 2013-00.00.64

Beslut § D 2013-00

BET	ANT	ÄNDRING AVSER	DATUM	SIGN
UPPMÄTNINGSHANDLING				
MIKAKU SUSHI				
agnasARK				
www.agnasark.se • +46(0)247-792060				
UPPDRAG NR	RITAD AV		HANDLAGGARE	
10564:1281	E. WALLÉN		E. WALLÉN	
DATUM	ANSVARIG			
2013-06-22	ERIK WALLÉN			
STORGATAN 32B				
PLANER				
SKALA	NUMMER			BET
A1 - 1:50	A-01			
A3 - 1:100				