


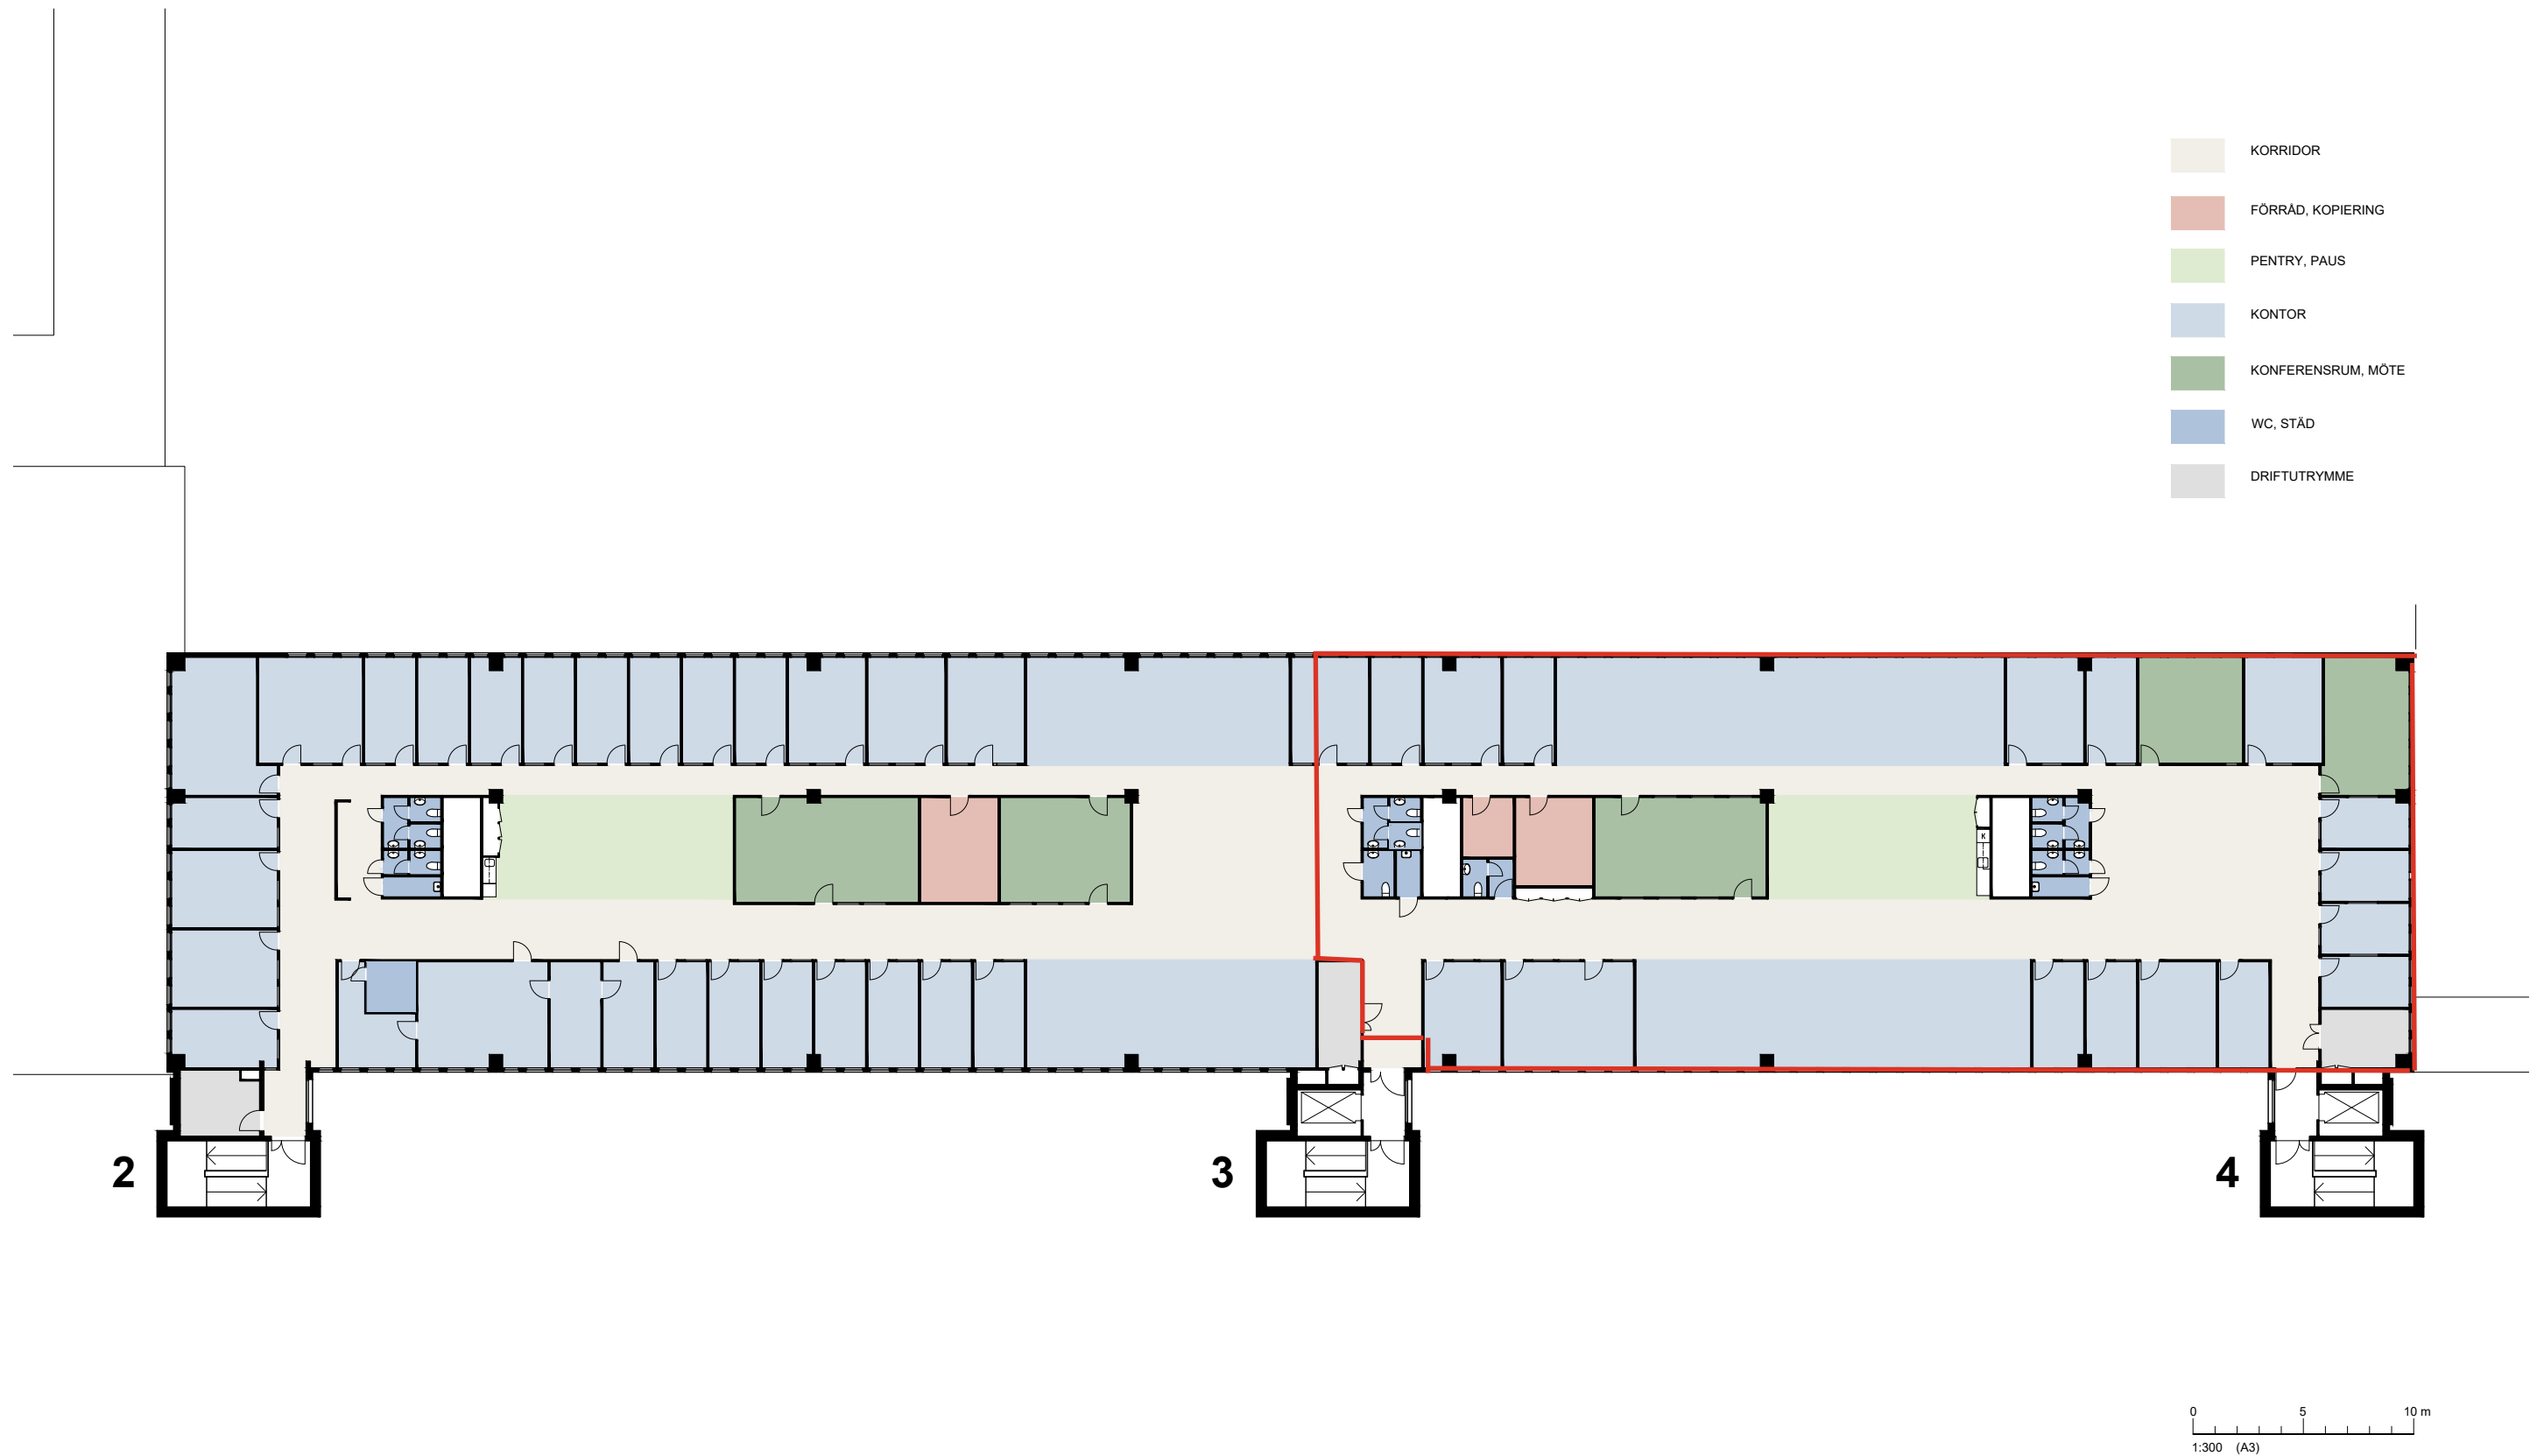

JORDBROMALM 4:3 | LILLSJÖVÄGEN 7 | HANINGE | PLAN 4, VÅNING 2 TR. | LEDIGA LOKALER

AB | SAGAX

pan
arkitekter

RELATIONSITNING 2021 12 03