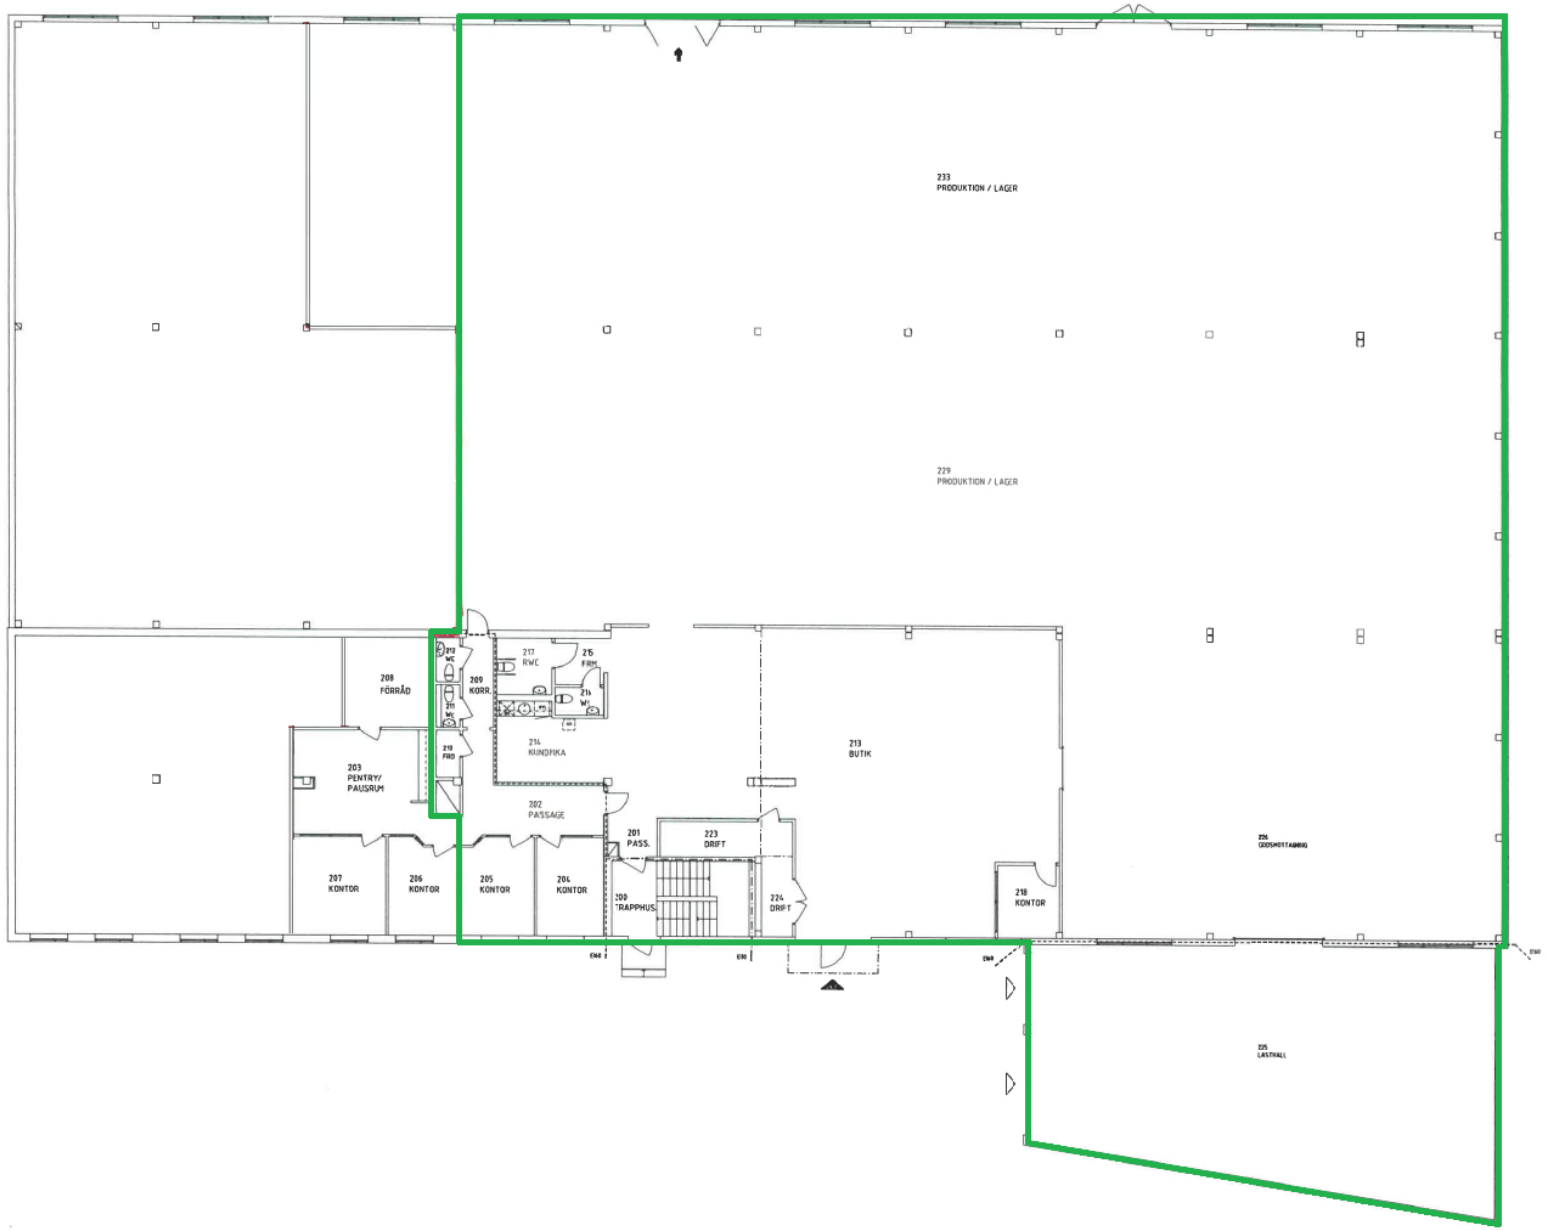

REV	ANT	ÄNDRINGEN AVSER	DATUM	SIGN

RELATIONSHANDLING

AB | SAGAX

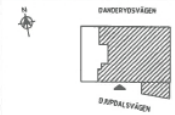

A	PAN ARKITEKTER AB	Mobil 070-341 12 15	pan.arkitekter@telia.com
K	--	--	--
V	--	--	--
E	--	--	--
P	--	--	--

OBJEKTSBENÄMN	PROJEKTNUMMER	
UPPDRAGS NR	RITAD/KONSTR AV	HANDLÄGGARE PAN
DATUM	ANSVARIG PER ARFVIDSON	

SKALA	RITNING	REV
1:100 A1	A-40.1-020	

LAGER: