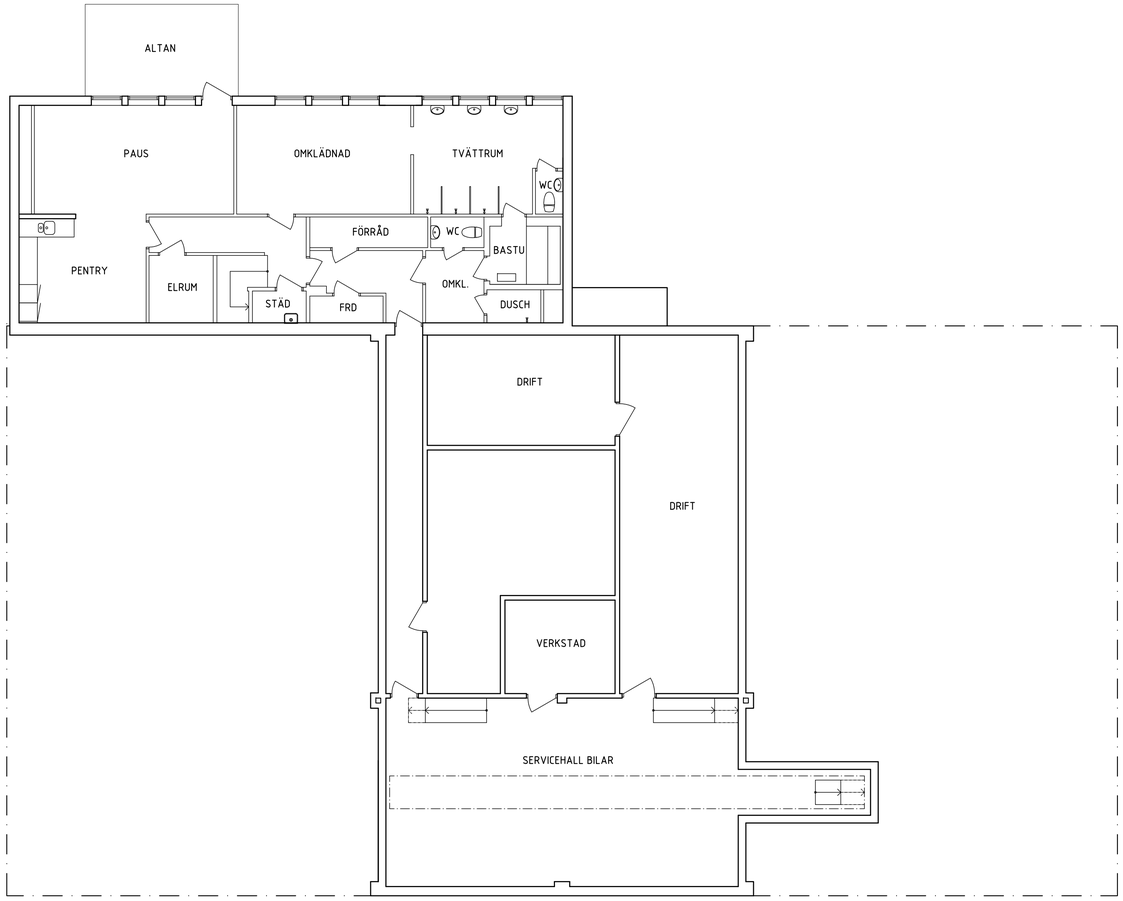

0 1 2 5 10
SKALA 1:100 A1 METER

REF:
LAGER:

BET	ANT	ÄNDRINGEN AVSER	DATUM	SIGN

RELATIONSHANDLING

AB | SAGAX

A	PAN ARKITEKTER AB	Mobil 070-341 12 15	per@panarkitekter.se
K	--	--	--
V	--	--	--
E	--	--	--
P	--	--	--

OBJEKTSNUMMER	PROJEKTNUMMER	
UPPDRAG NR	RITAD/KONSTR AV: PAN	HANDLÄGGARE
DATUM: 2026-06-02	ANSVARIG: PER ARFVIDSON	

JORDBROMALM 1:11, JORDBRO
JORDBROTORPSVÄGEN 4
PLAN 1, SOUTERRÄNGVÅNING

SKALA	NUMMER	BET
1:100 A1 :200 A3	A-40.1-100R	

PLO: