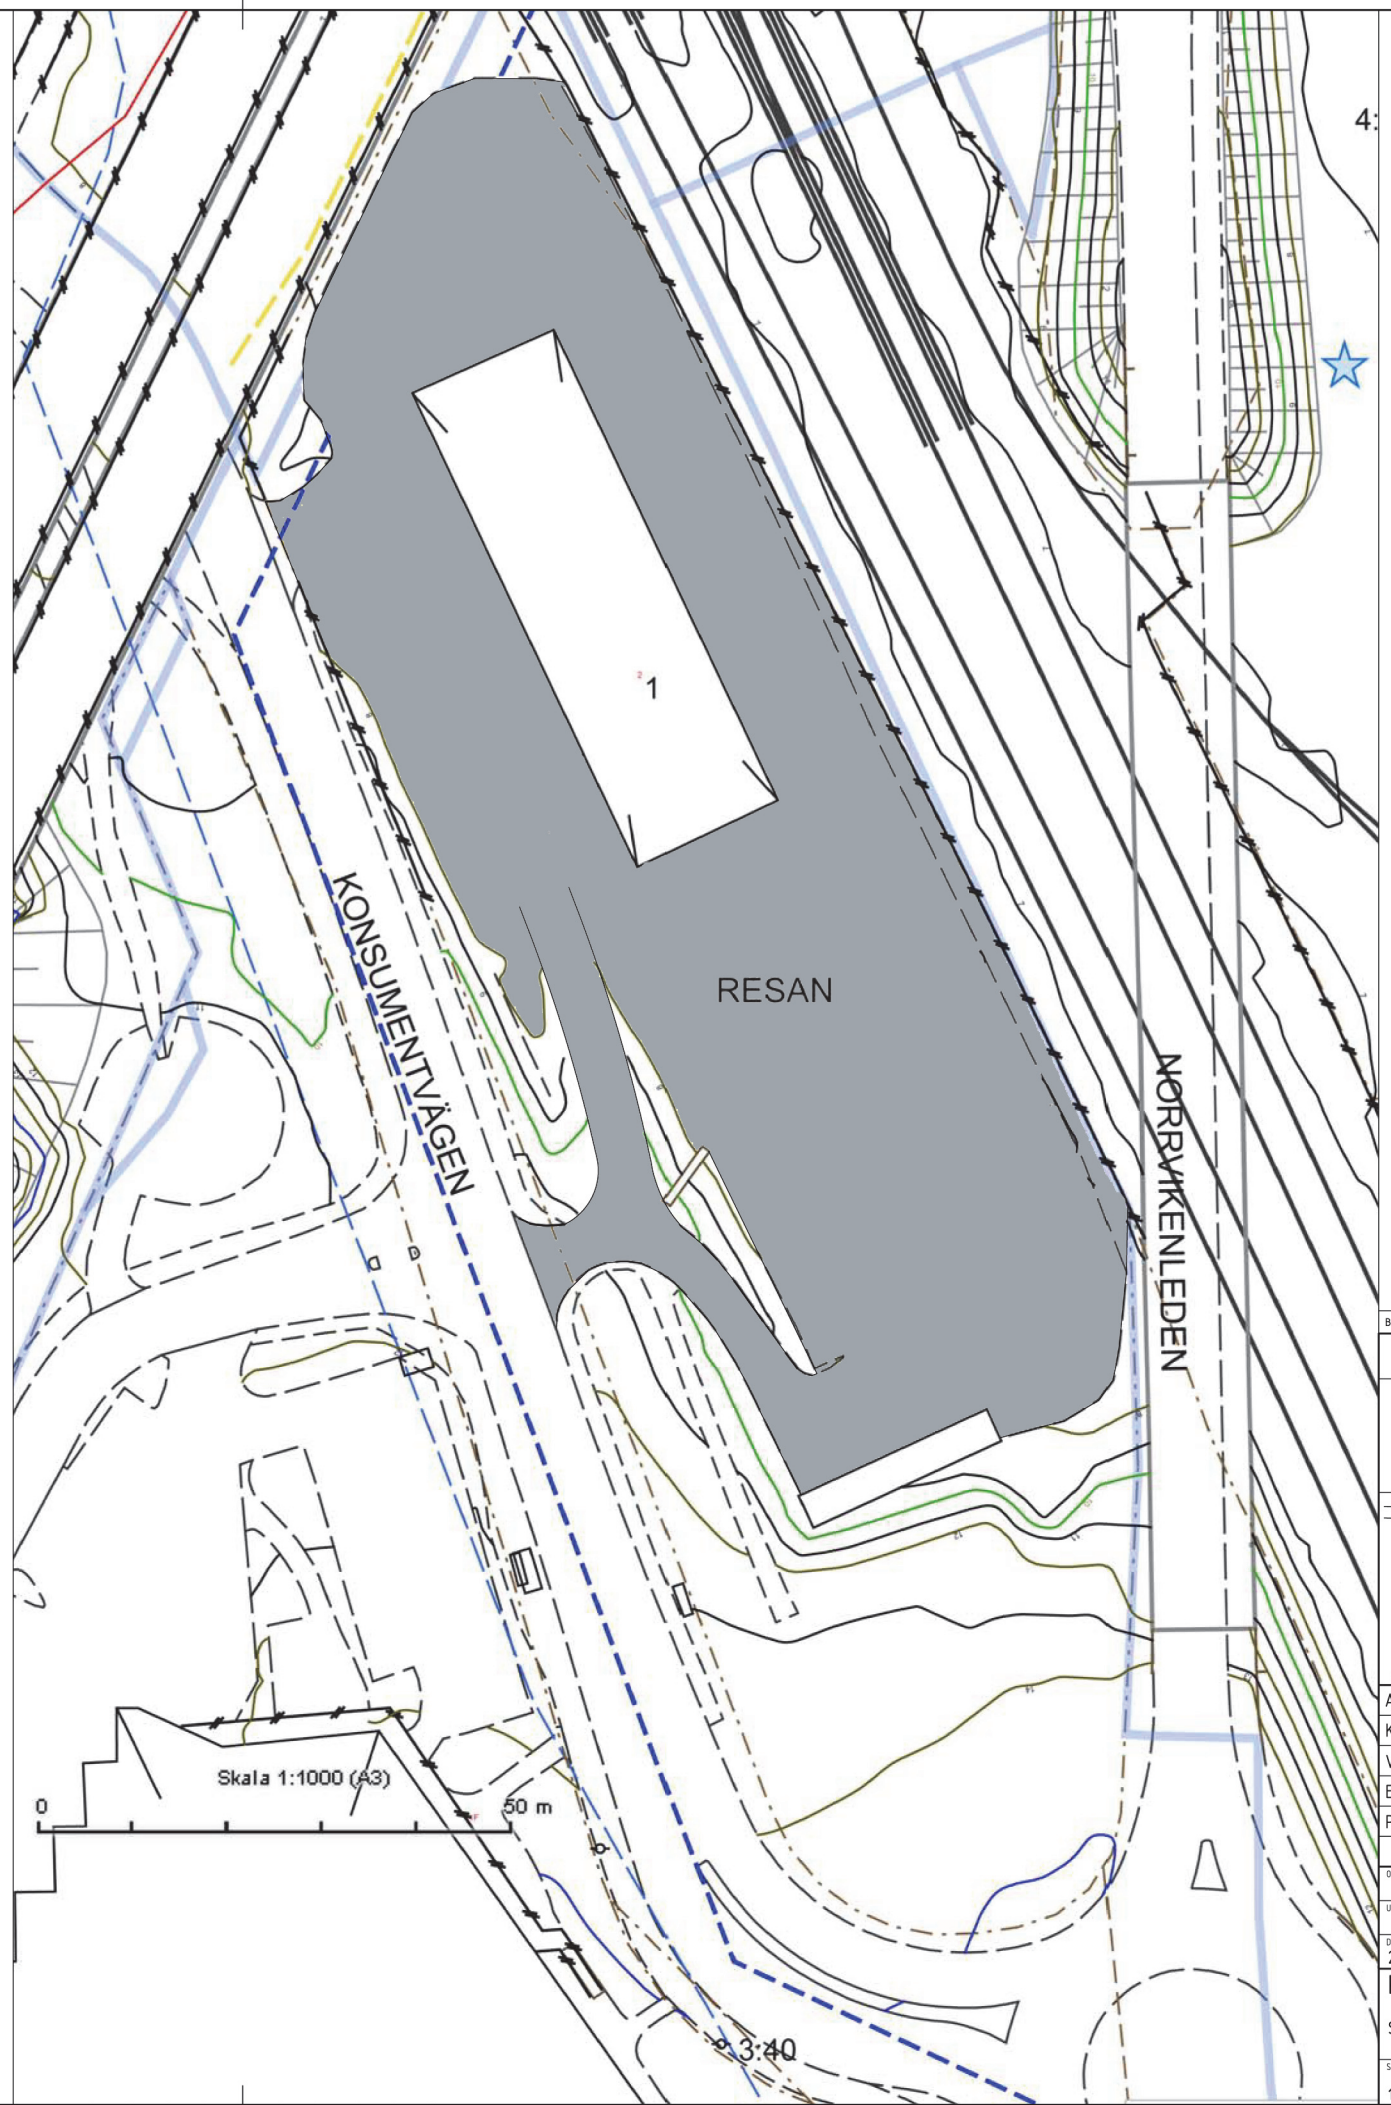

0 5 10 15 20 30 40
SKALA 1:400 A1 METER

REF:

LAGER:

BET	ANT	ÄNDRINGEN AVSER	DATUM	SIGN

RELATIONSHANDLING

AB | SAGAX

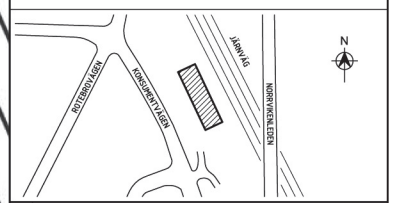

A	PAN ARKITEKTER AB	Mobil 070-341 12 15	pan.arkitekter@telia.com
K	--	--	--
V	--	--	--
E	--	--	--
P	--	--	--

OBJEKTSNUMMER	PROJEKTNUMMER	
UPPDRAG NR	RITAD/KONSTR AV: SAM	HANDLÄGGARE: PAN
DATUM: 2017-08-17	ANSVARIG: PER ARFVIDSON	

KV RESAN 1, SOLLENTUNA

SITUATIONSPLAN

SKALA	NUMMER	BET
1:400 A1	A-01.1-010	

PLO: