




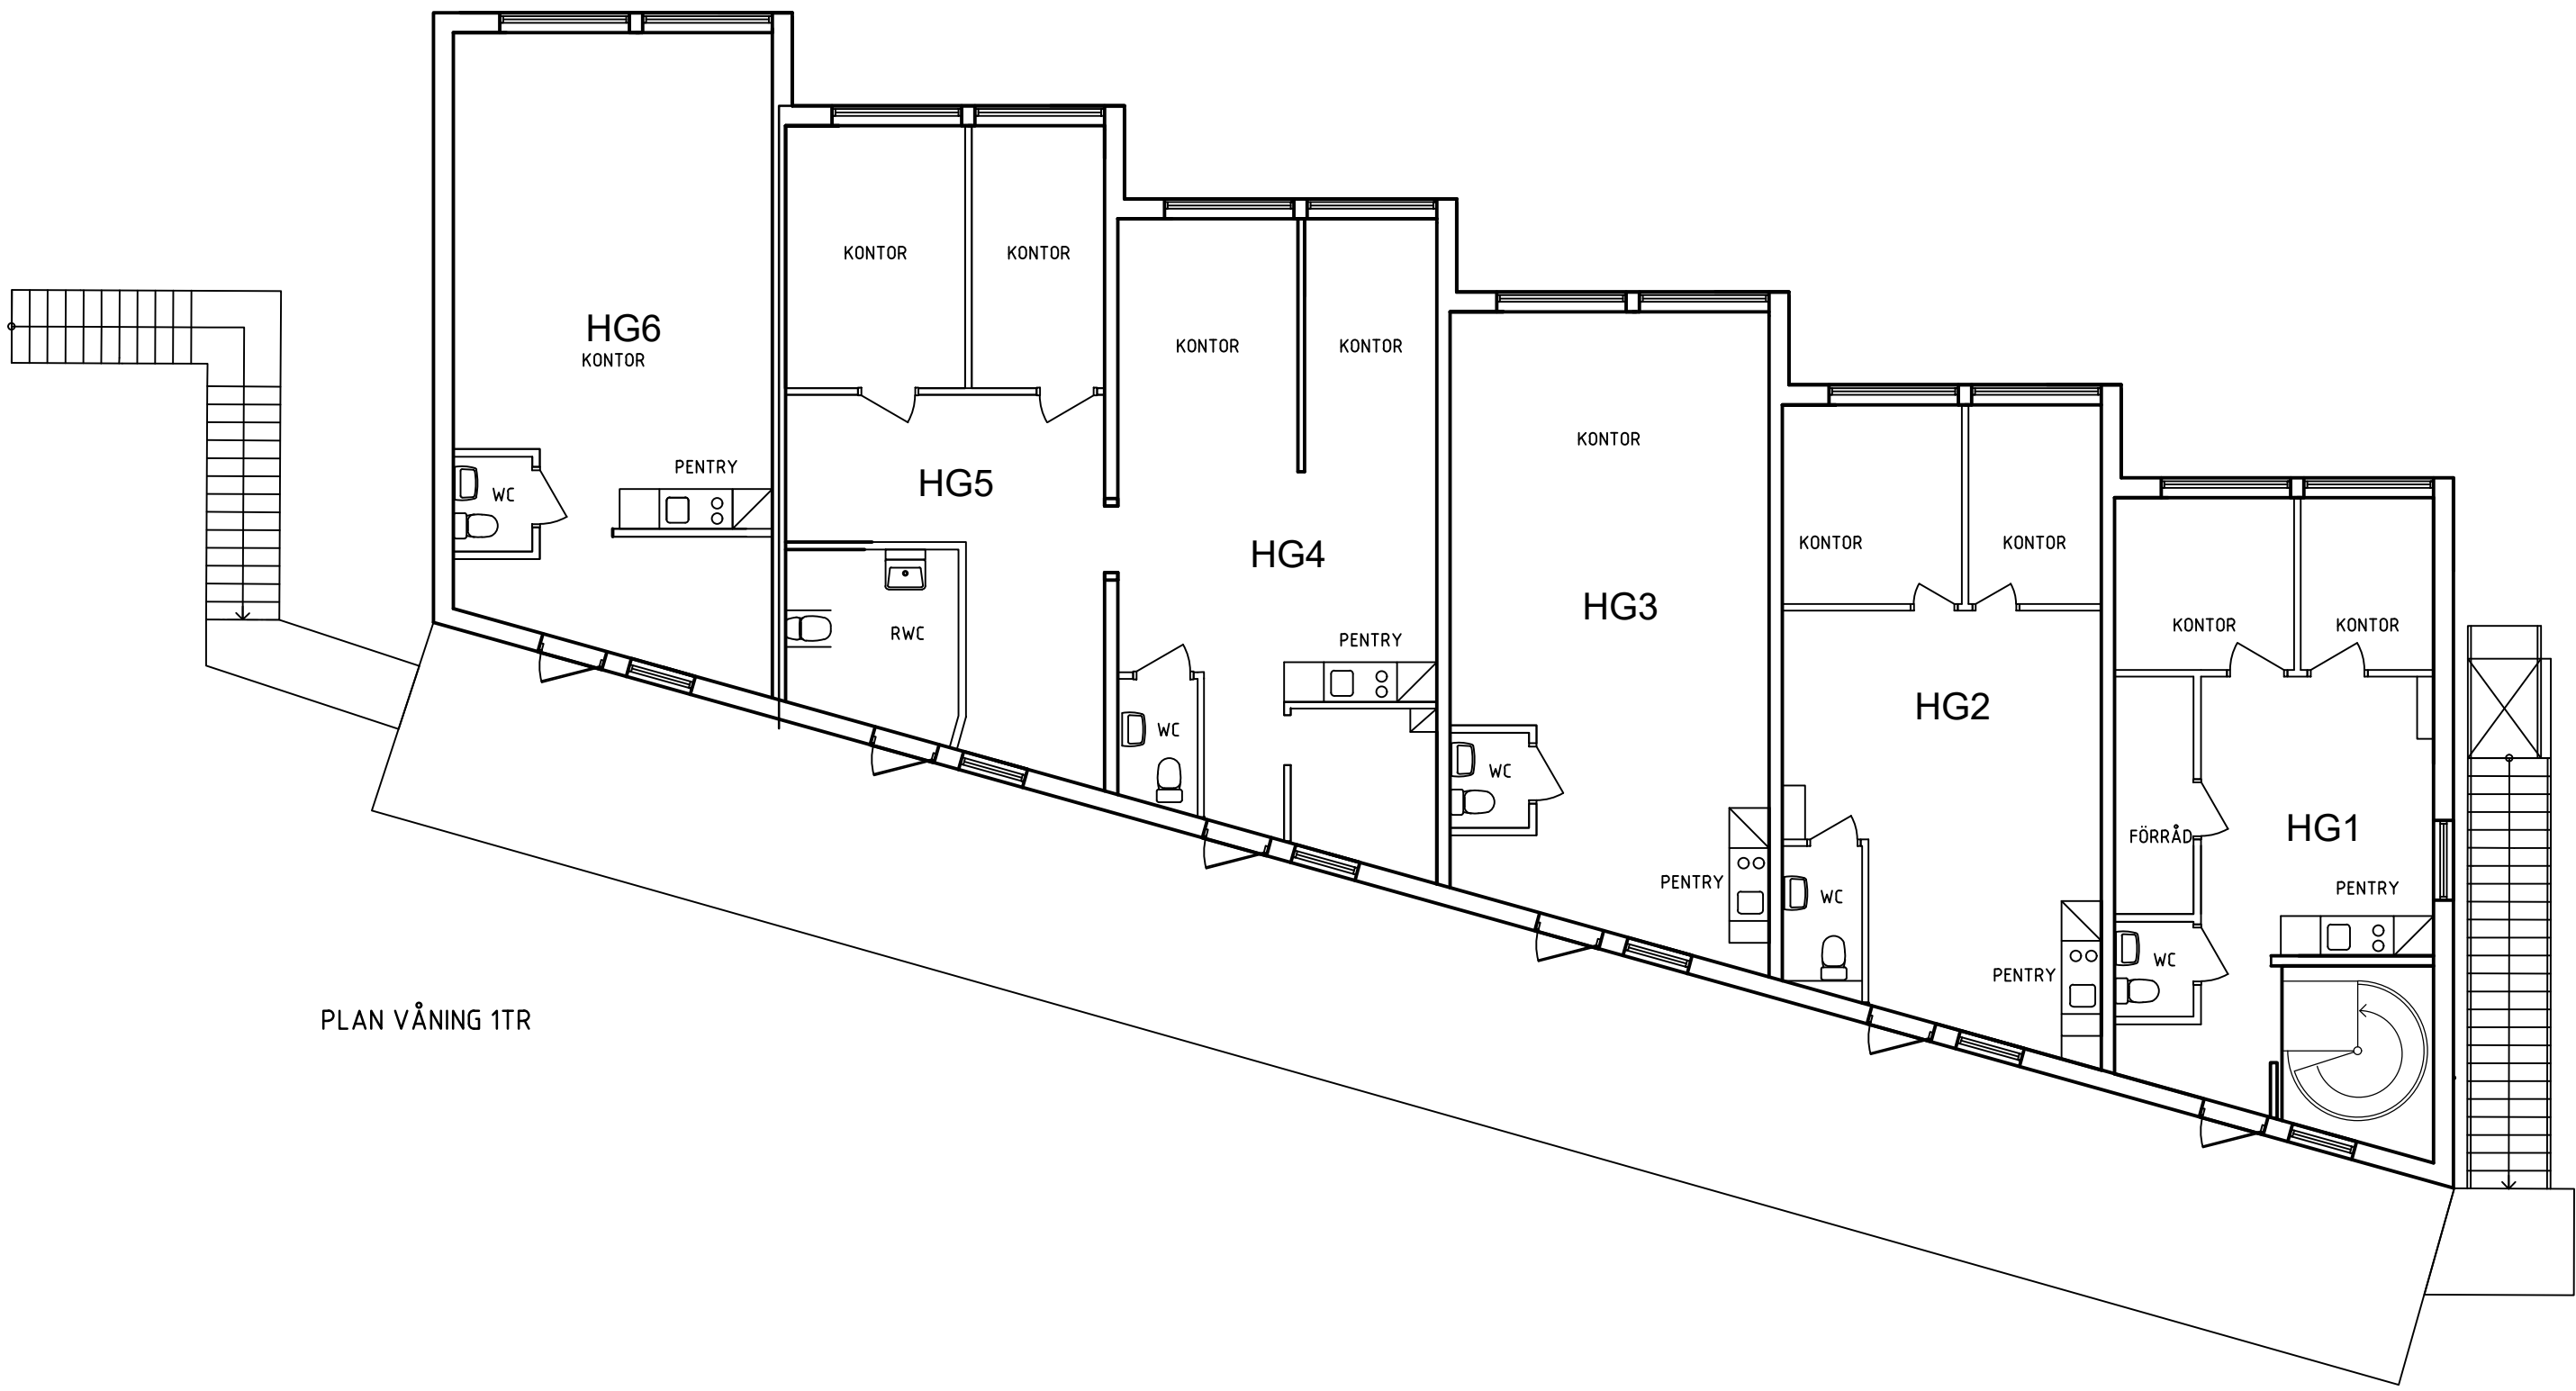

PLAN VÅNING 1TR

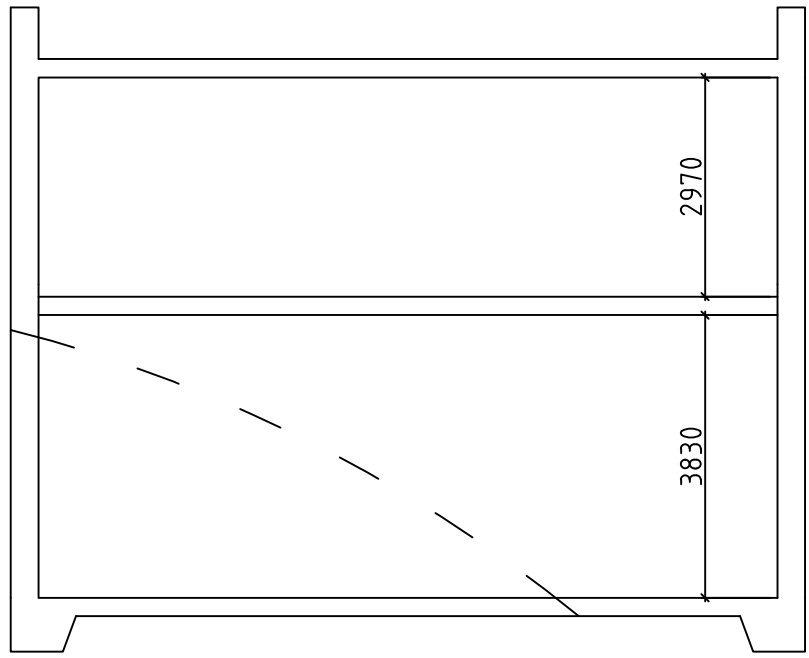

PRINCIPSEKTION

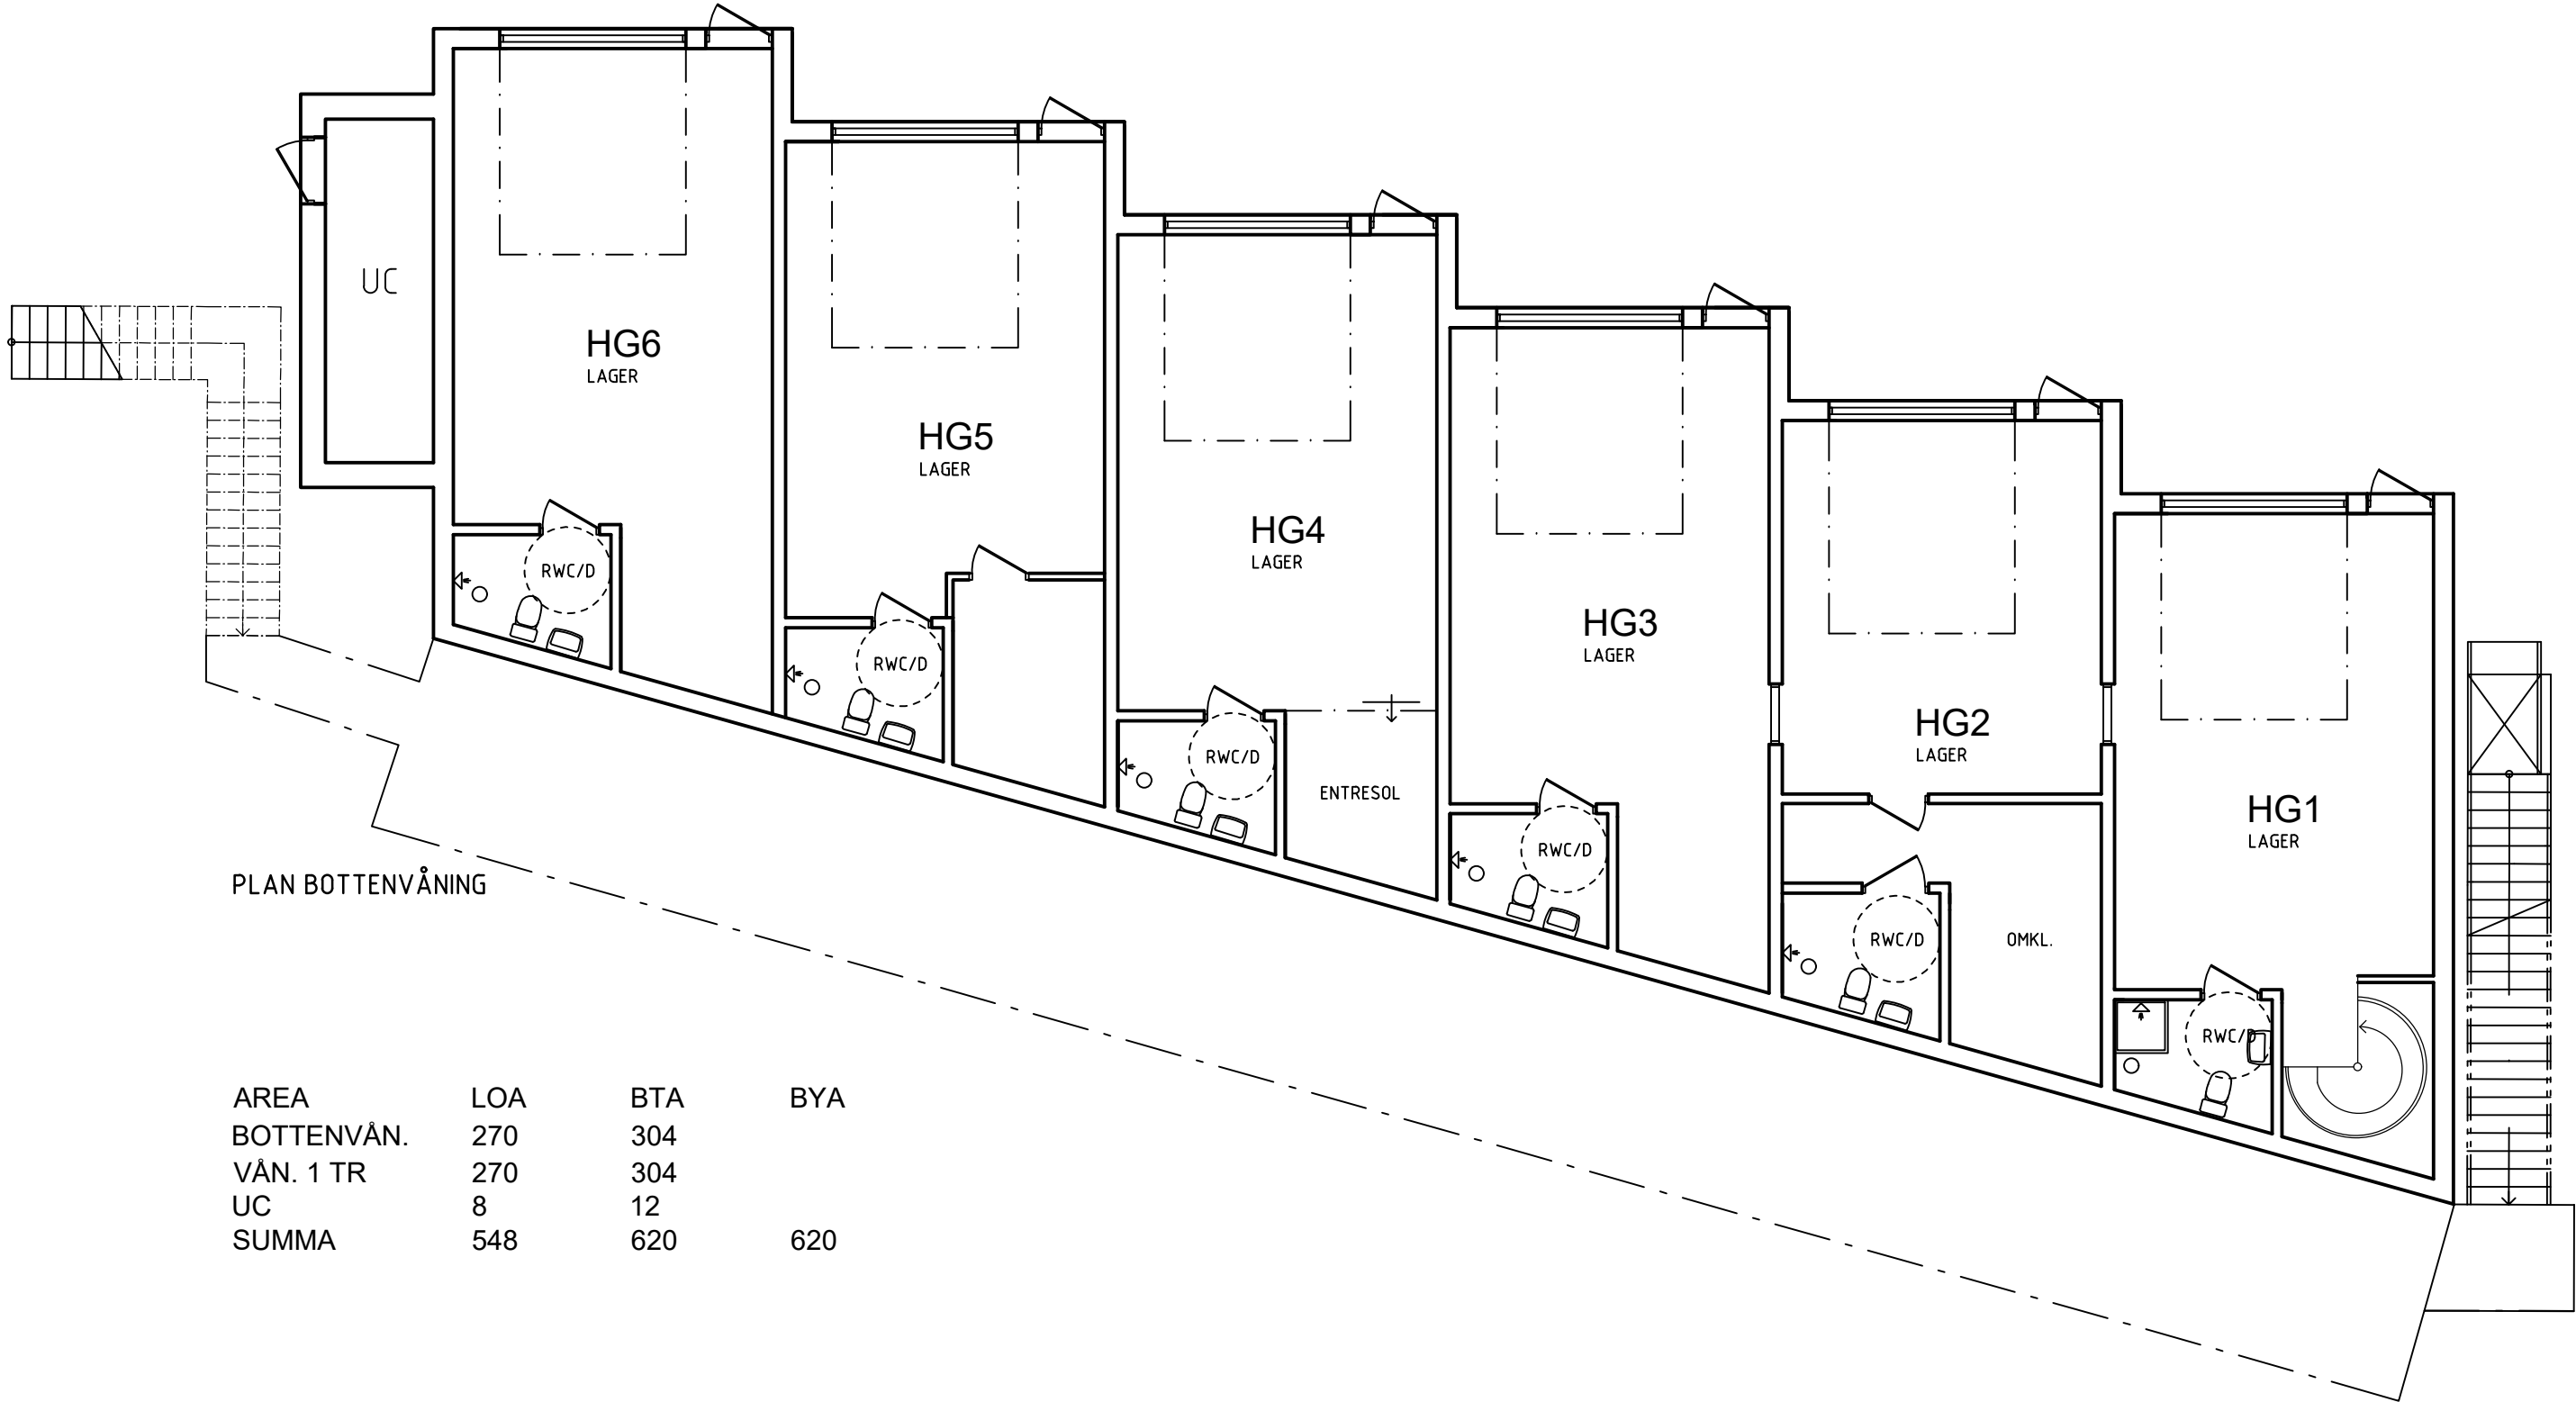

PLAN BOTTENVÅNING

AREA	LOA	BTA	BYA
BOTTENVÅN.	270	304	
VÅN. 1 TR	270	304	
UC	8	12	
SUMMA	548	620	620

BET	ANT	ÄNDRINGEN AVSER	DATUM	SIGN
RELATION 2024				
na NA FASTIGHETER AB Kajabäcksvägen 7 694 34 Hallsberg Tel: 0582-49 86 00 www.nafastigheter.se				
	BH			
	A			
	K			
	V			
	E			
	L			
UPPDRAG NR		RITAD/KONSTR AV	HANDLÄGGARE	
2023-06-30		CN	CN	
DATUM		ANSVARIG		
2023-06-30				
NIKOLAI 3:340, ÖREBRO KOMMUN				
PLANER, SEKTION, AREA				
SKALA	NUMMER		BET	
A3 1:200	A-AREA			