




FASAD MOT VÄSTER

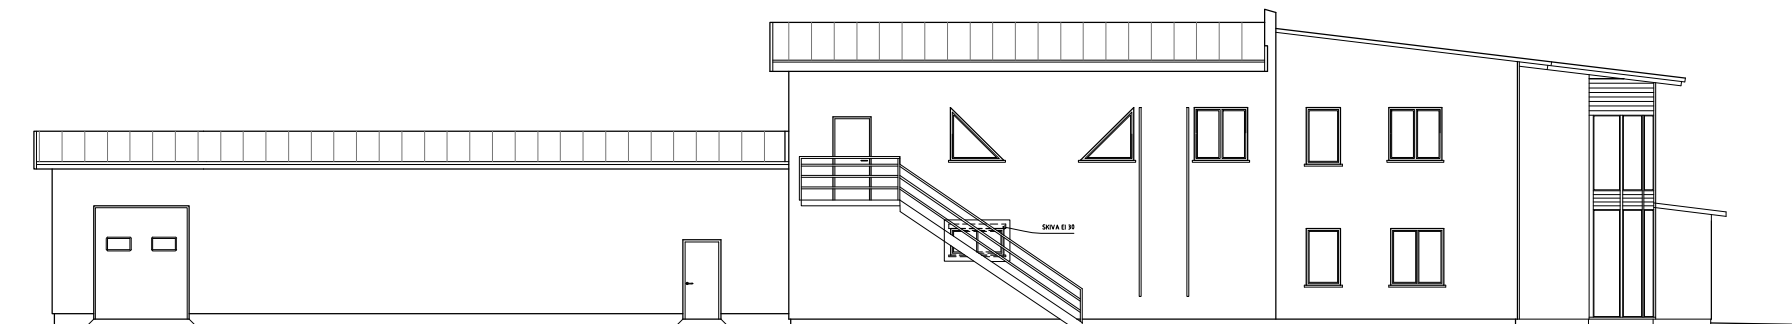

FASAD MOT ÖSTER

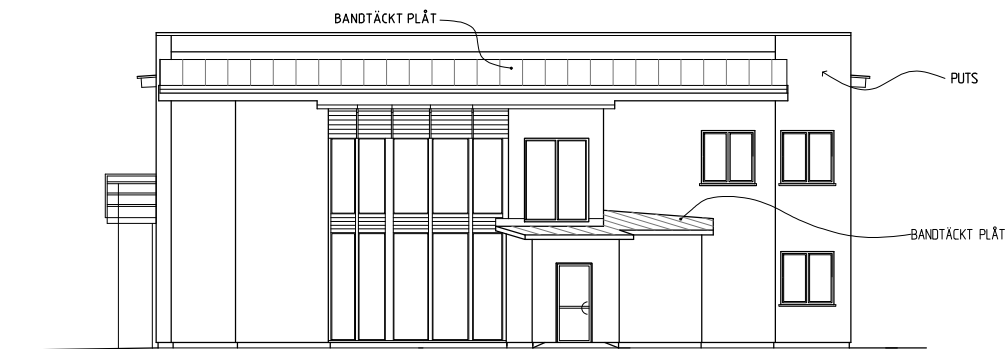

ENTRÉFASAD MOT NORR

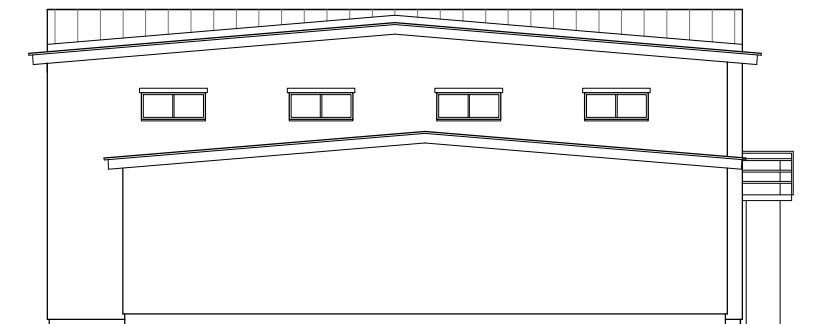

FASAD MOT SÖDER

|   |                |                 |       |      |  |  |
|---|----------------|-----------------|-------|------|--|--|
| BET   | ANT            | ÄNDRINGEN AVSER | DATUM | SIGN |  |  |
| RELATIONSHANDLING   |                |                 |       |      |  |  |
| <div><div><div><div></div><div></div></div><div>NA FASTIGHETER AB<br/>Kajabäcksvägen 7 694 34 Hallsberg<br/>Tel: 0582-49 86 00 <a href="http://www.nafastigheter.se">www.nafastigheter.se</a></div></div></div> |                |                 |       |      |  |  |
| BH   |                |                 |       |      |  |  |
| A   |                |                 |       |      |  |  |
| K   |                |                 |       |      |  |  |
| V   |                |                 |       |      |  |  |
| E   |                |                 |       |      |  |  |
| L   |                |                 |       |      |  |  |
| UPPDRAGNR   | RTAD/KONSTR AV | HANDLAGGARE     |       |      |  |  |
| DATUM   | ANSVARIG       | CN              |       |      |  |  |
| 2024-01-23   |                | CN              |       |      |  |  |
| NIKOLAI 3:339, ÖREBRO KOMMUN   |                |                 |       |      |  |  |
| FASADER   |                |                 |       |      |  |  |
| SKALA   | NUMMER         | BET             |       |      |  |  |
| A1:1:100 A3:1:200   | A-40.3-101     |                 |       |      |  |  |