


ÖVRE PLAN

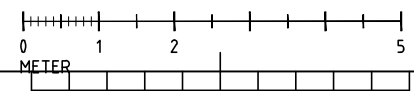

FÖRKLARINGAR

ALLA MÅTT ÄR I MILLIMETER


- [K] KYLSKÅP [ST] STÄD
- [F] FRY [G] GARDEROB
- [SP] SPIS [TM] TVÄTTMASKIN
- [DM] DISKMASKIN [TT] TORKTUMLARE
- [HS] HÖGSKÅP [TP] TVÄTTPELARE
- [SK] SKAFFERI [VP] VÄRMEPUMP

KLK= KLÄDKAMMARE

- VÄGG BEFINTLIG
- ▨ VÄGG TILLBYGGNAD
- ⤵ DÖRR NY
- ⤵ DÖRR BEFINTLIG
- - - DOLD ÖVER
- - - DOLD UNDER

FÖRESKRIFTER

ALLA MÅTT KONTROLLERAS PÅ PLATS

BET	ANT	ÄNDRING AVSICHT	DATUM	SK
RELATIONS-RITNING				
ÖREBRO LAGERHYDDAN 13				
 ARKITEKTUR & BYGGNADSVÄRD				
UPPDRAG NR 19035	RITAD/PROJEKT AV T.EKSTRÖM	HANDLÄGGARE		
DATUM 260507	ANSVARIG T.EKSTRÖM			
KONTORSBYGGNAD ÖVRE PLAN DEL 1				
SKALA I FÖRHÅLLNING 1:50	SKALA I FÖRHÅLLNING 1:100	NUMMER A-40.1-210	BET	