


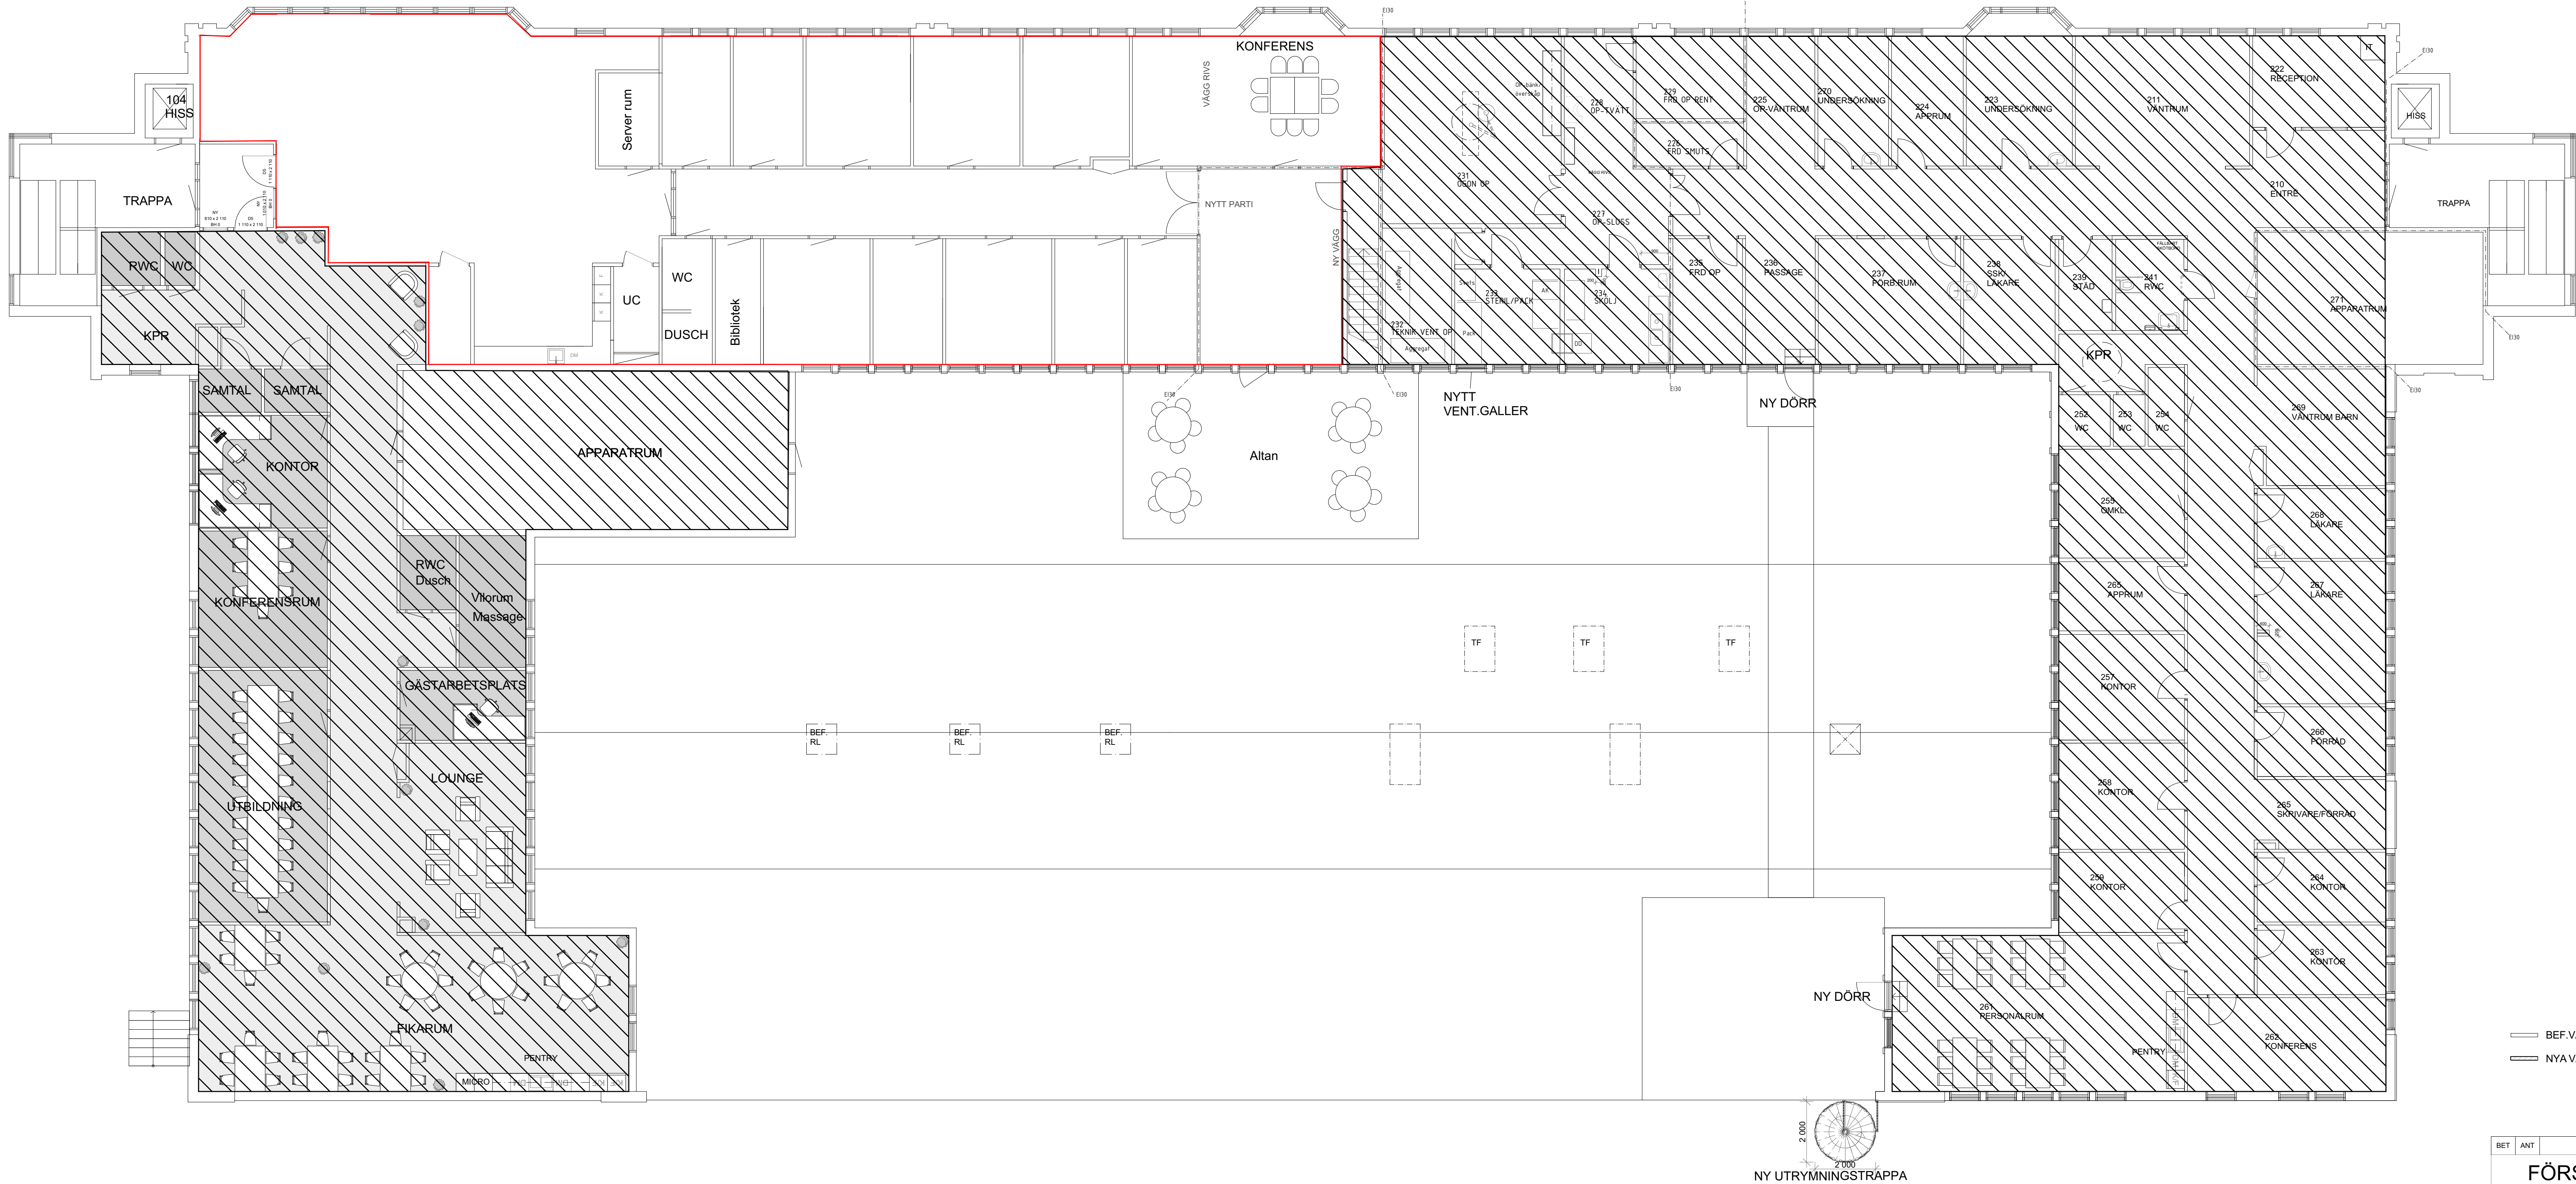

BET	ANT	ÄNDRING AVSER	DATUM	Sign.
FÖRSLAGSHANDLING				
KILOT 1 HALMSTAD KOMMUN				
FASTIGHETS AB TRE KILO				
FASTIGHETSSTADEN				
BYGG- HERR	FASTIGHETS AB TRE KILO			
PROJ.	STRANDBERG ARKITEKTUR			
UPPDRAG NR	RITAD AV L.S.	HANDLAGGARE		
DATUM 2025-05-28	ANSVARIG LENNART STRANDBERG			
PLANUTFÖRANDE				
SKALA A1+ 1000x500	NUMMER A-40-120	BET		
1:100				