


LÄGDEL  
 TAKHÖJD TRP LÄG-3,3 m HÖG-4,1m  
 TAKSTOL LÄG-3,1m HÖG-3,9m

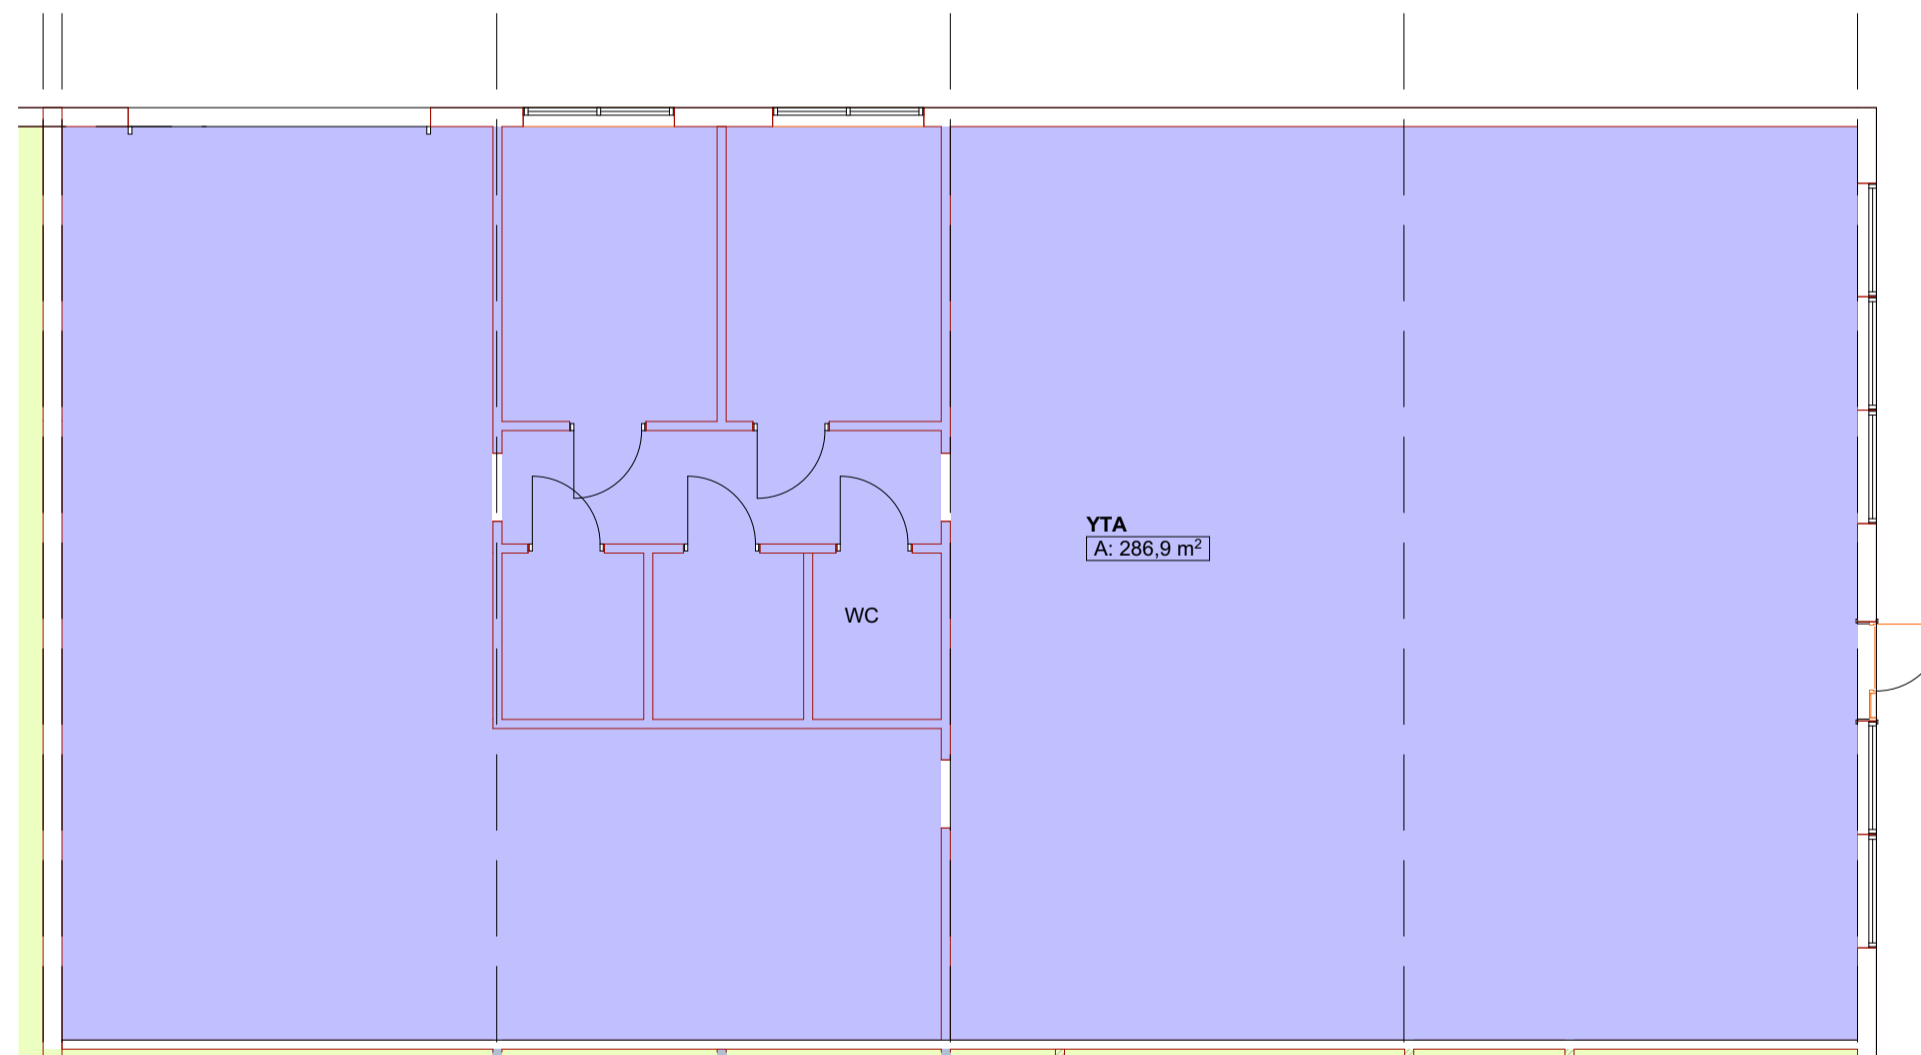

RITNING GRUNDAD PÅ BEFINTLIGA RITNINGAR TILLSAMMANS MED KOLL  
 PÅ PLATS.  
 MED RESERVATION FÖR ATT AVVIKELSER KAN FÖREKOMMA.

BET	ÄNDRING AVSER	DATUM	Sign.
<b>FÖRSLAGSHANDLING</b>			
FRÄSAREN 14 HALMSTAD KOMMUN			
<b>FASTIGHETSSTADEN</b>			
BYGG- HERRE	FASTIGHETSSTADEN		
A	STRANDBERG ARKITEKTUR AB		
UPPDRAG NR	RITAD AV	HANDLÄGGARE	
DATUM	M.S		
2026-04-10	ANSVARIG		
UPPMÄTNING AV BEFINTLIG FASTIGHET			
PLAN 1			
SKALA A1 1:100	NUMMER HG-02	BET	

