


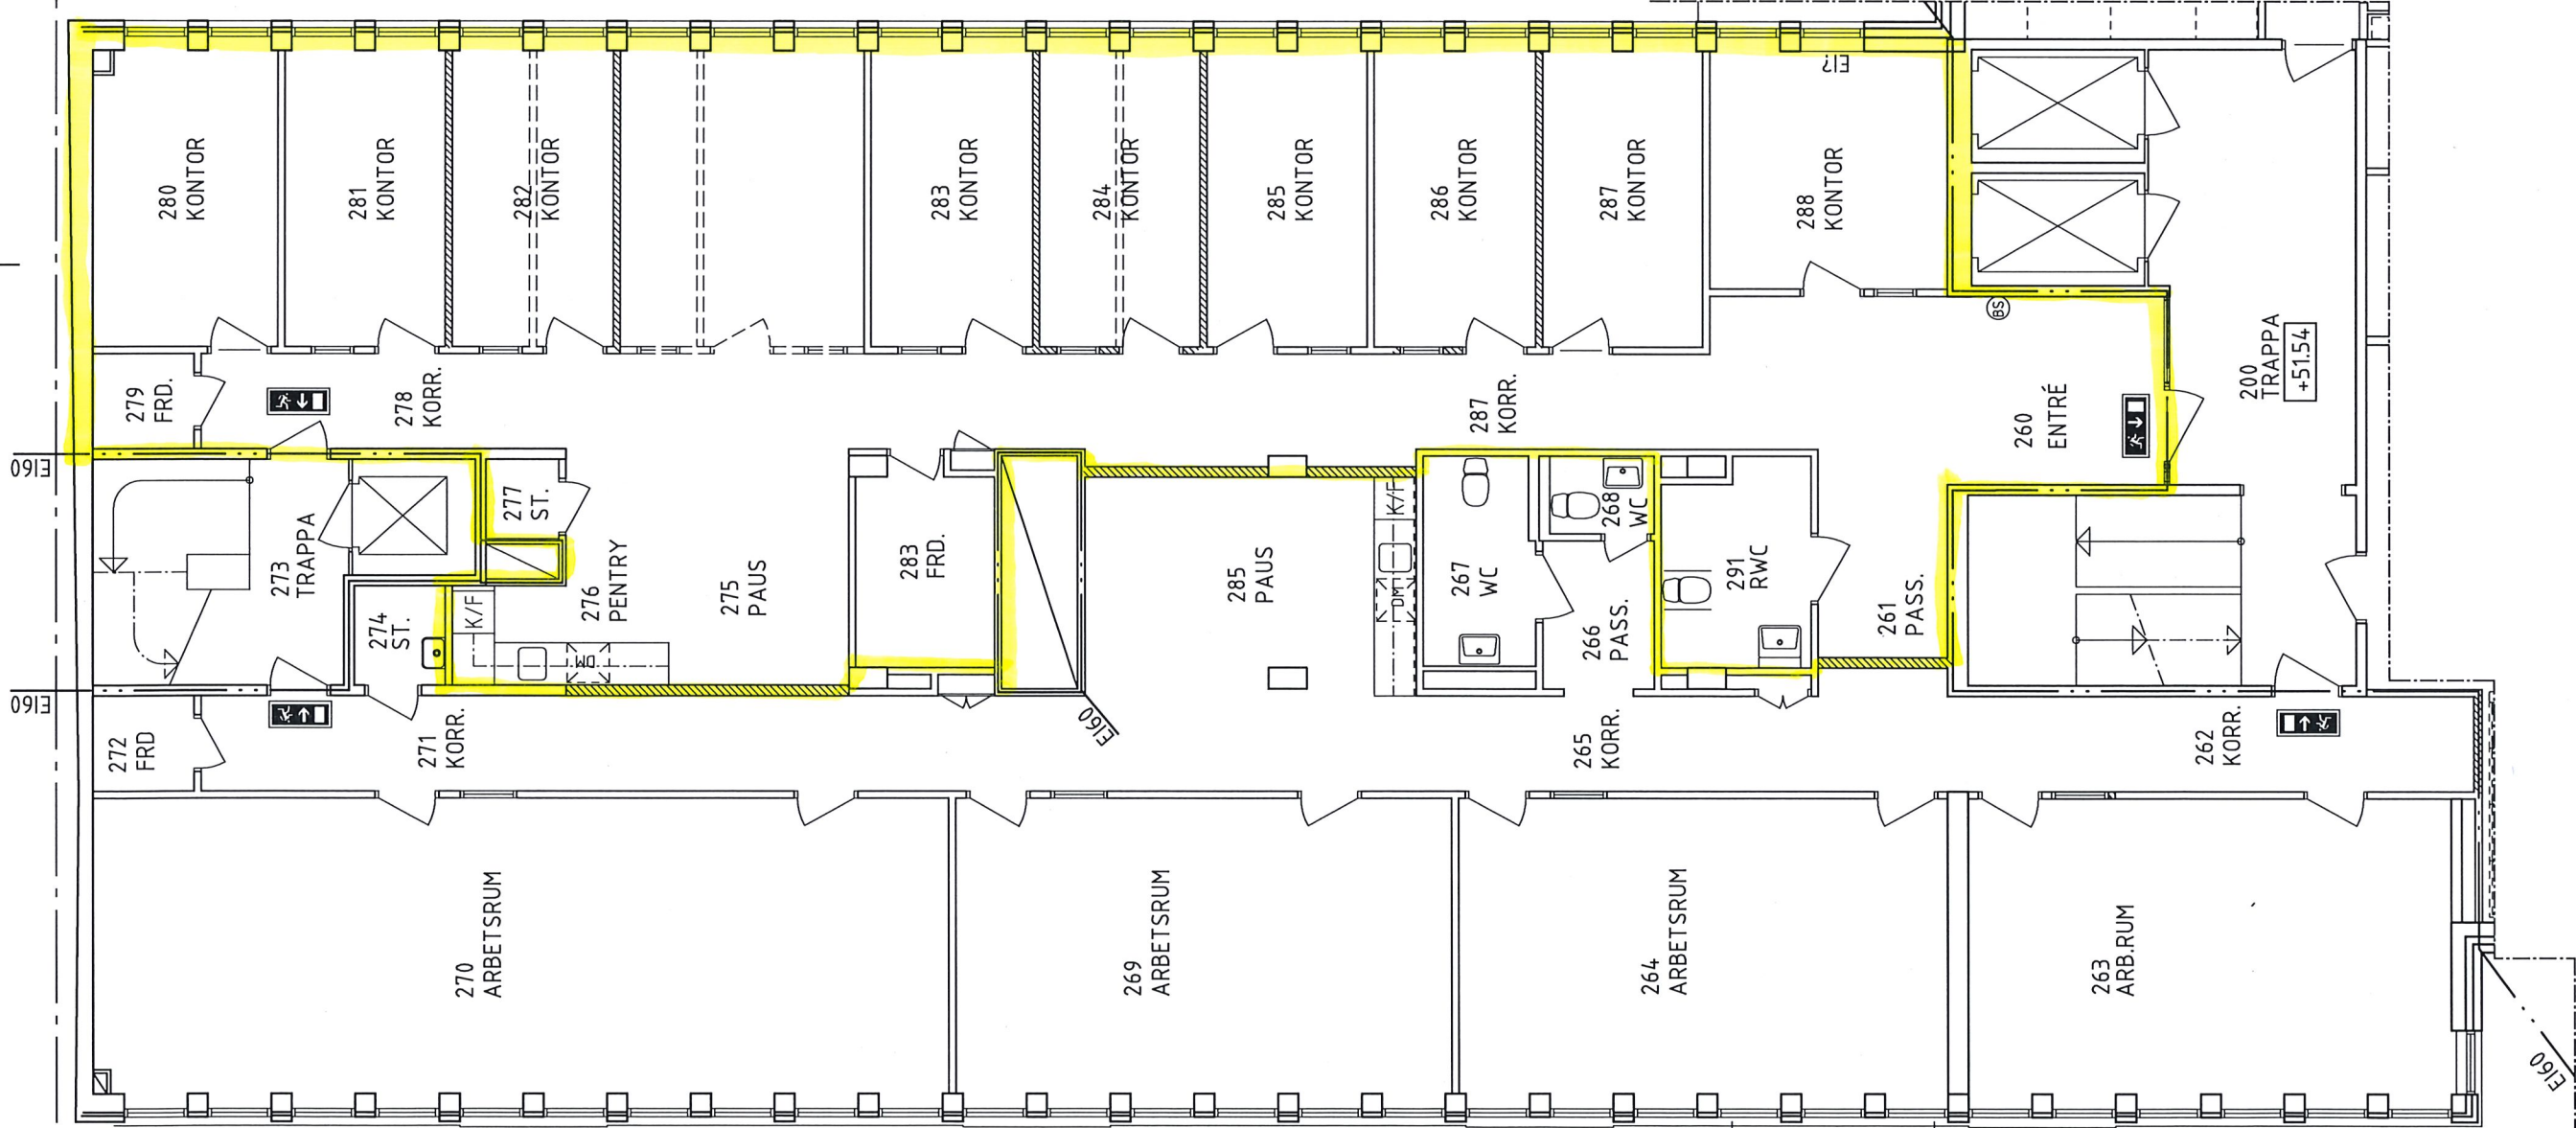

cadpen Dan Fallquist
visualisering projektering samordning 2021-04-29

BET	ANT	ÄNDRINGEN AVSER	DATUM	SIGN
PRELIMINÄR HANDLING				
KV. EKORREN 12 KARLSTADS KOMMUN				
 TENGBOM Tengbom Våxnäsgratan 9 653 40 Karlstad Tel 054-400 80 50				
UPPDRAG NR BEVE0003	RITAD/KONSTR AV S.L.	HANDLÄGGARE J. IVARSON	ANSVARIG JOHNNY IVARSON	
DATUM				
OMBYGGNAD				
PLAN 2				
SKALA 1:100	½ SKALA	NUMMER A 302:2	BET	

