
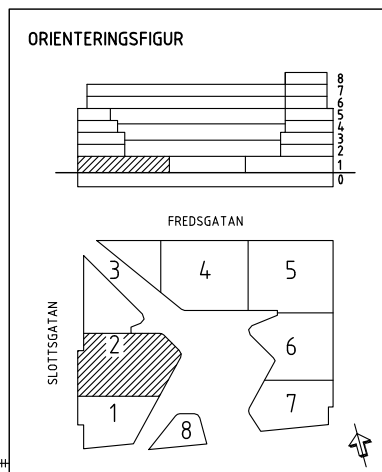


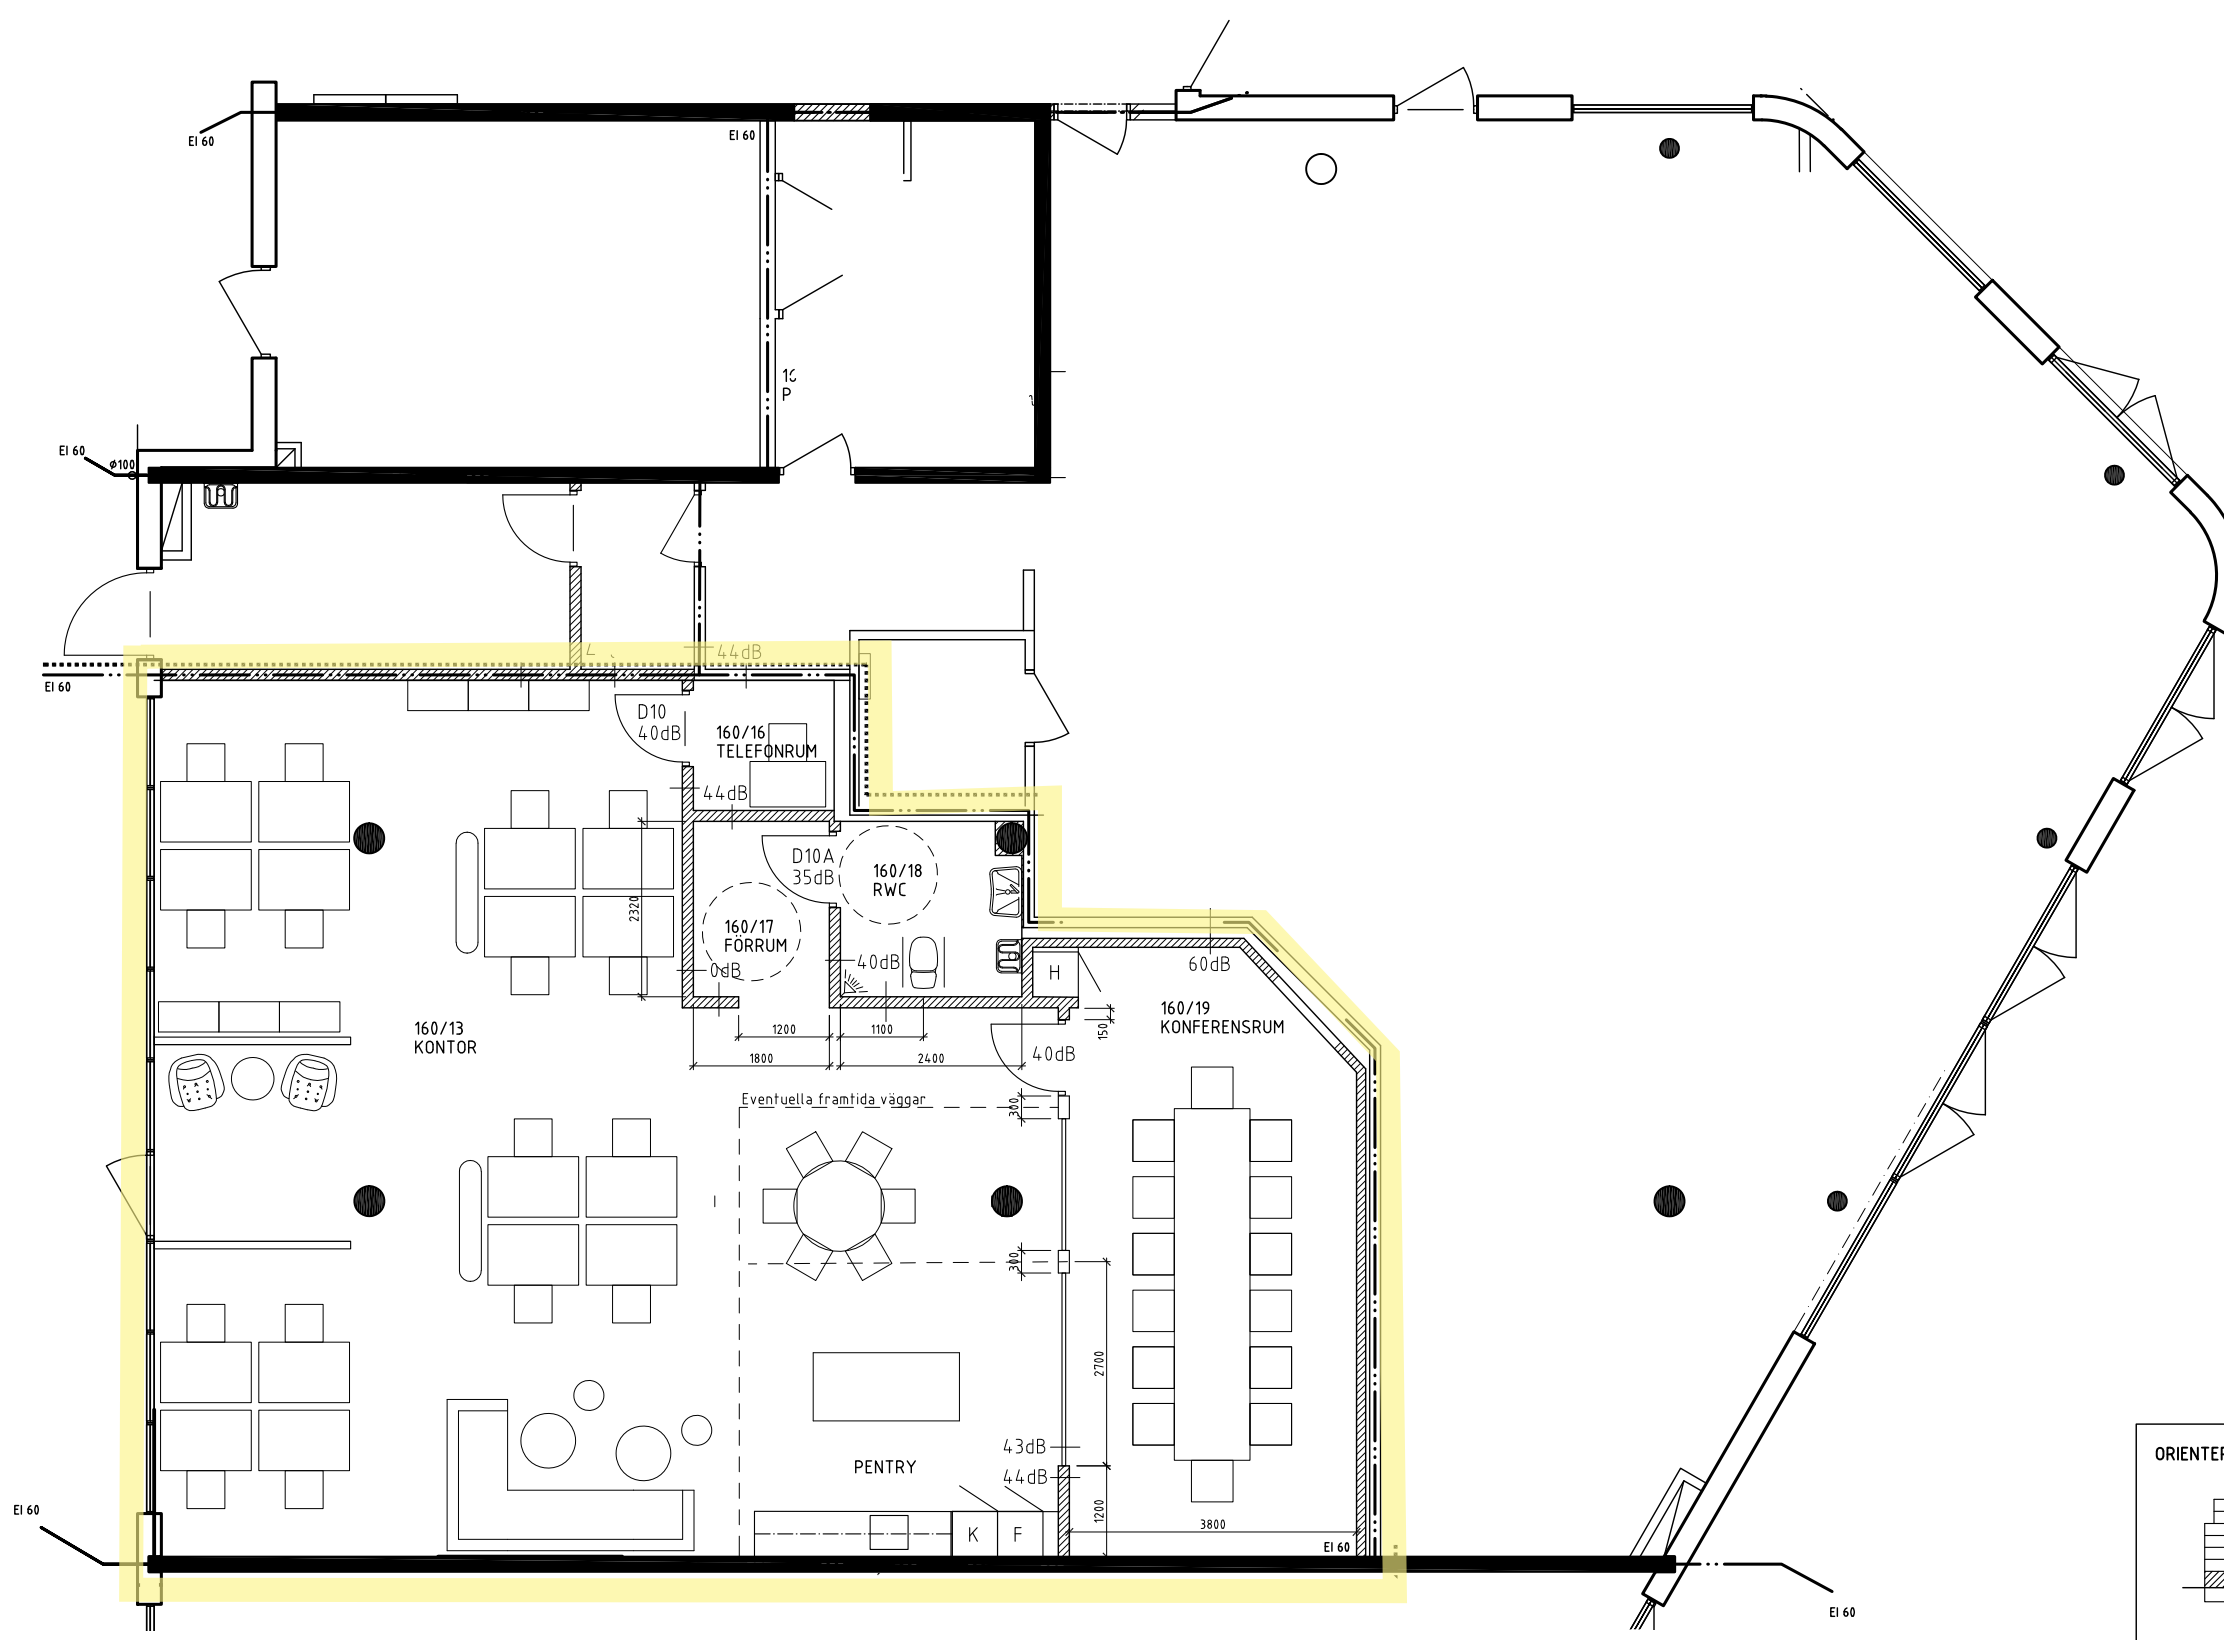

BET	ANT	ÄNDRINGEN AVSER	SIGN	DATUM
ARBETSHANDLING				
HUSAREN 5 8131-045				
ÖrebroBostäder AB Box 8033 - 700 08 Örebro obo@obo.se - www.obo.se				
Här för dig				
	NA	BYGG AB	TEL: 0582-812000	
☒	A	KAPITÄN	TEL: 0707-52 57 80	
	K	BYGGSTATIK AB	TEL: 019-7607700	
	V	CAVERION SVERIGE AB	TEL: 019-268100	
	W	RÖRKRÖKARN I HALLSBERG AB	TEL: 0582-16306	
	E	GOODTECH AB	TEL: 019-457400	
	M	BRO & VÄG MÅLARDALEN AB	TEL: 019-108550	
TEL: 019-				
UPPDRAG NR	14.168.007	RITAD AV	DA/JL	HANDLÄGGARE
DATUM	2026-05-12	ANSVARS	E JANDER/J.LINDER	DISCIPLIN
REV DAT.				A
BOTTENVÅNING red ÖBO				
SKALA	A1 1:50	NUMMER	A-40.1-019	BET B
	A3 1:100			BSAB 40