



PLAN, ENTREPLAN

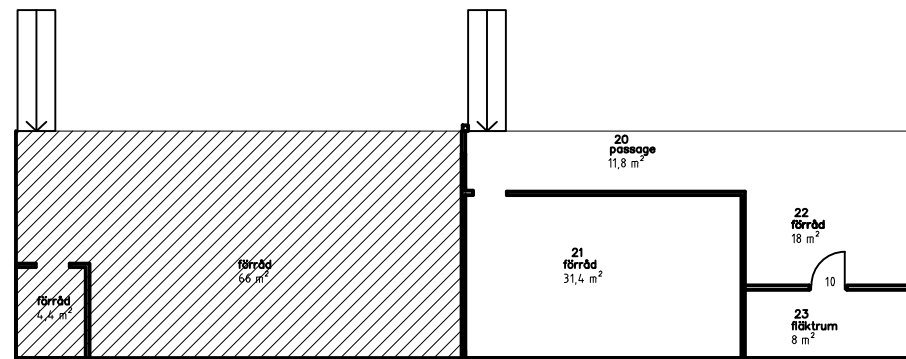

PLAN, LOFT

PLAN, LOFT

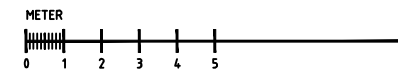

A	glasparti, rumöändringar	231123	LWD
BET	ÄNDRINGEN AVSER	DATUM	SIGN
BYGGHANDLING			
FÖRETAGSLOKALER, CaféBar			
VÄNERSBORGS KOMMUN			
STALLET 7 & 8, VÄNERSBORG			
LWD projekt AB tel. 0520-428 765			
KAPPLIGATAN 27 0735-02 95 00			
461 67 TROLLHATTAN lwdprojekt@telia.com			
UPPDRAG NR	RITAD/KONSTR AV	HANDLÄGGARE	
1059	LWD	LWD	
TROLLHATTAN	ANSVARIG	LARS DANIELSSON	
31/10 2023			
PLAN			
UPPMÄTNING LOKALER			
SKALA	1:100 (A1)	NUMMER	1BET
	1:200 (A3)	A1059-3	A