



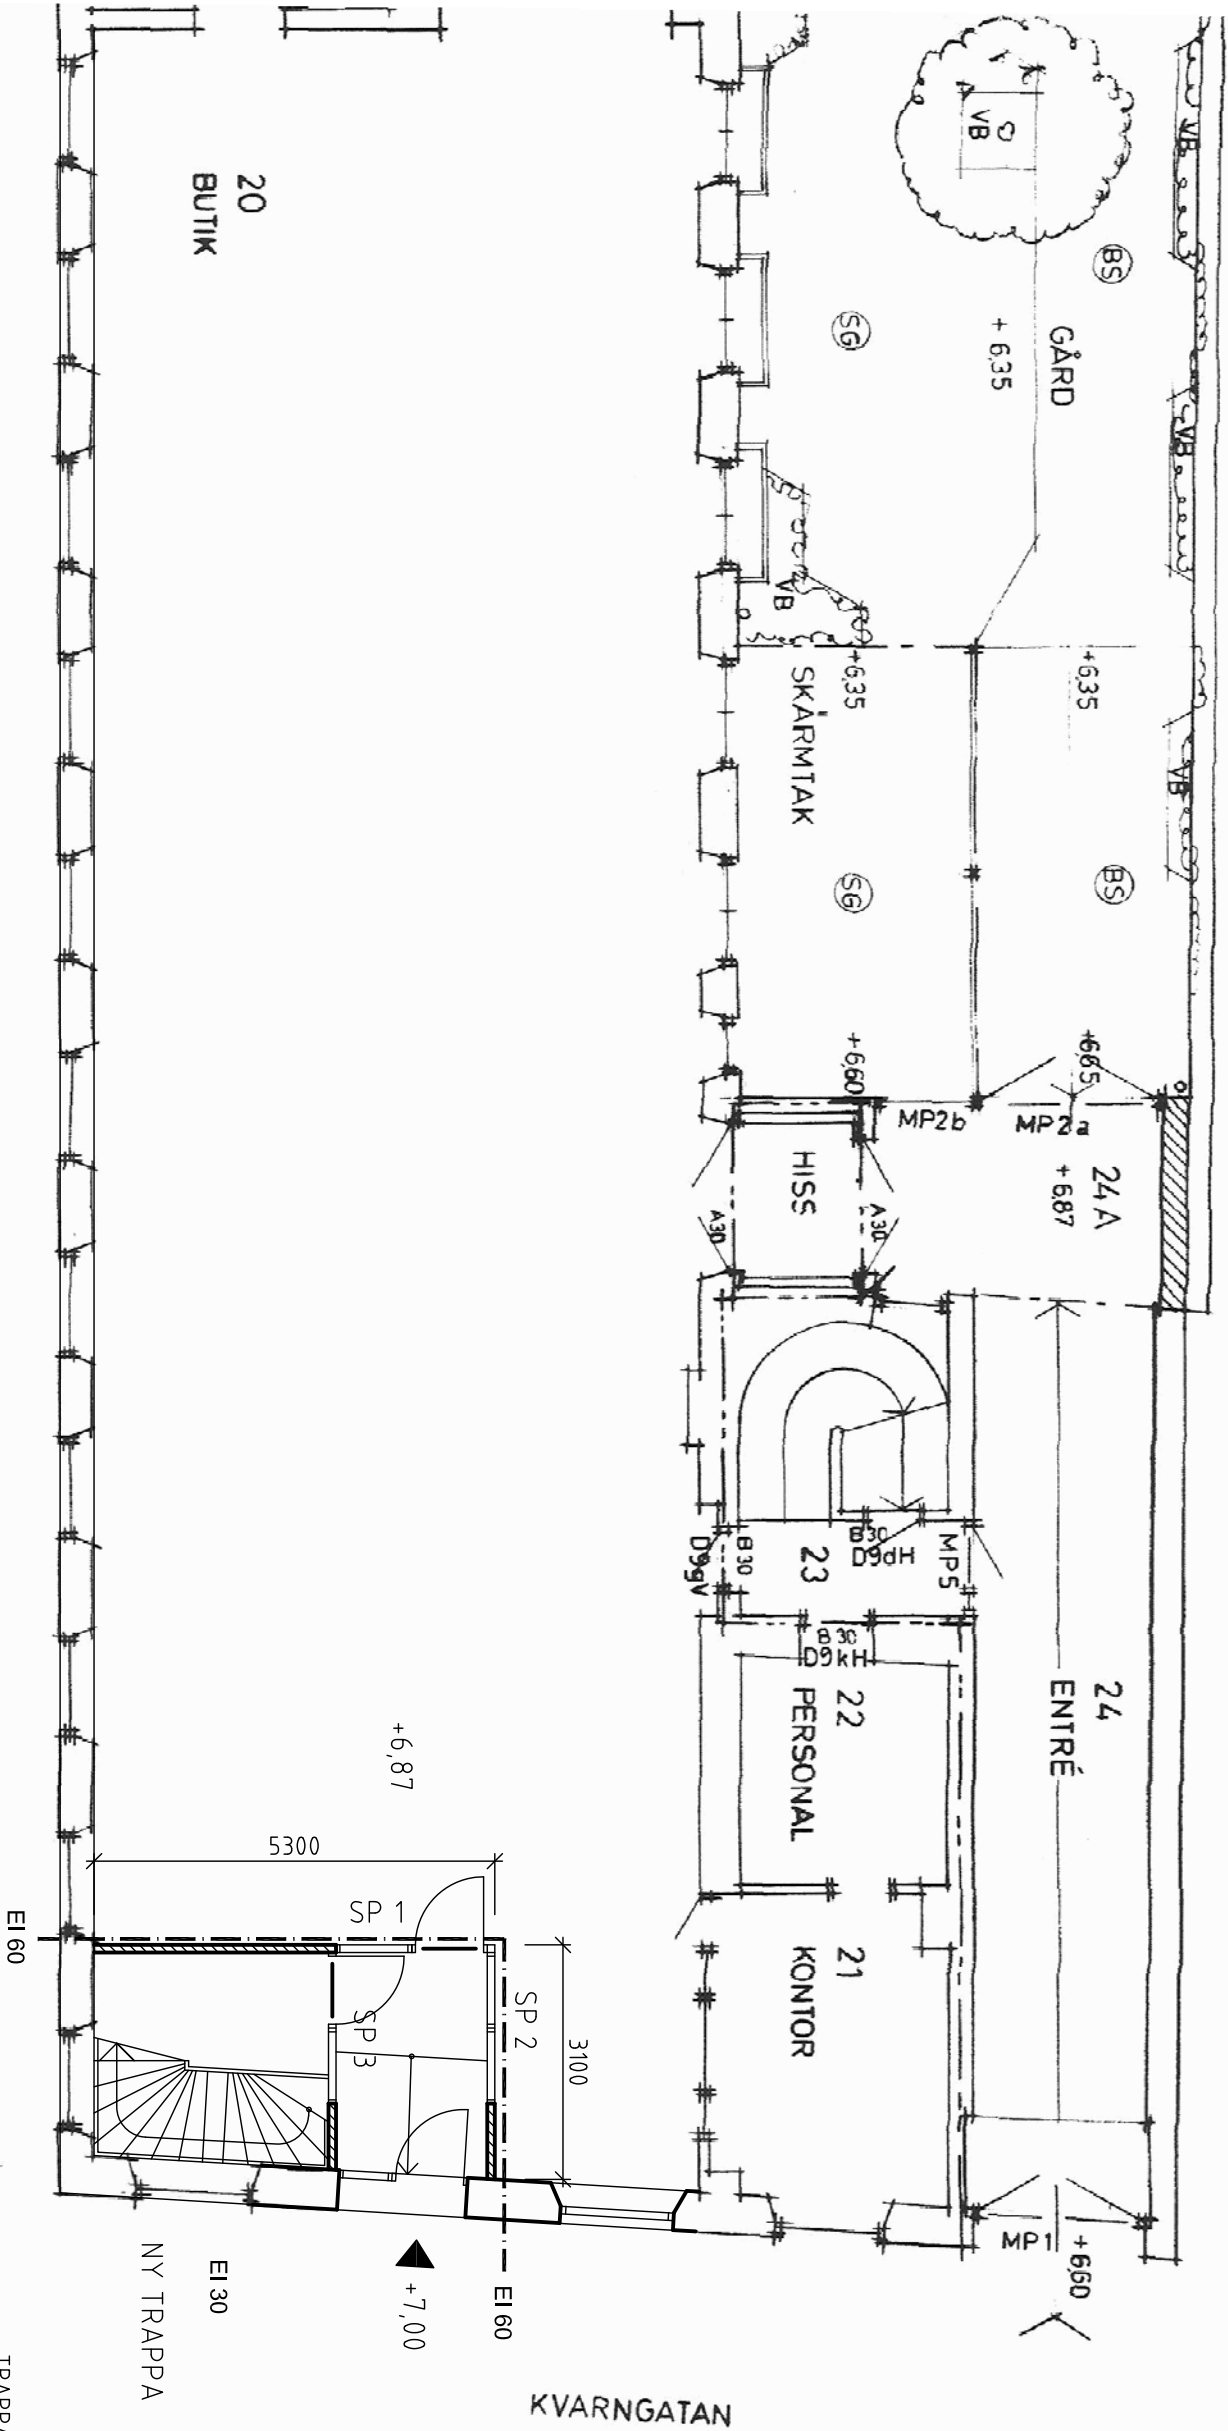


BV PLAN


GLASPARTIER

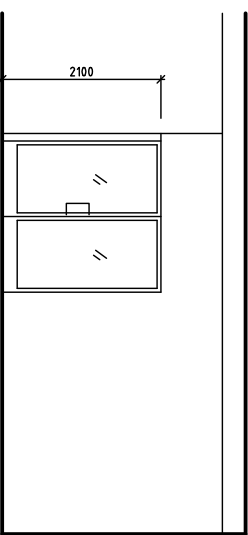


SP 1

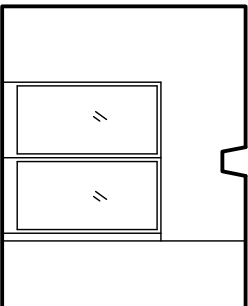

SP 2

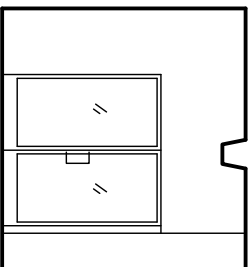

SP 3

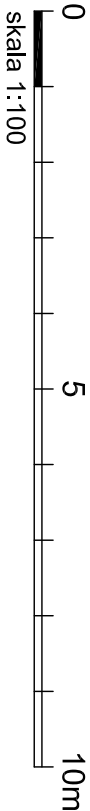

TRAPPA, GLASPARTIER EB 2009-12-11

BYGGLOVSHANDLING

ATRIO arkitektur Västervik
O KIRKOGATAN 12 583 33 VÄSTERVIK - TEL 0490-168 50 - FAX 351 38
vastervik@atrio.se

KV. BANKEN 304, VÄSTERVIK

UPPRÄG NR	RITAD/KONTR AV	HANDLAGARE
4,678	EB	TOMMY LYBERG
DATUM	PROJEKTANSVARIG	
2008-05-13		

AFFÄRSLOKAL

BV PLAN, STÅLPARTIER

SKALA	NUMMER	BET
A3 1:100	A:03	