



FÖRKLARINGAR

UPPRITAD EFTER BEF. RITNING SAMT PLATSBESÖK.
RUMSYTAN ÄR GODTYCKLIGT UPPMÄTT OCH I VISSA
FALL UPPSKATTAD, DÄR EN DEL RUM HAR VARIT
ÖATKOMLIGA UNDER INMÄTNINGEN.

BK BÄNKKYL
DM DISKMASKIN
KJF KYLL/FRYS
TM TVÄTTMASKIN

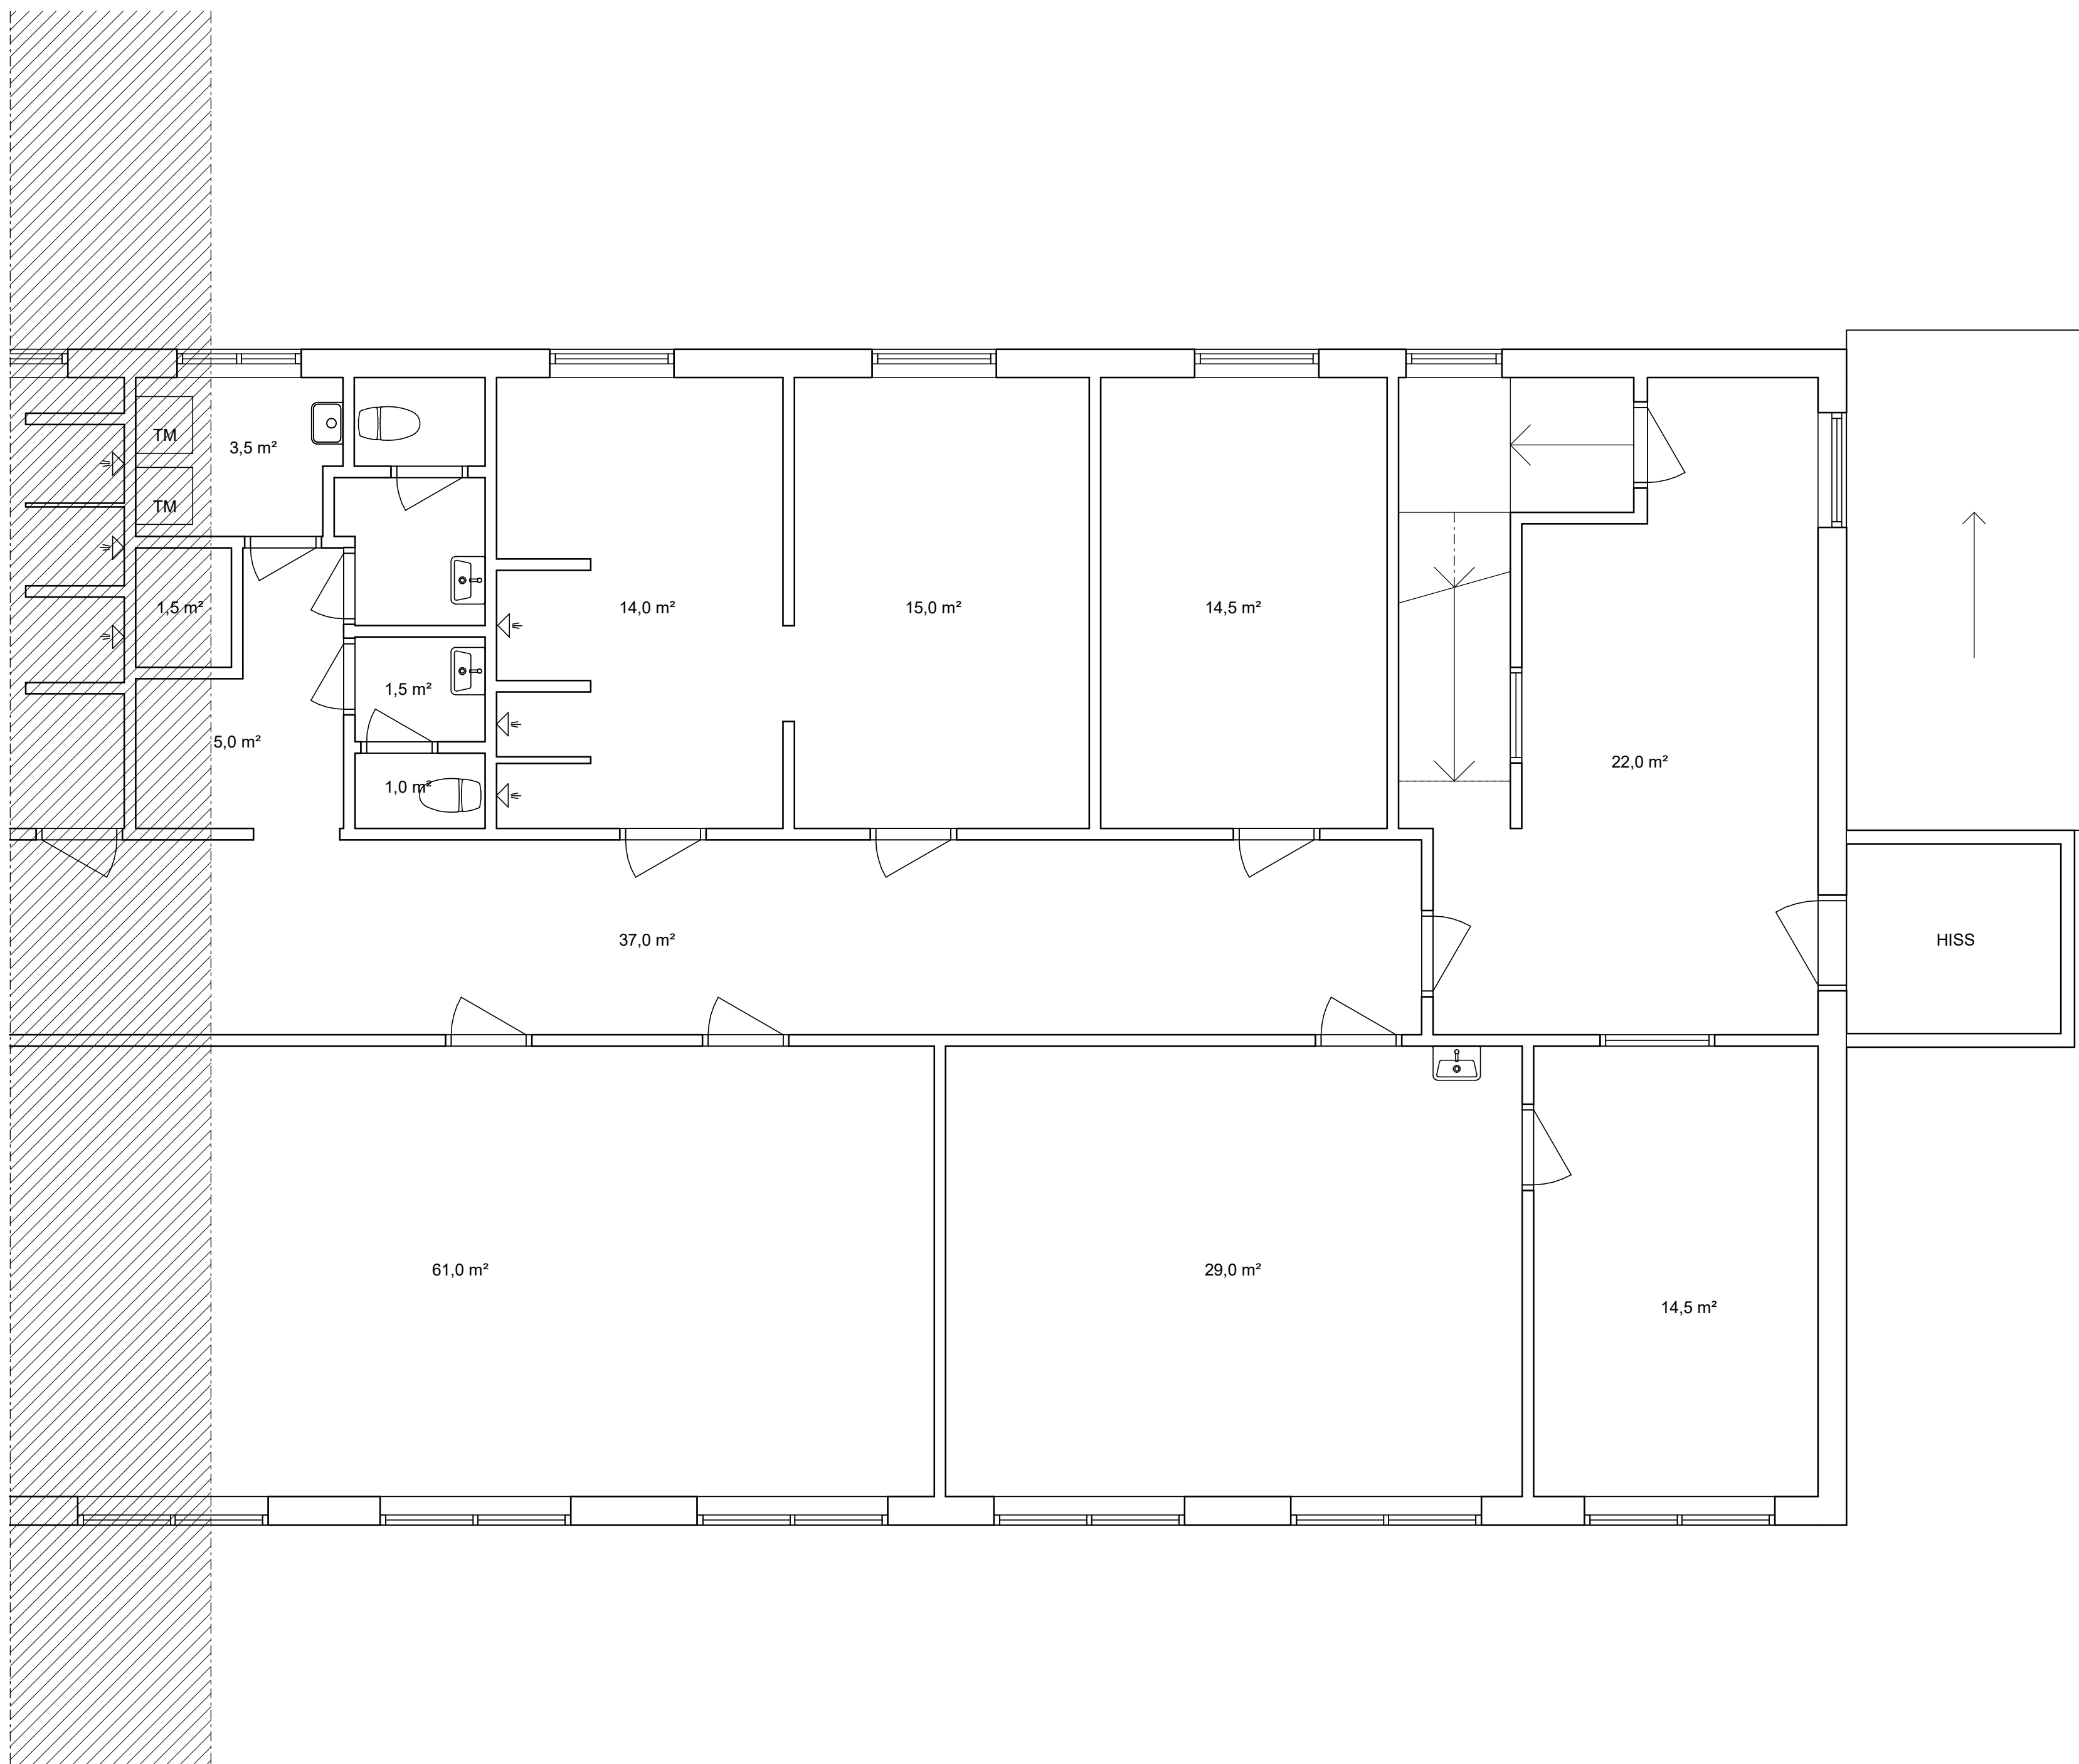

PLAN 3 - DEL 2
1 : 50

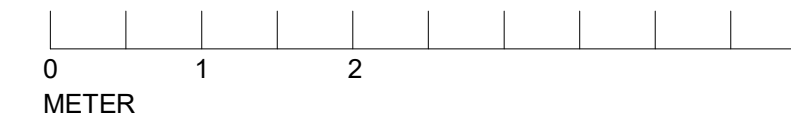

BET	ÄNDRINGEN AVSER	DATUM	SIGN	STATUS
PRELIMINÄR				
ARBETSRITNING				
2024-06-26				
BADSTUGATAN 40				
UPPRITNING BEFINTLIG BYGGNAD				
SWECO 				
Sweco Sverige AB Sweco Architects				
Telefon +46 8 695 60 00				
www.sweco.se				
C. ANDERSSON	C. ANDERSSON			
C. ANDERSSON	30076765			
PLAN				
PLAN 3, DEL 2				A1
				1:50
A-40-1-320				