



FÖRKLARINGAR

UPPRITAD EFTER BEF. RITNING SAMT PLATSBESÖK.
RUMSYTAN ÄR GODTYCKLIGT UPPMÄTT OCH I VISSA
FALL UPPSKATTAD, DÄR EN DEL RUM HAR VARIT
ÖATKOMLIGA UNDER INMÄTNINGEN.

BK BÄNKKYL
DM DISKMASKIN
K/F KYLL/Frys
TM TVÄTTMASKIN

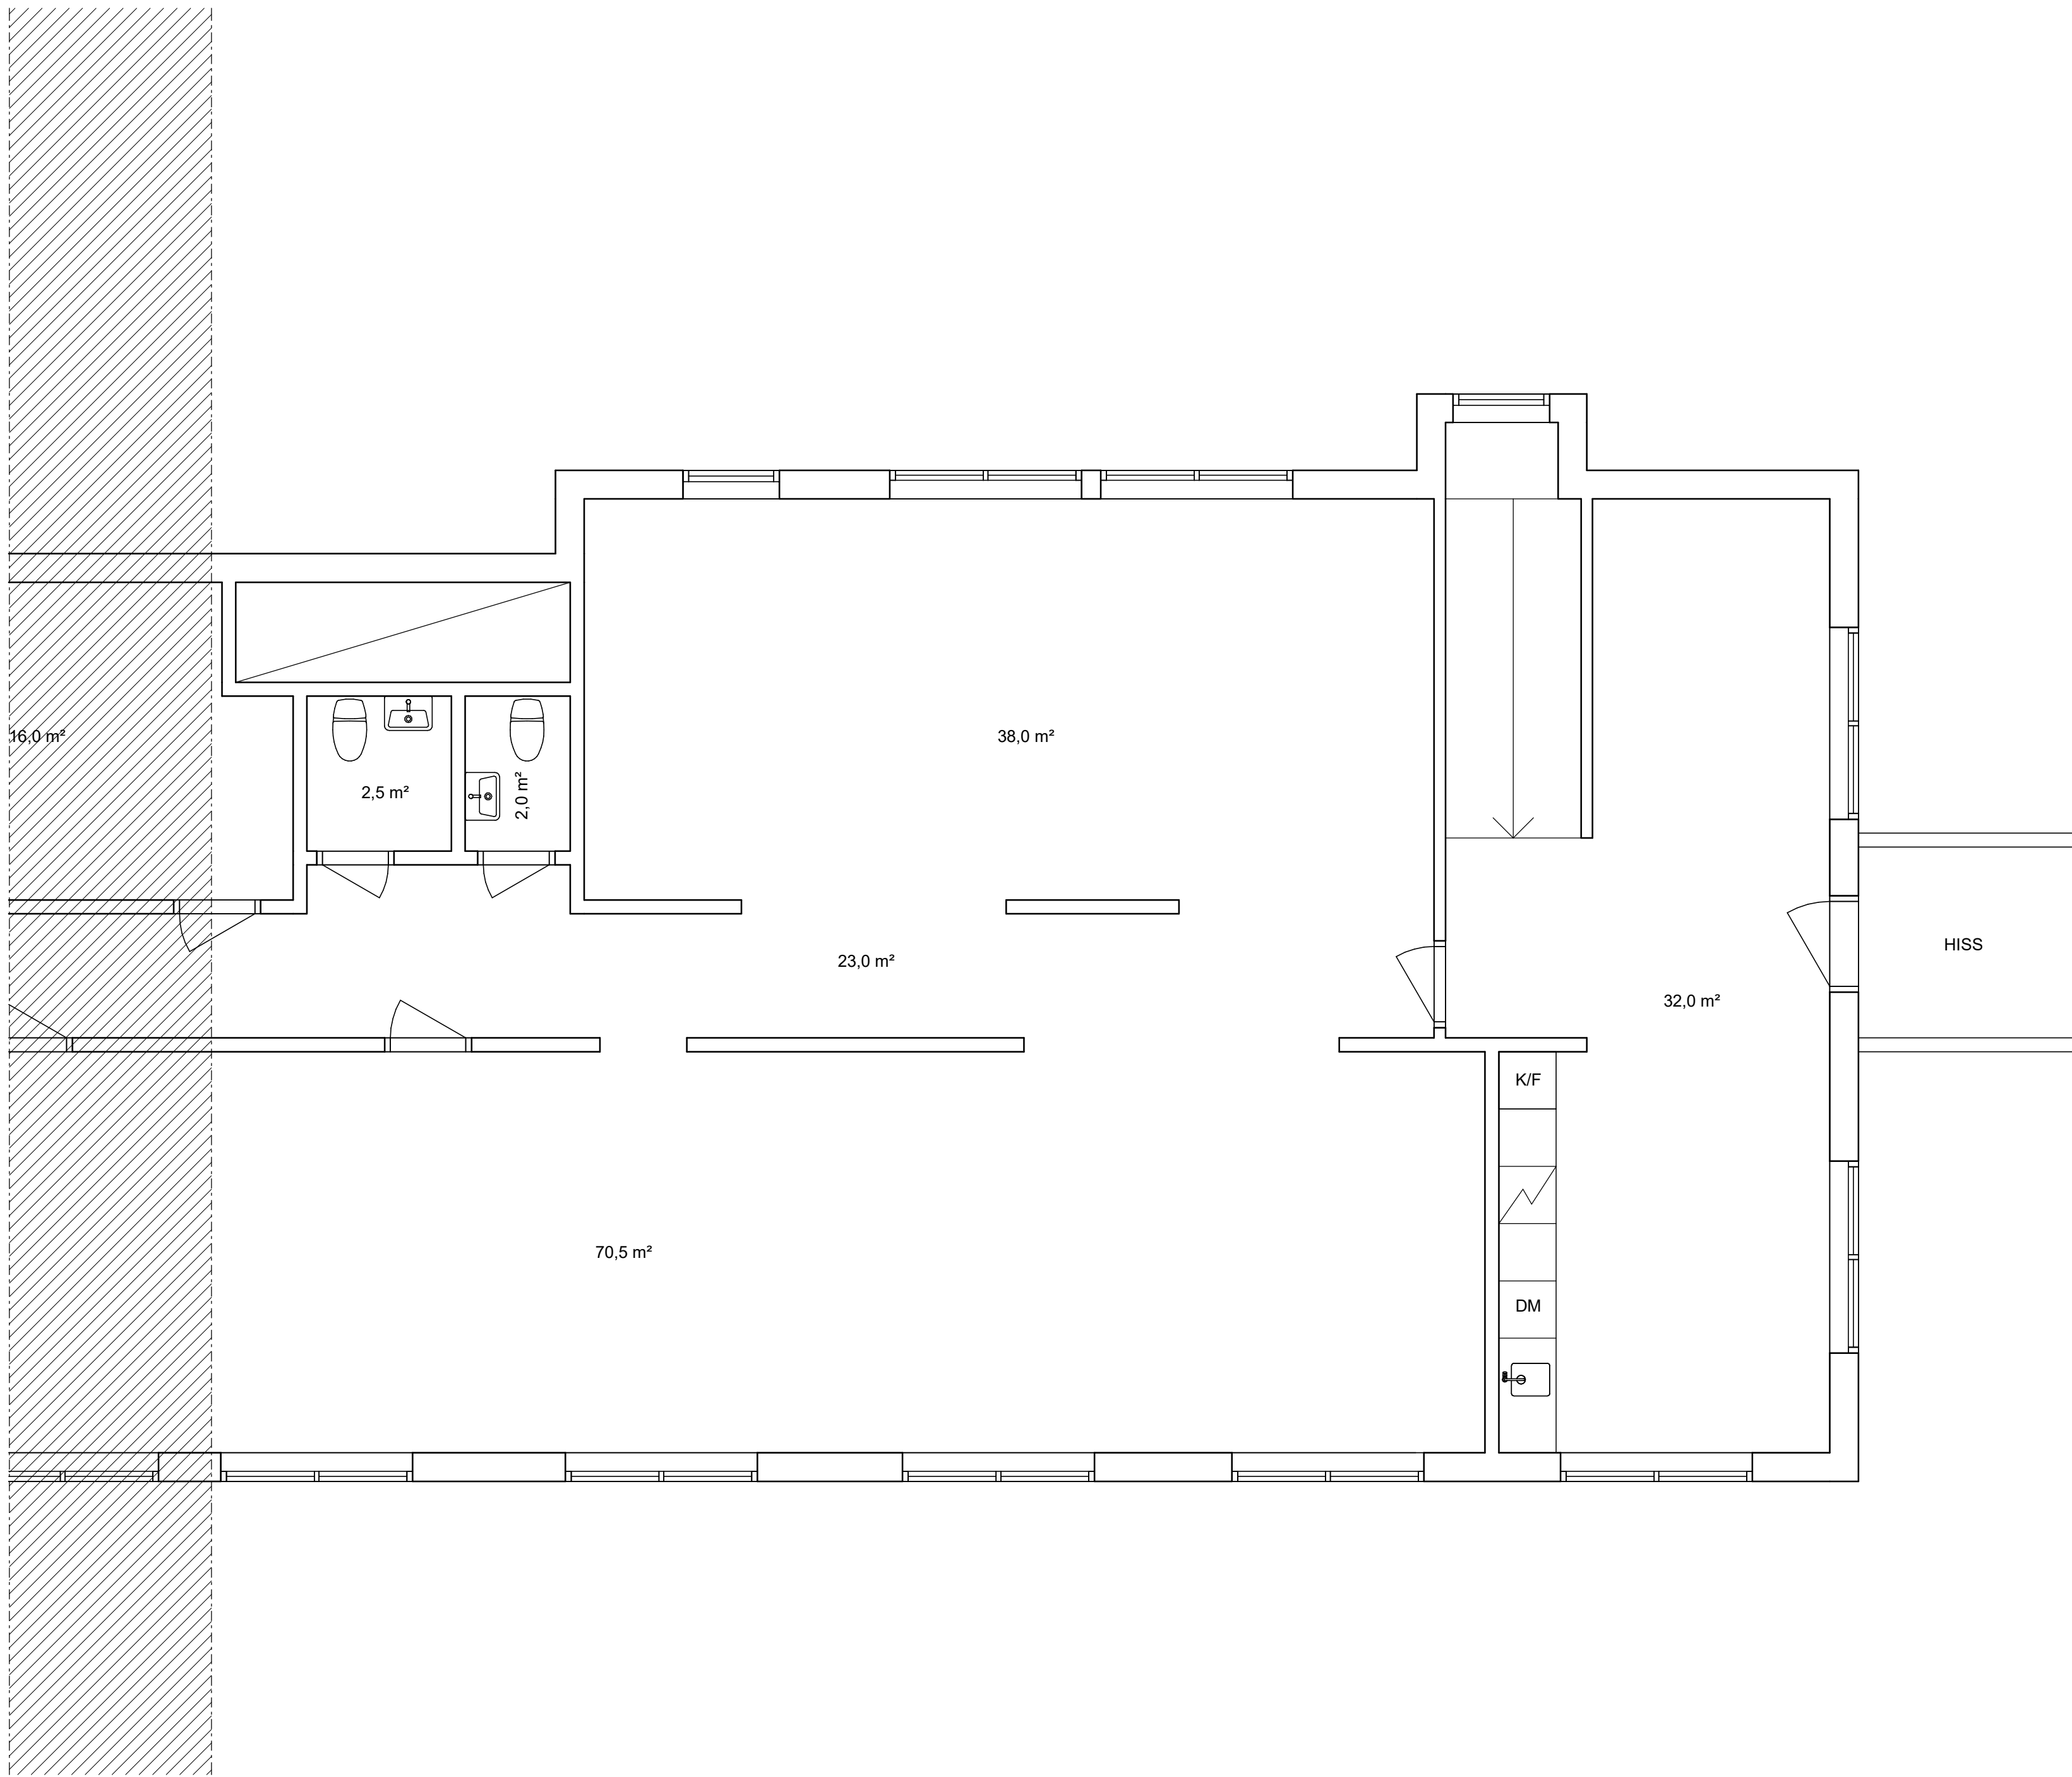

PLAN 4 - DEL 2
1 : 50

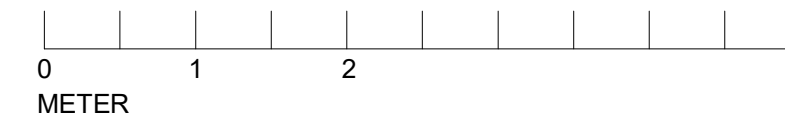

BET	ÄNDRINGEN AVSER	DATUM	SIGN
PRELIMINÄR			
ARBETSRITNING			
2024-06-26			
BADSTUGATAN 40			
UPPRITNING BEFINTLIG BYGGNAD			
SWECO 			
Sweco Sverige AB Sweco Architects Telefon +46 8 695 60 00 www.sweco.se			
C. ANDERSSON	C. ANDERSSON		
C. ANDERSSON	30076765		
PLAN			
PLAN 4, DEL 2		A1	1:50
A-40-1-420			