


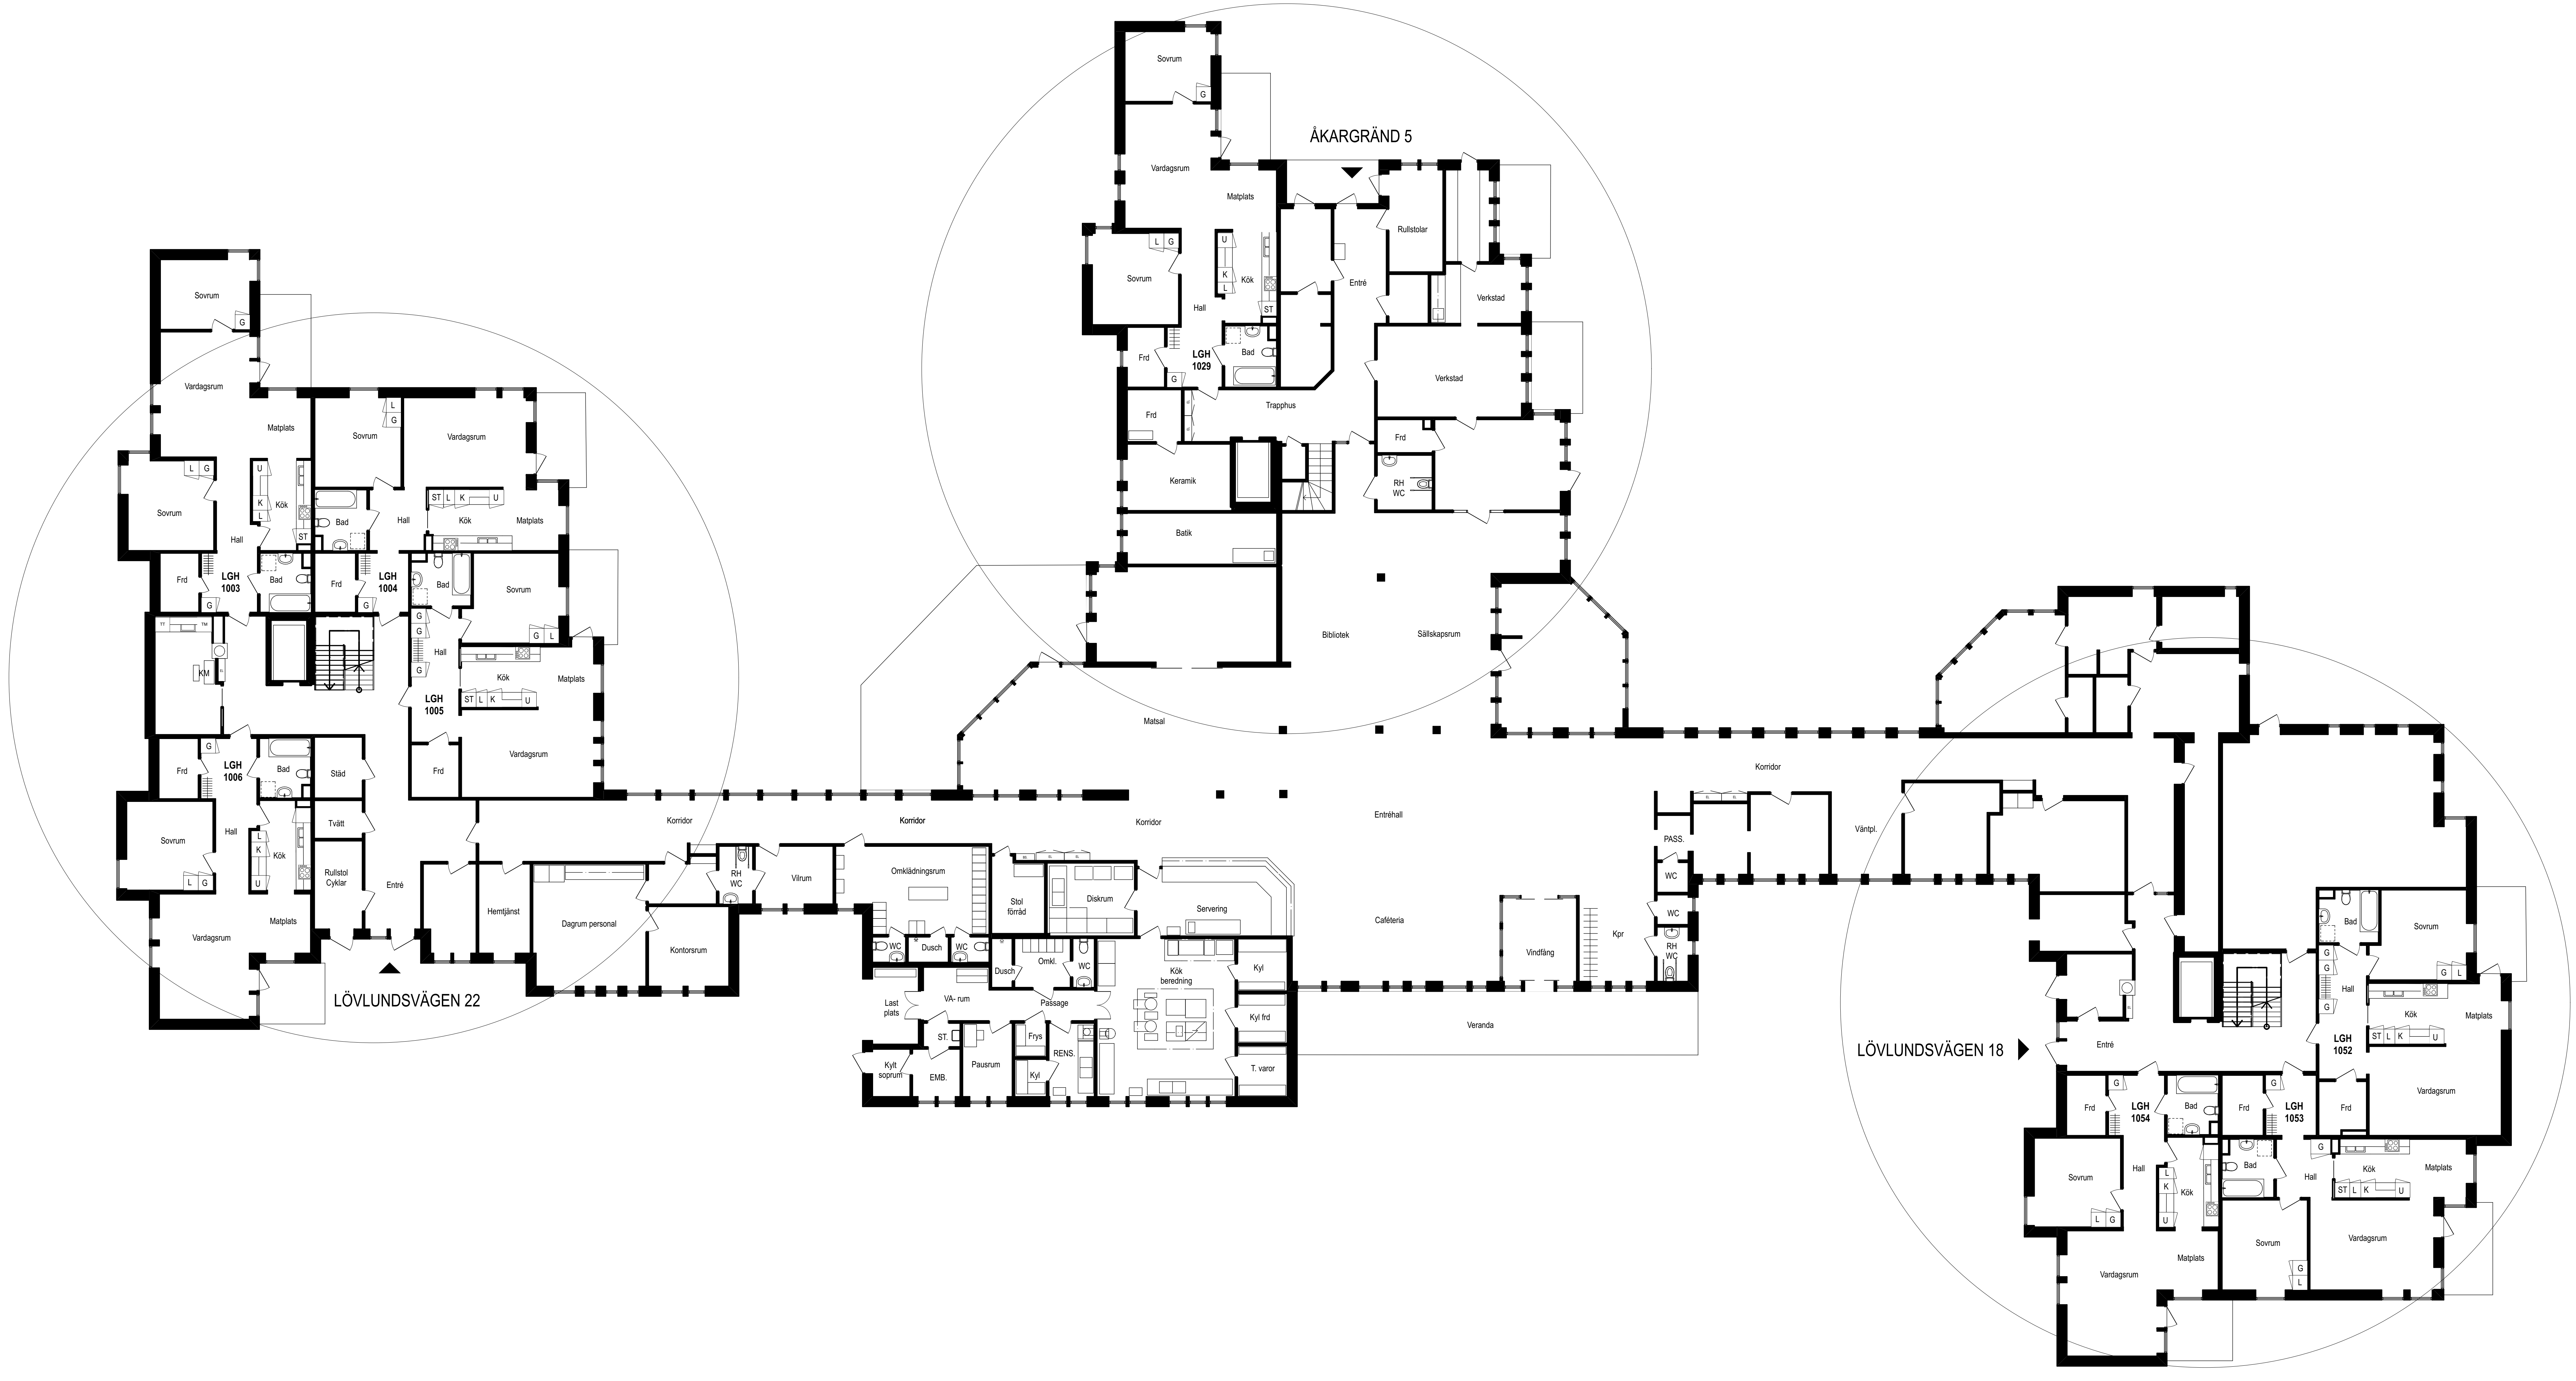

FÖRESKRIFTER

DESSA HANDLINGAR ÄR AVRITADE FRÅN ANALOGT UNDERLAG

DE FÅR ANVÄNDAS UTAN INTRÄNG PÅ UPPHOVSRÄTT UNDER FÖRUTSÄTTNING ATT PROJEKTÖREN TAR ÖVER HELA ANSVARET FÖR HANDLINGENS RIKTIGHET

ALLA MÄTT KONTROLLERAS PÅ PLATS

DENNA HANDLING ÄR UPPRÄTTAD AV WALTHER ARKITEKTER , LIDINGÖ 070-5515152

DWG FINNS TILLGÄNGLIGA

walther arkitekter ab
Södra Kungsvägen 65 181 32 Lidingö
tel 070-551 51 52
waltherark@swipnet.se

BET	ANT	ÄNDRING AVSER	DATUM	SIGN
RELATIONSHANDLING				
KV BALDER NYNÄSHAMN				
URBANO				
UPPDRAG NR		RITAD AV UW	HANDLÄGGARE ÄW	
DATUM 2017 04 30		ANSVARIG ÄW		
VÄNING BV, LÖVLUNDSVÄGEN 18, ÅKARGRÄND 5, LÖVLUNDSVÄGEN 22				
SKALA vid A1		NUMMER A-HELA BV		BET