

Tillhör länsstyrelsens i Kalmar län
beslut den 27 februari 1961.
På tjänstens vägnar:
Inga Åberg


J.D. 1:131/1959. Tillhör överlantmätarens i Kalmar län exp. nr 193/1960.

Karta angivande
områden beträffande vilka föreslås
förordnande enligt 113 § byggnadslagen
inom Eds brukssamhälle
i Västra Eds socken, Tjust-Eds kommun
Kalmar län;
upprättad genom sammanställning av
äldre kartor och förslag till byggnadsplan
år 1960 av
Bertil Frostberg
bitr. överlantmätare.

Skala 1:2000

Beteckningar

- byggnadsplanelinje
- fastighetsgräns
- mark som föreslås omfattad av
förordnande enligt 113 § bygg-
nadslagen
- mark, undantagen från förordnande
enl. 113 § byggnadslagen

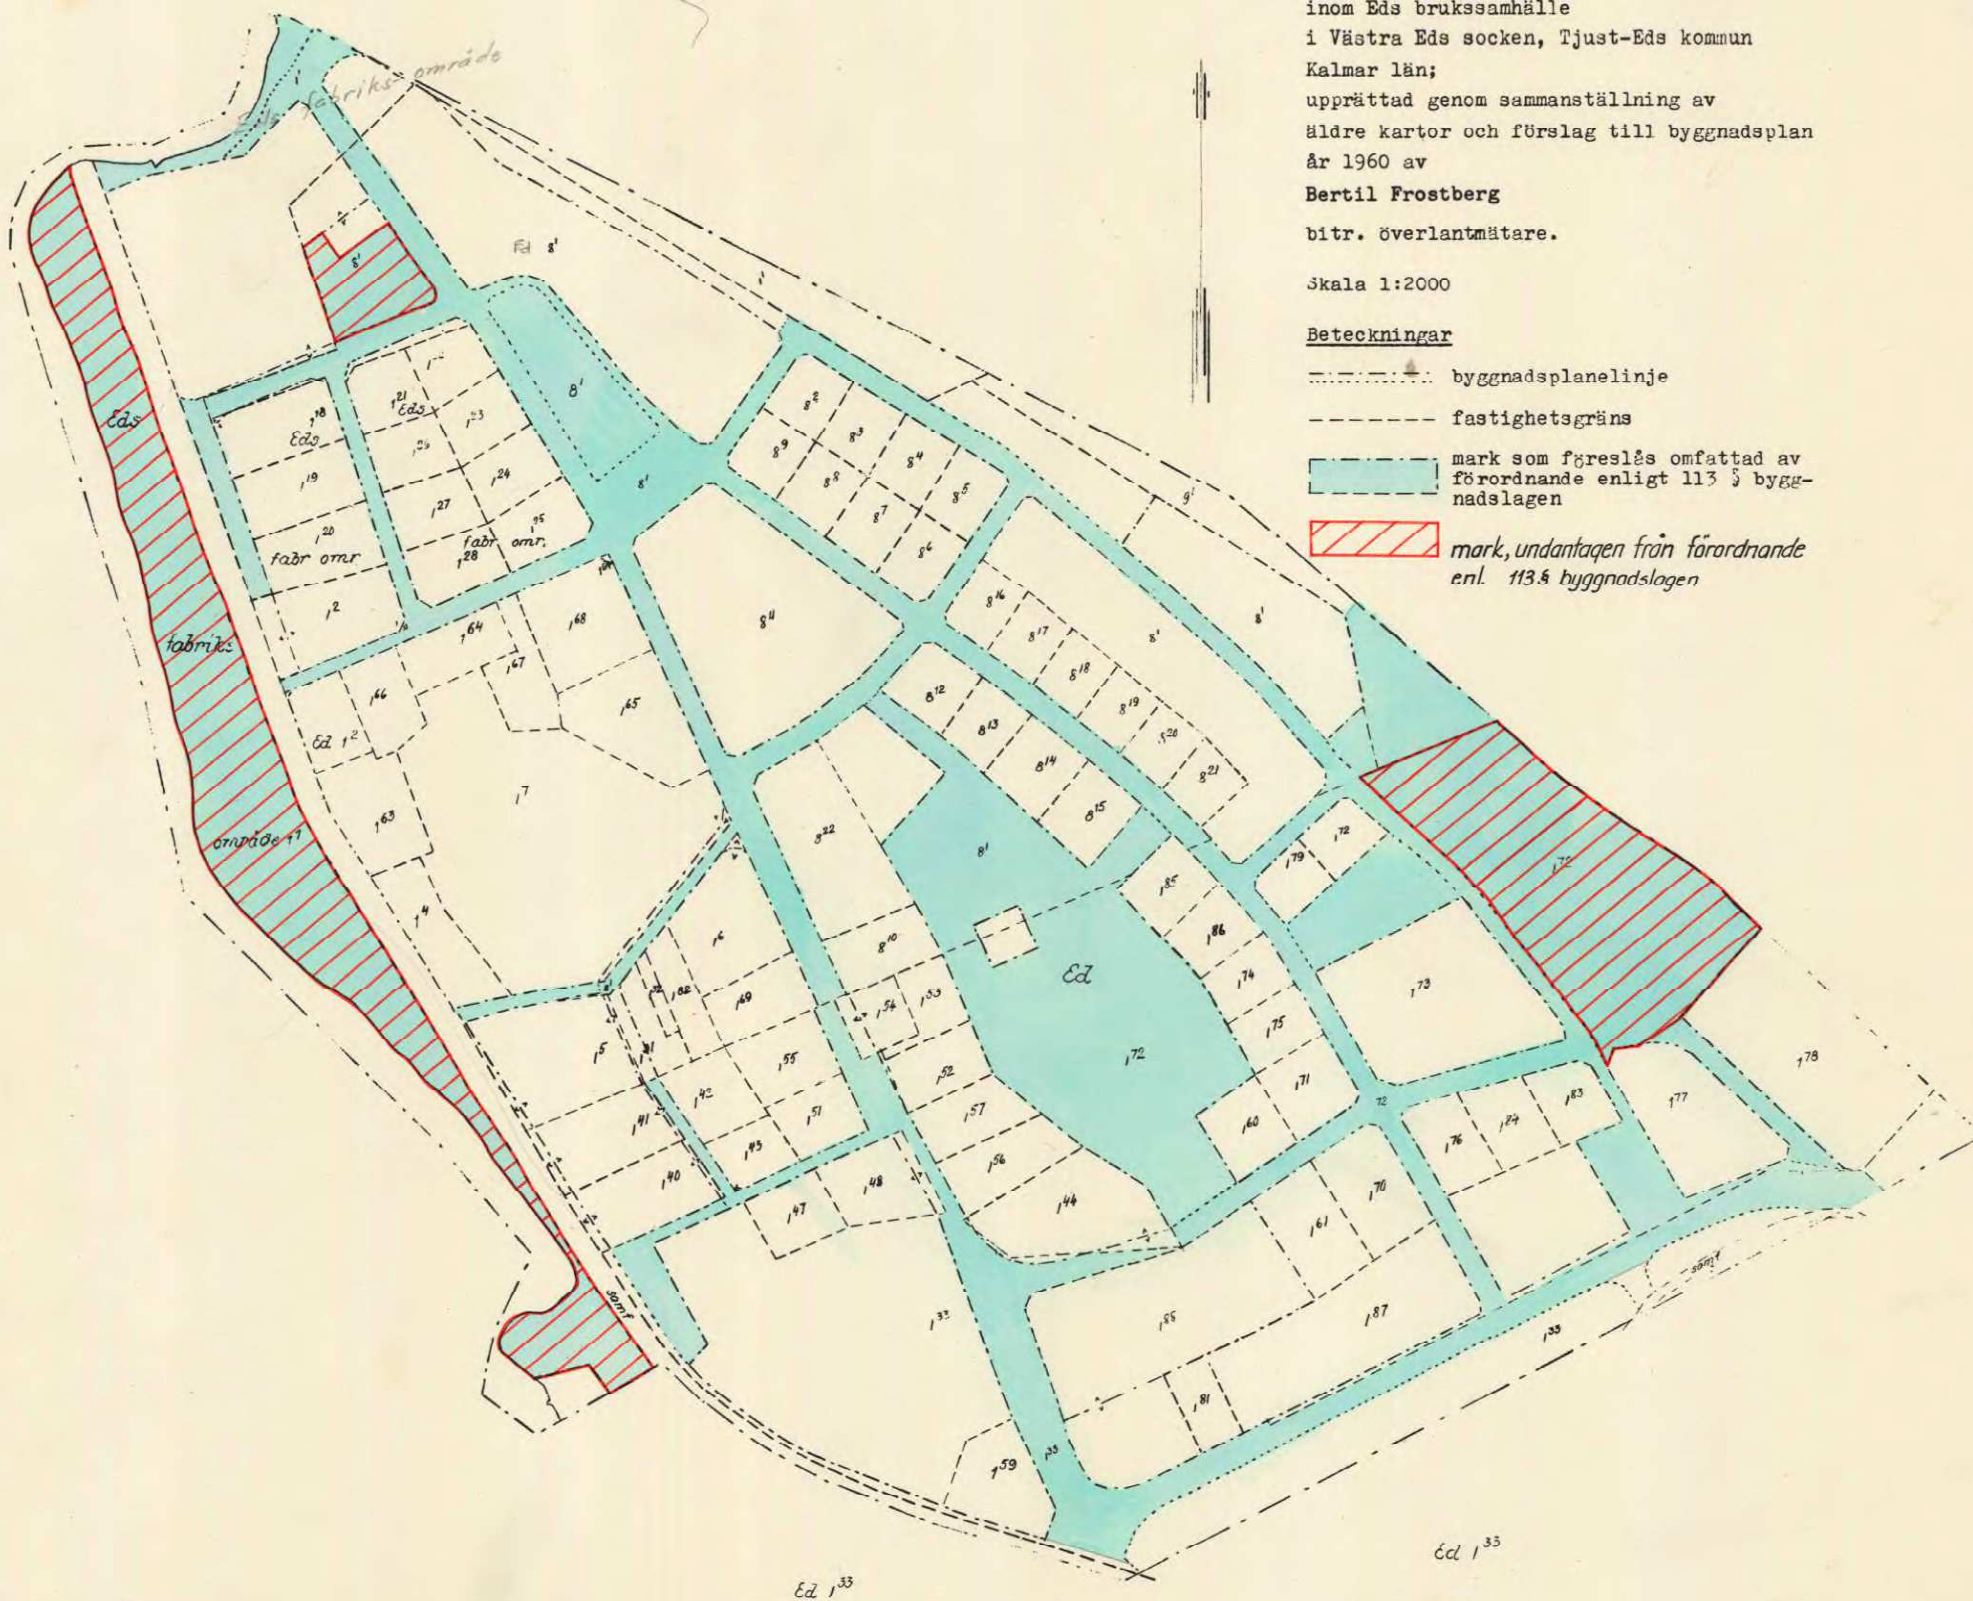

Kopians likhet med original bekräftar
Stockholm den 30/11/1961

G. Lundberg
G. Lundberg

Statens Reproduktionsanstalt 1961

