


NORTHPOWER STÅLHALLAR AB	KUND: LEJE FASTIGHETER AB	FASTIGHETSBETECKNING: Grimsta 51:11 **RELATIONSHANDLING**	RITAD AV: GUSTAF LINDAHL gustaf@northpower.se	GRANSKAD AV: DAN JONSSON	SKALA (A3): 1:---	DATUM: 2019-04-24
					RITNING: ÖVERSIKTSRITNING 3D	RITNING NR: A00 / BET: -



NORTHPOWER STÅLHALLAR AB	KUND: LEJE FASTIGHETER AB	FASTIGHETSBETECKNING: Grimsta 51:11 **RELATIONSHANDLING**	RITAD AV: GUSTAF LINDAHL gustaf@northpower.se	GRANSKAD AV: DAN JONSSON	SKALA (A3): 1:--- RITNING: ÖVERSIKTSRITNING 3D	DATUM: 2019-04-24 RITNING NR: A01 / BET: -



DEMEX Viking safe, RAL 9005 Svart
https://www.demex.se/installator/stangsel/viking-safe/

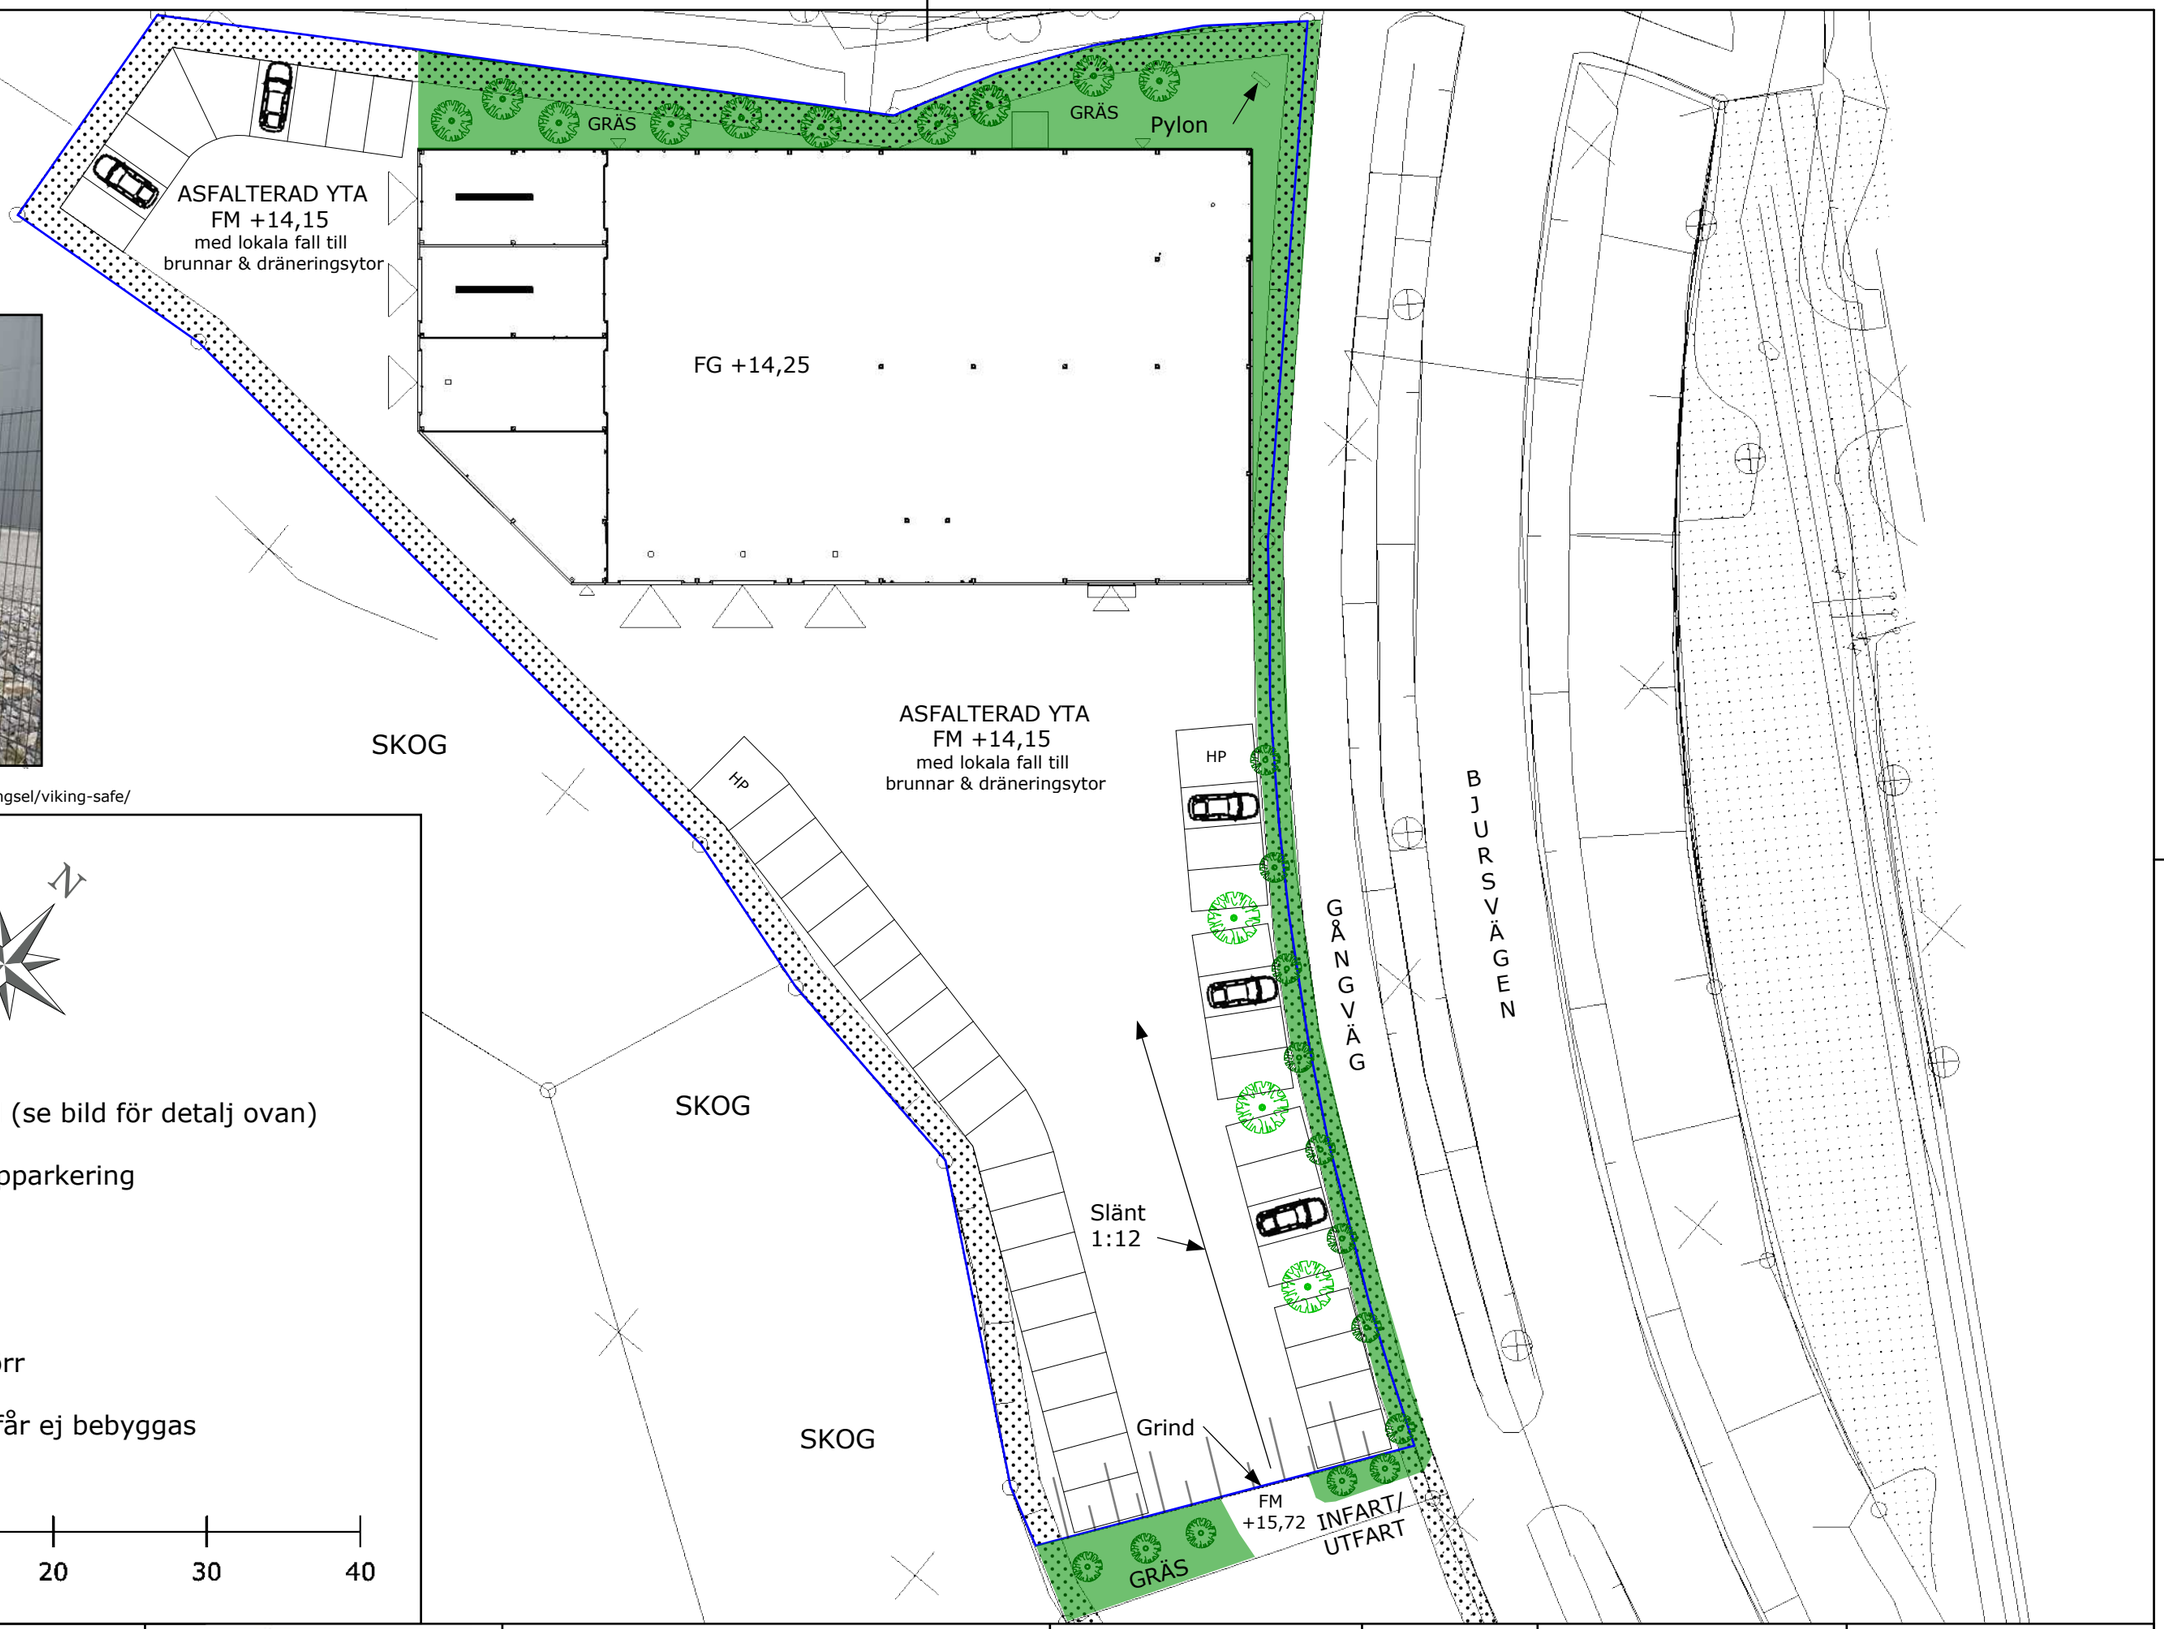

N

= Stängsel (se bild för detalj ovan)

HP = Handikapparkering

= Träd

= Port

= Entré/dörr

= Marken får ej bebyggas

SKALA 1:400

0 5 10 15 20 30 40
METER

NORTHPOWER STÅLHALLAR AB	KUND: LEJE FASTIGHETER AB	FASTIGHETSBETECKNING: Grimsta 51:11 **RELATIONSHANDLING**	RITAD AV: GUSTAF LINDAHL gustaf@northpower.se	GRANSKAD AV: DAN JONSSON	SKALA (A3): 1:400 RITNING: ÖVERSIKTSRITNING 2D RITNING NR: A02 BET: -

DATUM: 2019-04-24



Byggnadsspecifikation

Area
BYA: 1 499 m²
BTA: 2 058 m²
(P1 1 494 m² + P2 564 m²)

Stomme
Stålstomme kulör RAL 9010 Vit

Väggar
Sandwischelement 120 mm PIR U=0,185
Kulör utsida: RAL 7024 (Mörkgrå)
Kulör insida: RAL 9010 (Vit)

Tak
Isolering 120 mm PIR U=0,185
Takpapp Katepal SEP 5500 dubbel (svart)

Fönster & glasparti
Dubbelt energiglas med argonfyllning U=1,1
Kulör: Borstad AL, RAL 2003 Orange


Portar
Vikportar, kulör: RAL 7024 (Mörkgrå) U=1,5
Vikportsramar, kulör: RAL 2003 Orange

NORTHPOWER STÅLHALLAR AB	KUND: LEJE FASTIGHETER AB	FASTIGHETSBETECKNING: Grimsta 51:11 **RELATIONSHANDLING**	RITAD AV: GUSTAF LINDAHL gustaf@northpower.se	GRANSKAD AV: DAN JONSSON	SKALA (A3):	DATUM: 2019-04-24	
					RITNING: ÖVERSIKTSVY 3D	RITNING NR: **A03**	BET: -



NORTHPOWER STÅLHALLAR AB	KUND: LEJE FASTIGHETER AB	FASTIGHETSBETECKNING: Grimsta 51:11 **RELATIONSHANDLING**	RITAD AV: GUSTAF LINDAHL gustaf@northpower.se	GRANSKAD AV: DAN JONSSON	SKALA (A3):	DATUM: 2019-04-24
					RITNING: ÖVERSIKTSVY 3D	RITNING NR: A04 / BET: -

Plan 1: 1 494 m²

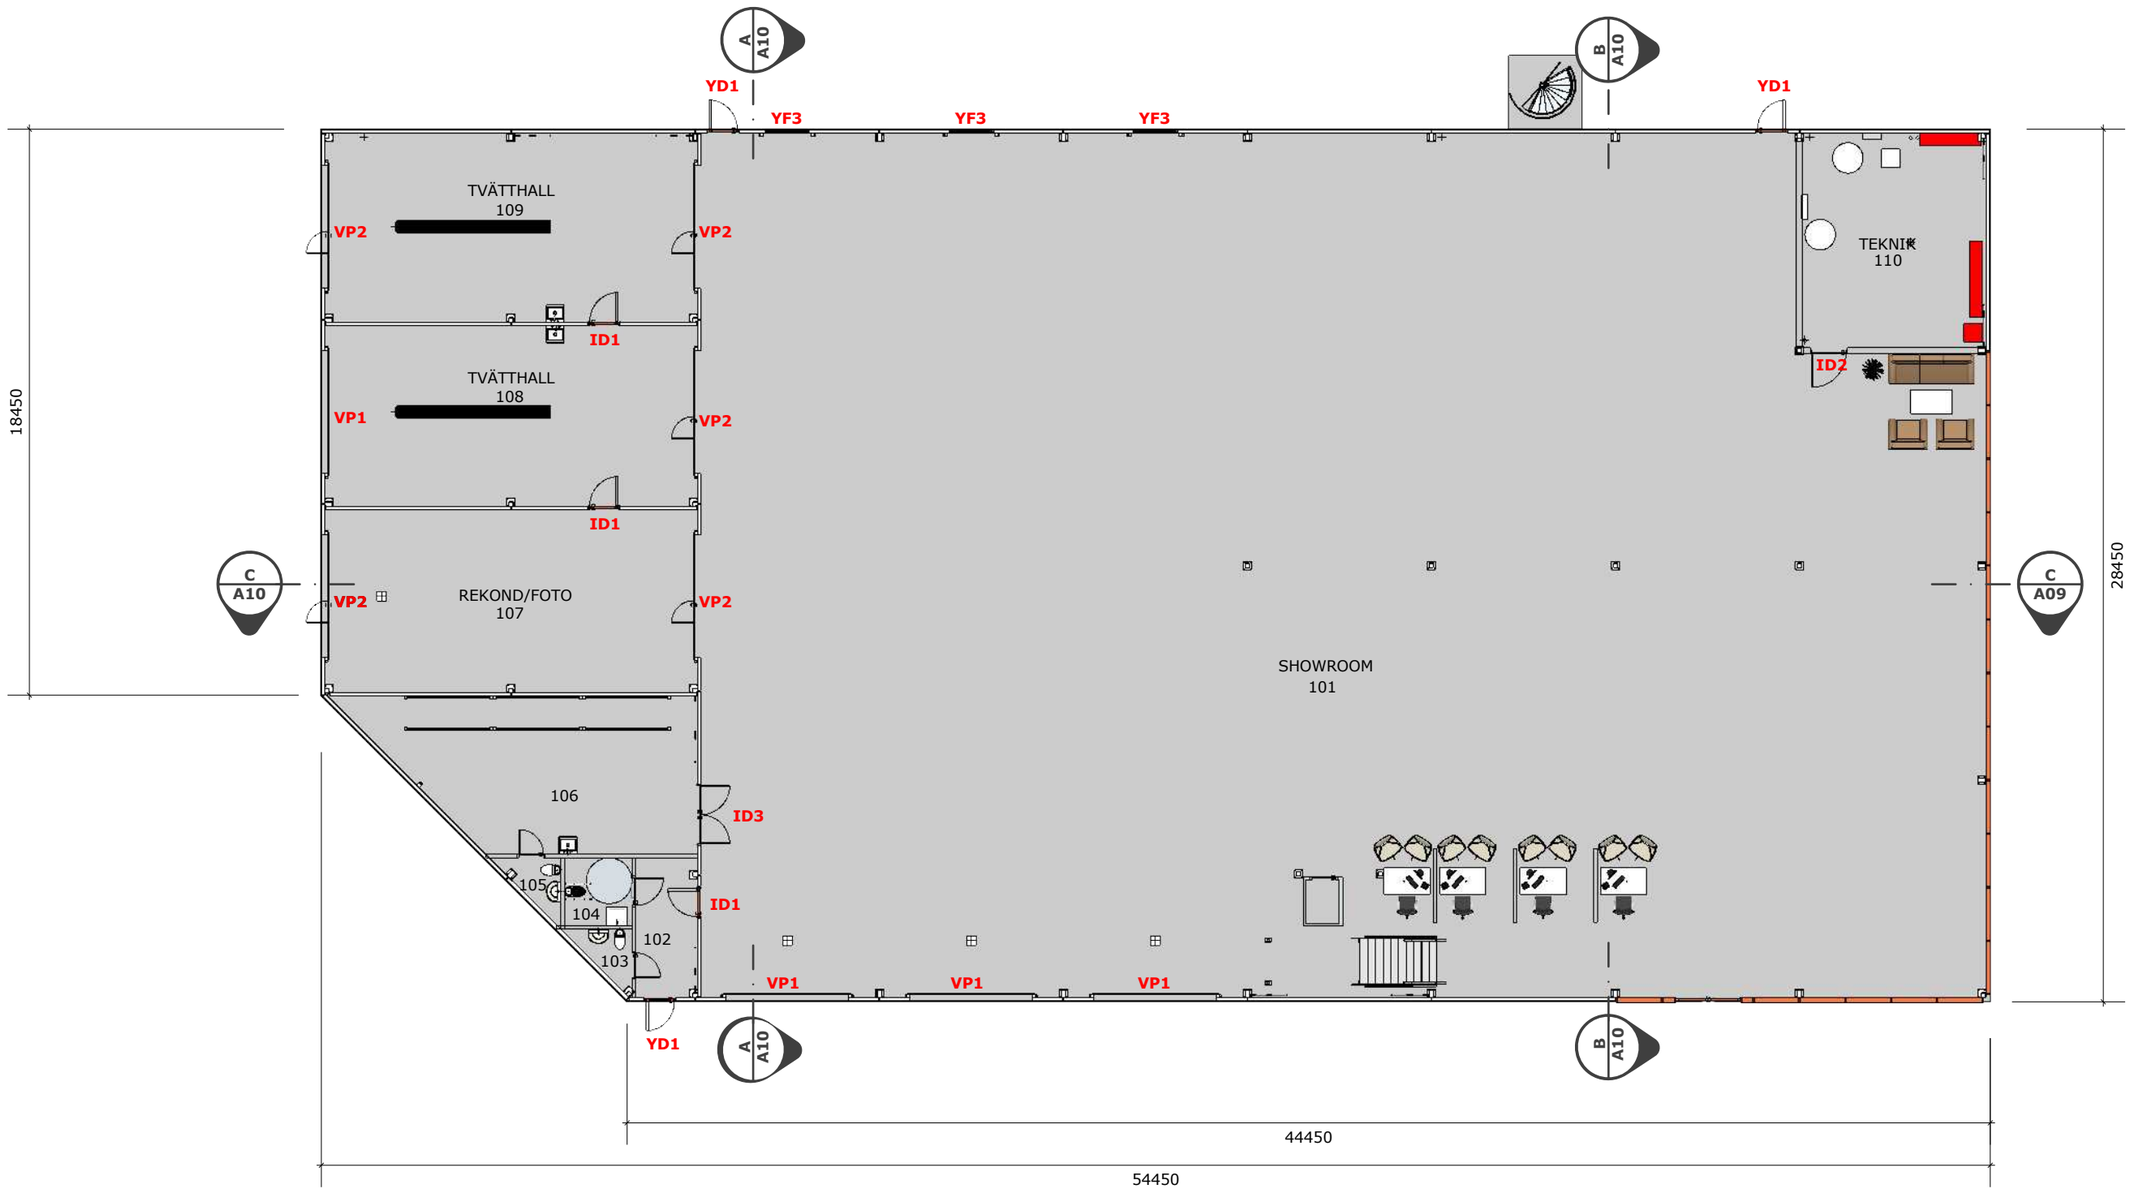

Förklaring:

YD1	Ytterdörr 1, H2100xB1050 Aluminium Orange (ALAB)	YF1	Ytterfönster 1, H1100xB2000
ID1	Innerdörr 1, H2100xB1050 Aluminium Orange (ALAB)	YF2	Ytterfönster 2, H2200xB3300
ID2	Innerdörr 2, H2100xB1200 Ljudisolerad ståldörr (Ekmans)	YF3	Ytterfönster 3, H6600xB1450
ID3	Innerdörr 3, H2100xB2000 Dubbeldörr Orange (Ekmans)		
VP1	Vikport 1, H4500xB4000 (Motordriven)	IF1	Innerfönster 1, H1100xB2000
VP2	Vikport 2, H4500xB4000 med gångdörr (Motordriven)		


SKALA 1:200

0 1 2 10 15 20

METER

NORTHPOWER STÅLHALLAR AB	KUND: LEJE FASTIGHETER AB	FASTIGHETSBETECKNING: Grimsta 51:11	RITAD AV: GUSTAF LINDAHL gustaf@northpower.se	GRANSKAD AV: DAN JONSSON	SKALA (A3): 1:200	DATUM: 2019-04-24
		RELATIONSHANDLING			RITNING: PLAN 1	RITNING NR: A05 BET: -

Plan 2: 564 m²

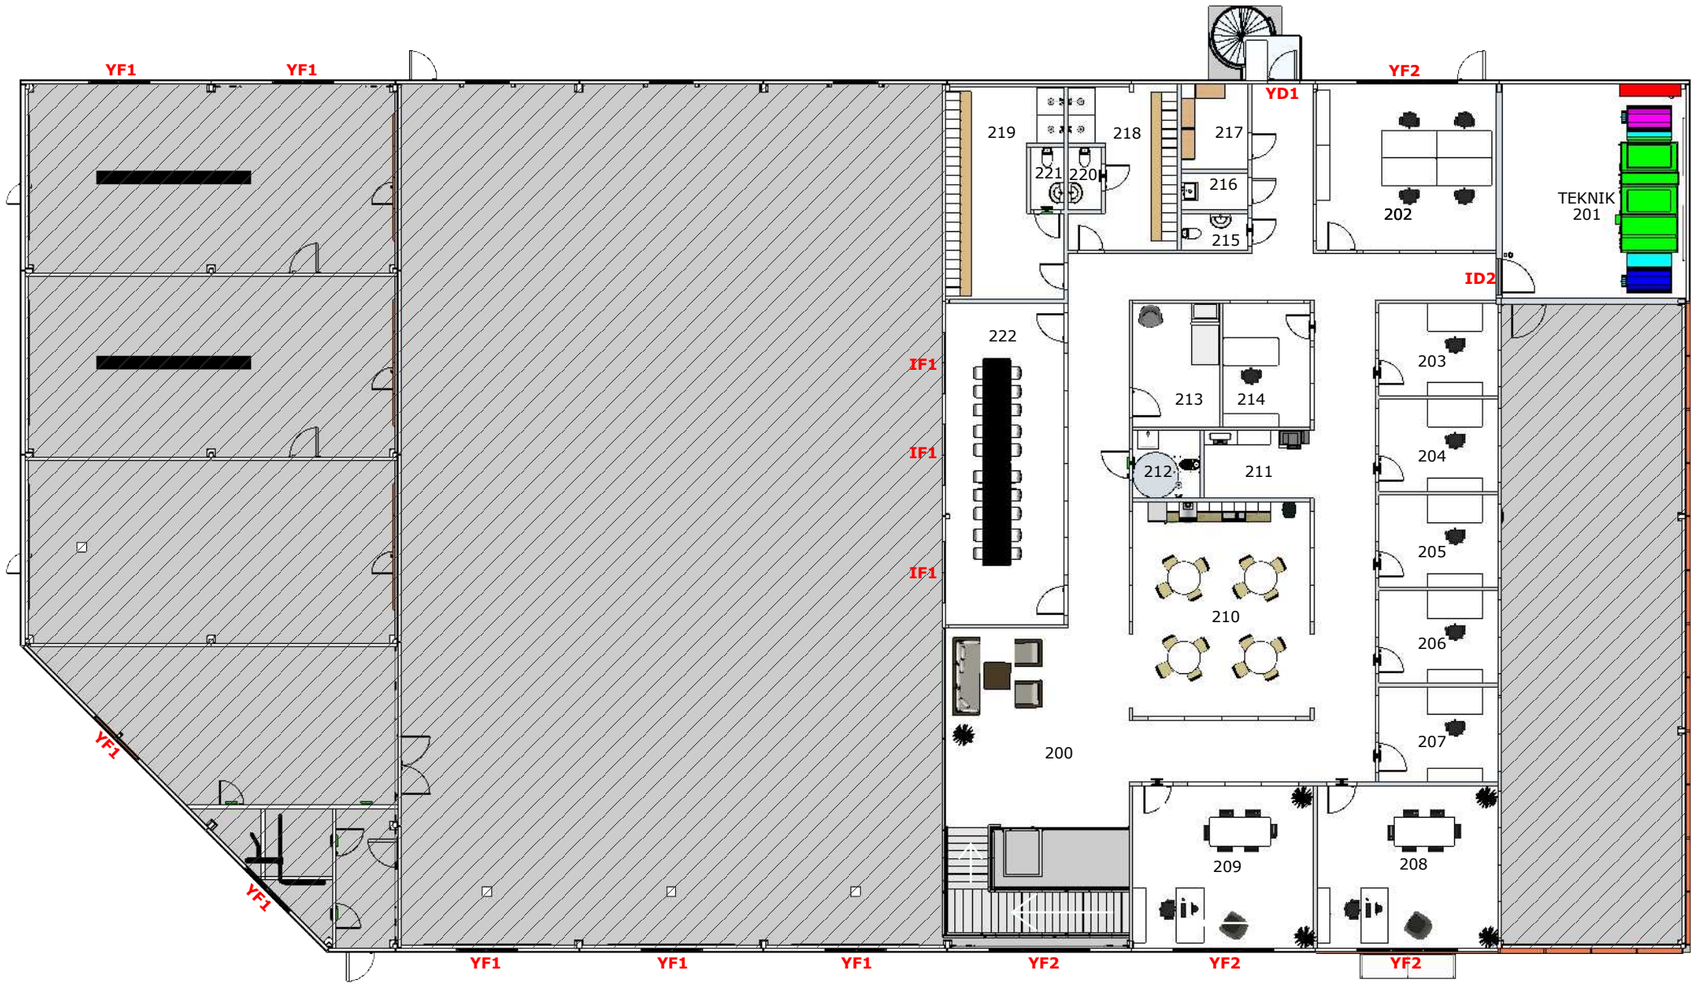

Förklaring:

YD1	Ytterdörr 1, H2100xB1050 Aluminium Orange (ALAB)
ID1	Innerdörr 1, H2100xB1050 Aluminium Orange (ALAB)
ID2	Innerdörr 2, H2100xB1200 Ljudisolerad ståldörr (Ekmans)
ID3	Innerdörr 3, H2100xB2000 Dubbeldörr Orange (Ekmans)
VP1	Vikport 1, H4500xB4000 (Motordriven)
VP2	Vikport 2, H4500xB4000 med gångdörr (Motordriven)


YF1	Ytterfönster 1, H1100xB2000
YF2	Ytterfönster 2, H2200xB3300
YF3	Ytterfönster 3, H6600xB1450
IF1	Innerfönster 1, H1100xB2000

SKALA 1:200

0 1 2 10 15 20

METER

NORTHPOWER STÅLHALLAR AB	KUND: LEJE FASTIGHETER AB	FASTIGHETSBETECKNING: Grimsta 51:11 RELATIONSHANDLING	RITAD AV: GUSTAF LINDAHL gustaf@northpower.se	GRANSKAD AV: DAN JONSSON	SKALA (A3): 1:200 RITNING: PLAN 2	DATUM: 2019-04-24 RITNING NR: A06 / BET: -

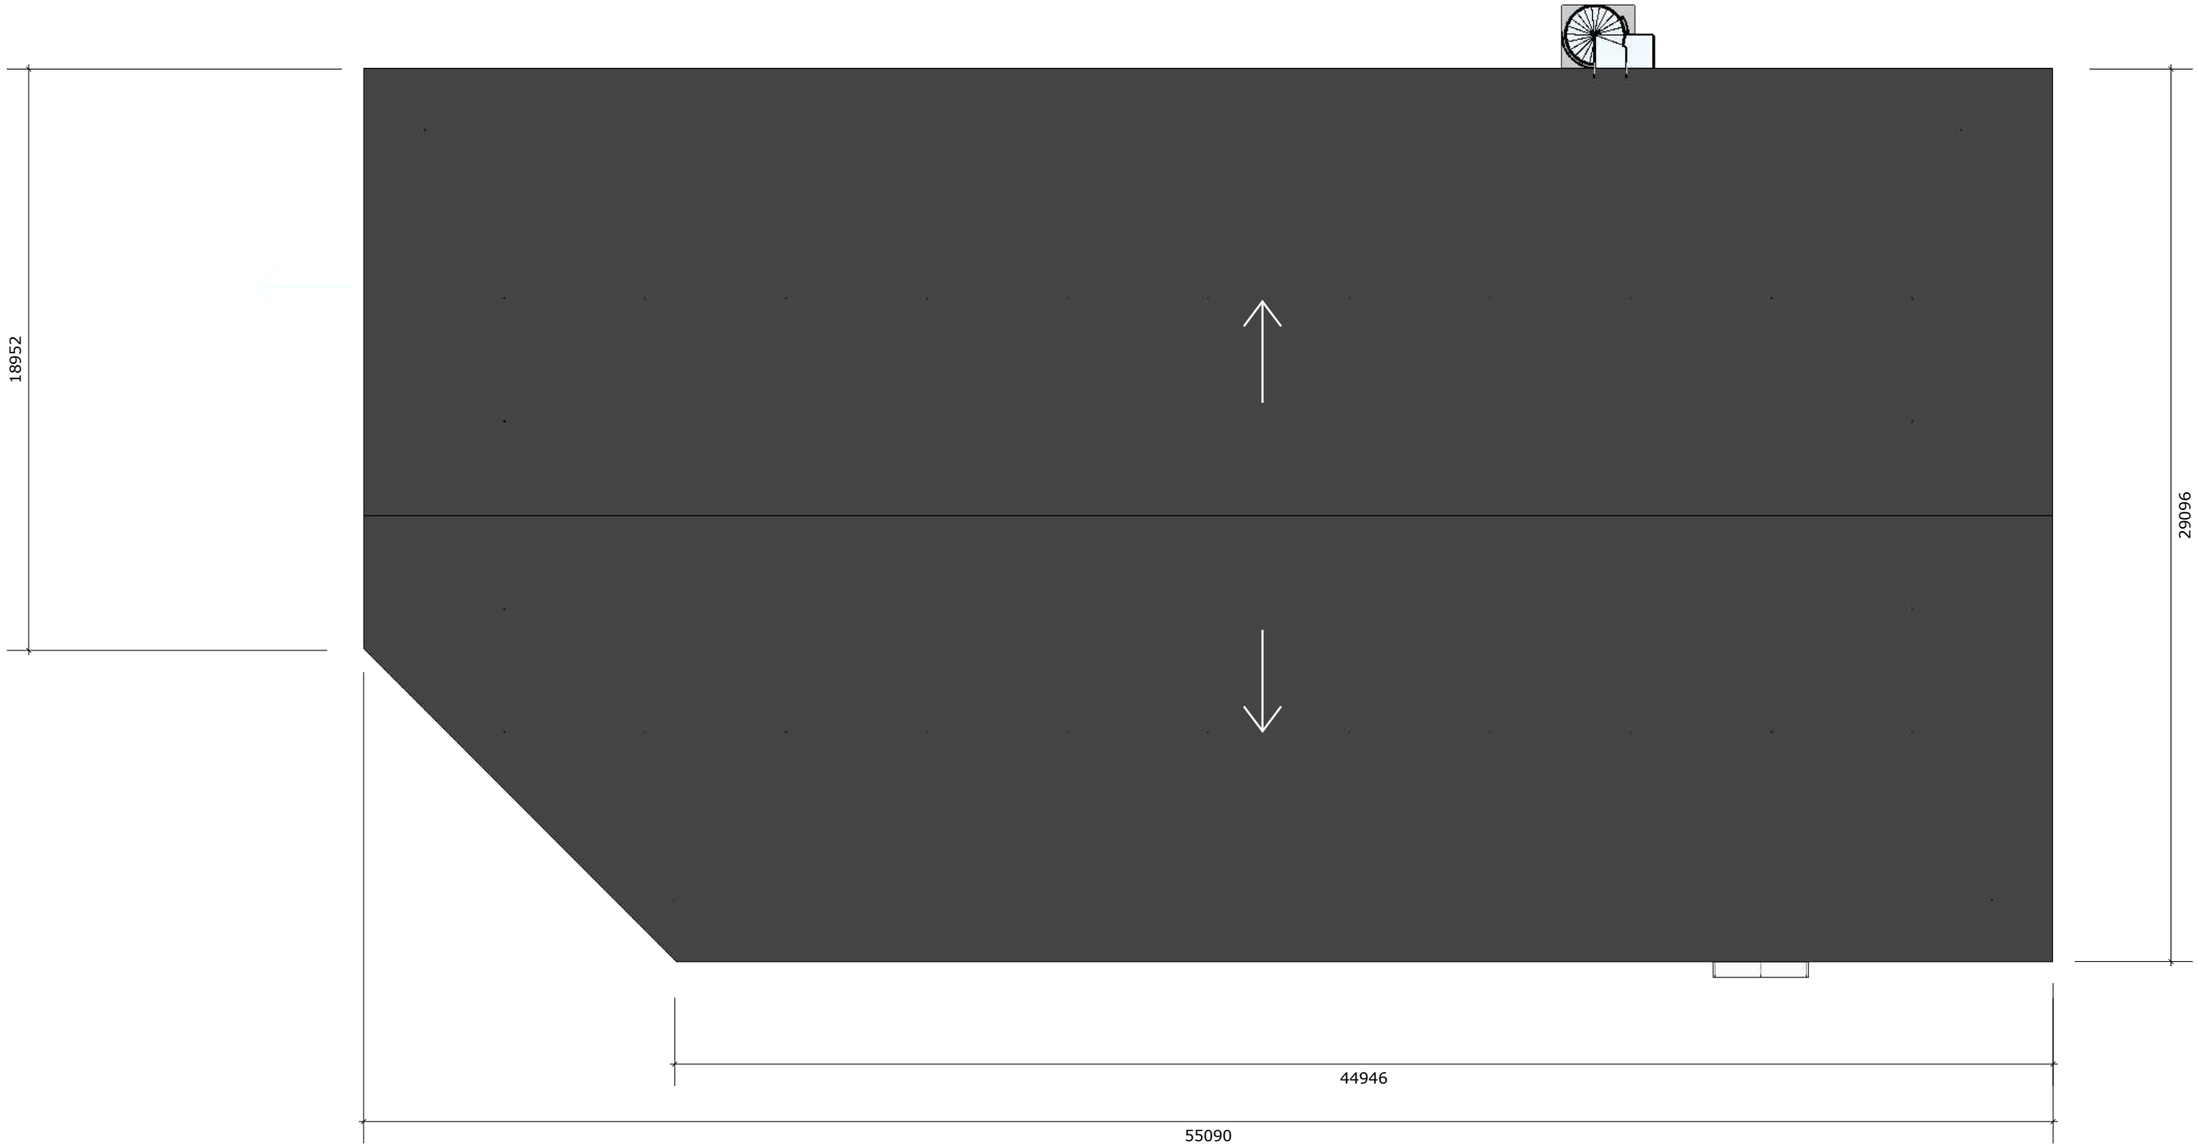

SKALA 1:200

0 1 2 10 15 20

METER

NORTHPOWER STÅLHALLAR AB	KUND: LEJE FASTIGHETER AB	FASTIGHETSBETECKNING: Grimsta 51:11 **RELATIONSHANDLING**	RITAD AV: GUSTAF LINDAHL gustaf@northpower.se	GRANSKAD AV: DAN JONSSON	SKALA (A3): 1:200 RITNING: TAKPLAN	DATUM: 2019-04-24 RITNING NR: A07 / BET: -



NORR



SYD

SKALA 1:200

0 1 2 10 15 20

METER

NORTHPOWER STÅLHALLAR AB	KUND: LEJE FASTIGHETER AB	FASTIGHETSBETECKNING: Grimsta 51:11 **RELATIONSHANDLING**	RITAD AV: GUSTAF LINDAHL gustaf@northpower.se	GRANSKAD AV: DAN JONSSON	SKALA (A3): 1:200 RITNING: FASAD NORR OCH SYD	DATUM: 2019-04-24 RITNING NR: A08 / BET: -



VÄST




ÖST

SKALA 1:200


0 1 2 10 15 20

METER


NORTHPOWER STÅLHALLAR AB	KUND: LEJE FASTIGHETER AB	FASTIGHETSBETECKNING: Grimsta 51:11 **RELATIONSHANDLING**	RITAD AV: GUSTAF LINDAHL gustaf@northpower.se	GRANSKAD AV: DAN JONSSON	SKALA (A3): 1:200 RITNING: FASAD ÖST OCH VÄST	DATUM: 2019-04-24 RITNING NR: A09 / BET: -

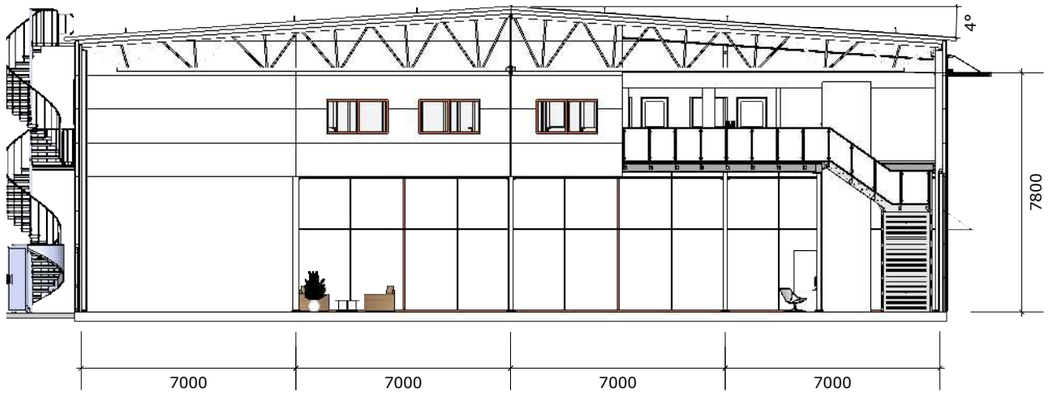

A-A

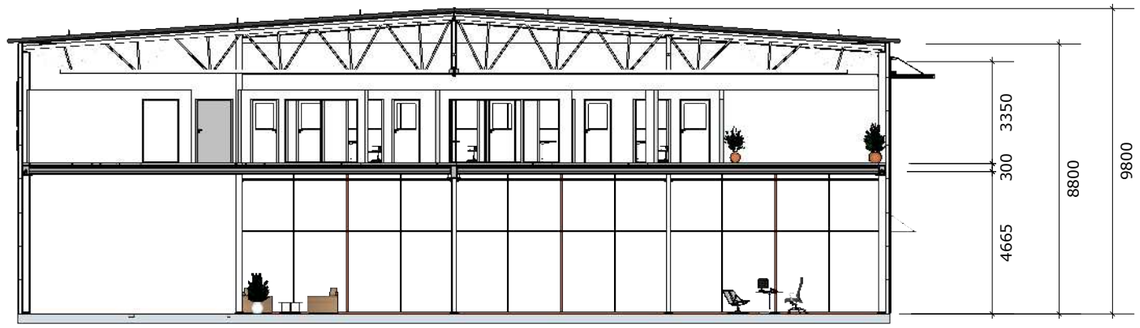

B-B

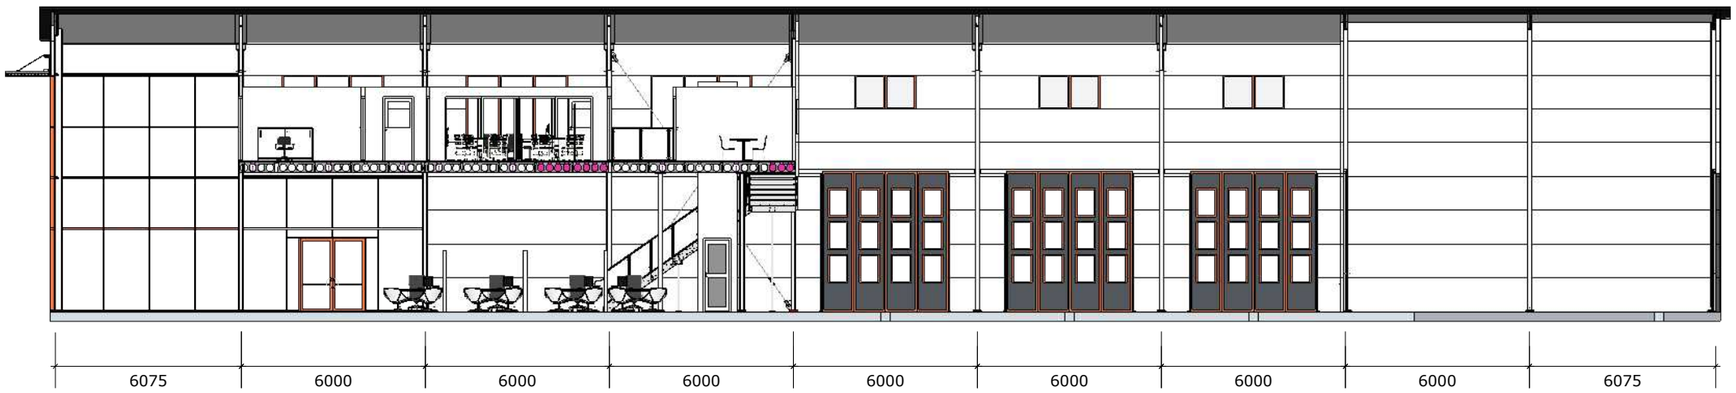

C-C

SKALA 1:200

0 1 2 10 15 20

METER

NORTHPOWER STÅLHALLAR AB	KUND: LEJE FASTIGHETER AB	FASTIGHETSBETECKNING: Grimsta 51:11 **RELATIONSHANDLING**	RITAD AV: GUSTAF LINDAHL gustaf@northpower.se	GRANSKAD AV: DAN JONSSON	SKALA (A3): 1:200 RITNING: SEKTIONER	DATUM: 2019-04-24 RITNING NR: A10 / BET: -



NORR



SYD

Höjdsystem RH2000

Befintlig marknivå enligt nybyggnadskarta

Justerad marknivå

Tomtgräns

Avkortning av marknivå av utrymmesskäl

1° Marklutning

SKALA 1:200

0 1 2 10 15 20


METER

NORTHPOWER STÅLHALLAR AB	KUND: LEJE FASTIGHETER AB	FASTIGHETSBETECKNING: Grimsta 51:11	RITAD AV: GUSTAF LINDAHL gustaf@northpower.se	GRANSKAD AV: DAN JONSSON	SKALA (A3): 1:200	DATUM: 2019-04-24
		RELATIONSHANDLING			RITNING: MARKHÖJDER VY 1	RITNING NR: A11 BET: -



VÄST

Litet anvisningsdike med infiltration i botten

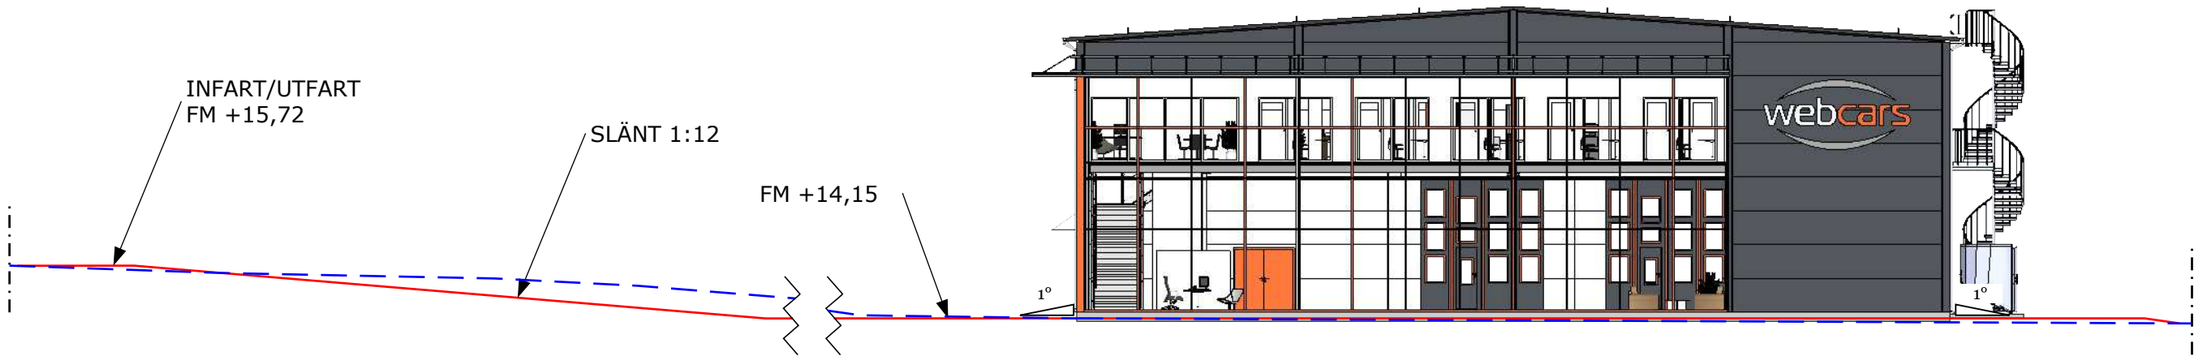

ÖST

Höjdsystem RH2000

Befintlig marknivå enligt nybyggnadskarta

Justerad marknivå

Tomtgräns

Avkortning av marknivå av utrymmesskäl

1° Marklutning


SKALA 1:200

0 1 2 10 15 20

METER

NORTHPOWER STÅLHALLAR AB	KUND: LEJE FASTIGHETER AB	FASTIGHETSBETECKNING: Grimsta 51:11	RITAD AV: GUSTAF LINDAHL gustaf@northpower.se	GRANSKAD AV: DAN JONSSON	SKALA (A3): 1:200	DATUM: 2019-04-24
		RELATIONSHANDLING			RITNING: MARKHÖJDER VY 2	RITNING NR: A12 / BET: -



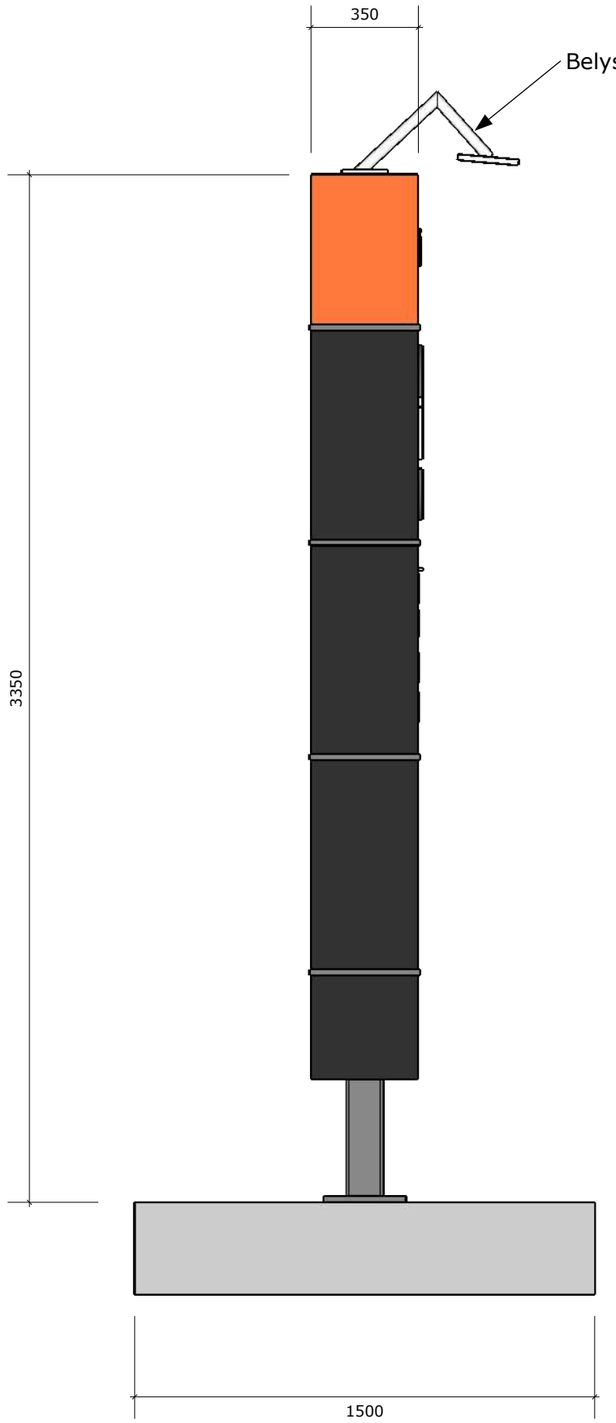


Beskrivning

Inklädd pylon av lackerad aluminiumplåt.
Framsida i sektioner för utbytbart budskap.
Dekor av vinylfolie enligt kunds original.
Stomme av fyrkantsrör i stål.
Förankras i betongfundament.

Kulörer Pylon
RAL 7024 Mörkgrå
RAL 2003 Orange

Kulörer Kundskylt
RAL 2003 Orange
RAL 9010 Vit
RAL 9006 Silvermetallic

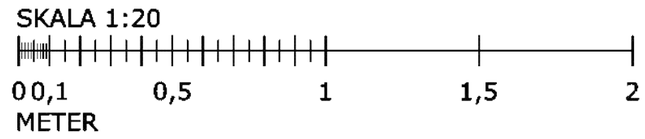

NORTHPOWER STÅLHALLAR AB	KUND: LEJE FASTIGHETER AB	FASTIGHETSBETECKNING: Grimsta 51:11 **RELATIONSHANDLING**	RITAD AV: GUSTAF LINDAHL gustaf@northpower.se	GRANSKAD AV: DAN JONSSON	SKALA (A3): 1:20 RITNING: SKYLTPYLON	DATUM: 2019-04-24 RITNING NR: A13 / BET: -