




Area total Tomtyta: 13 823 m² Markyta: 7 934 m² (exkl byggnad) BYA: 5 834 m² BTA: 8 101 m² LOA: 8 005 m²					Area lokal 1 Asfaltyta: 5 127 m² Grönyta: 983 m² LOA plan 2: 5 774 m² LOA plan 3: 704 m² LOA total: 6 478 m²					Area lokal 2 Asfaltyta: 1 664 m² Grönyta: 128 m² LOA: 1 527 m²					Ytterväggar av plåt Sandwischelement 160 mm PIR Kulör utsida: RAL 7035 Kulör insida: RAL 9010 (vit) Ytterväggar av betong Betongelement Isodrän används vid motfyllning Yta utsida: Borstad betong					Tak Isolering 160 mm PIR Takpapp Soprema Sopralene MF 5500 eller likvärdig (svart) Takavvattning Utvändig Kulör: RAL 9005 (svart)					Fönster & glasparti Energiglas med argonfyllning Kulör: RAL 9005 (svart) Portar Hörmann takskjutportar Kulör: RAL 9005 (svart)					Lasthus Hörmann Kulör: RAL 9005 (svart) Stomme Stålstomme kulör RAL 7035 (grå)									
BET		ANT		ÄNDRINGEN AVSER					SIGN		DATUM																												
										HYRESGÄST:					FASTIGHETSBETECKNING: Rosersberg 11:29, Sigtuna Kommun					RITAD AV:					SKALA (A3):					DATUM: 2025-08-20									
															RELATIONSHANDLING					Dan Jonsson 0707 88 66 79					RITNING:					ILLUSTRATIONSILD					RITNING NR: A00				




BET	ANT	ÄNDRINGEN AVSER	SIGN	DATUM					
				HYRESGÄST:	FASTIGHETSBETECKNING: Rosersberg 11:29, Sigtuna Kommun	RITAD AV:	SKALA (A3):	DATUM:	2025-08-20
					RELATIONSHANDLING	Dan Jonsson 0707 88 66 79	RITNING: ILLUSTRATIONSBILD	RITNING NR:	A00

Förklaringar



- Gabionmur
- L-stöd av betong med vägräcke på
- Stängsel modell Gunnebo eller likvärdigt Svart med taggtråd
- +00,00 Befintlig +höjd
- +00,00 Ny +höjd

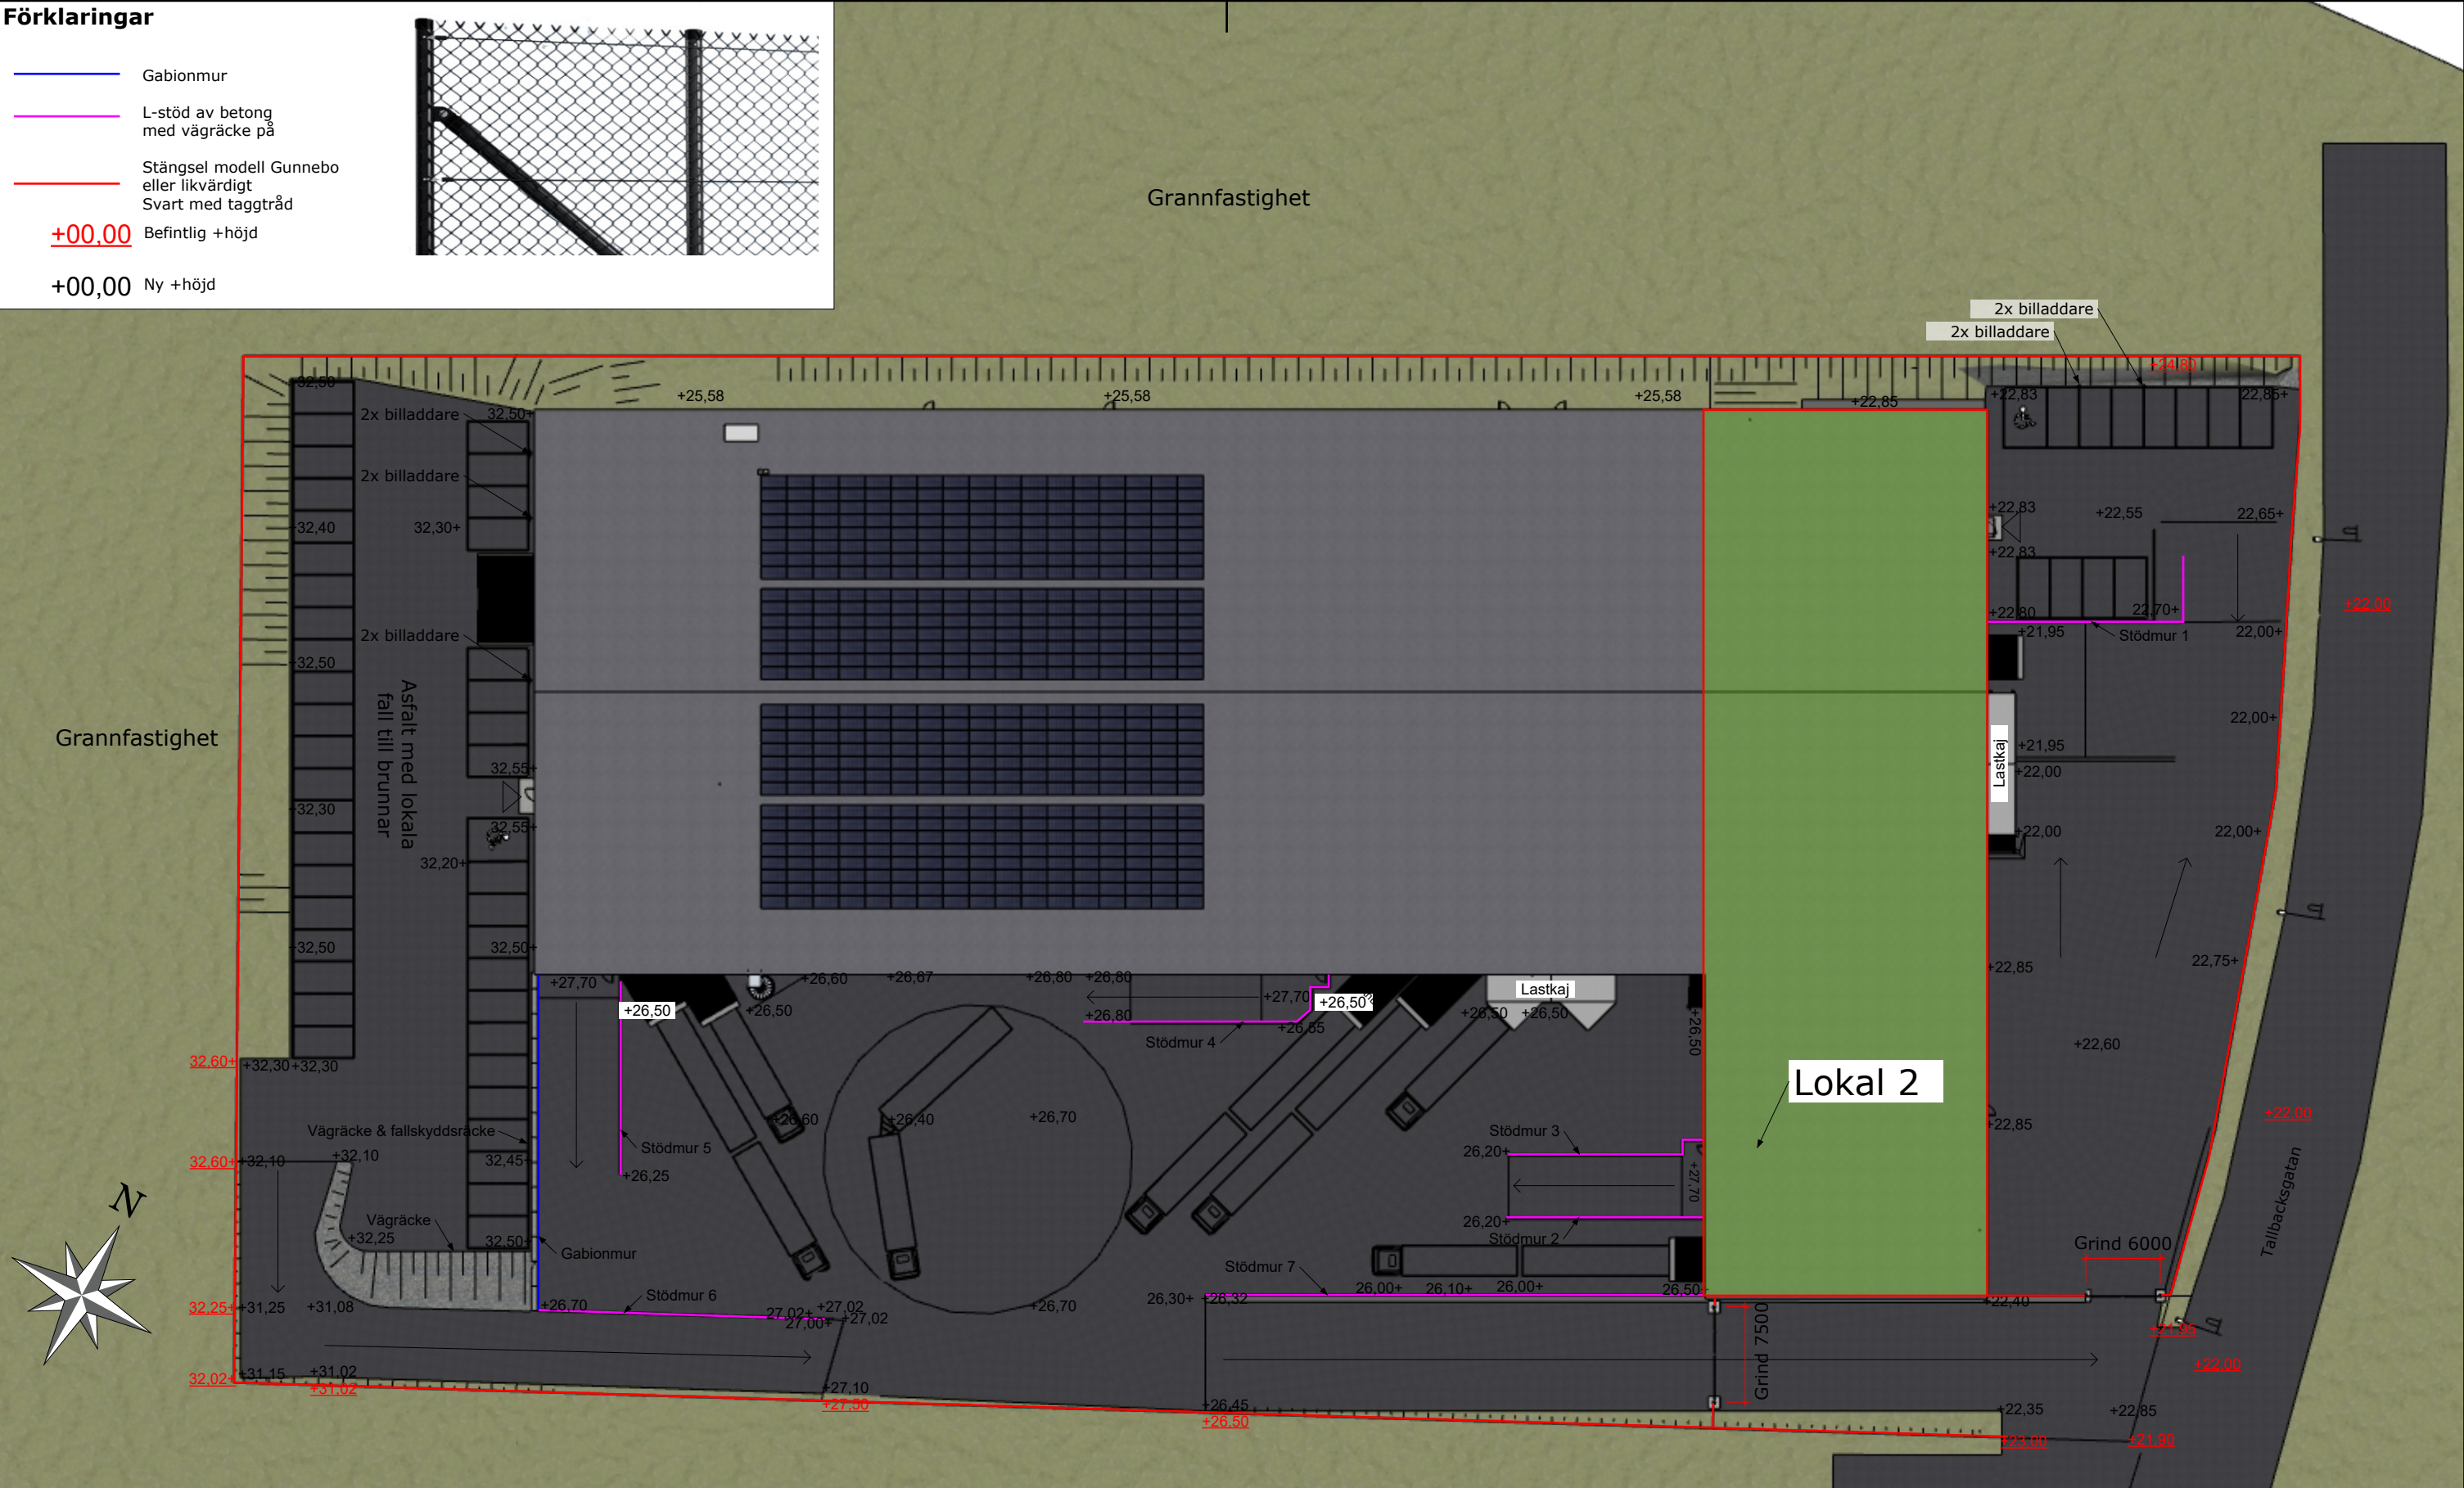


BET	ANT	ÄNDRINGEN AVSER	SIGN	DATUM	HYRESGÄST:	FASTIGHETSBETECKNING: Rosersberg 11:29, Sigtuna Kommun	RITAD AV:	SKALA (A3):	DATUM:
						RELATIONSHANDLING	Dan Jonsson 0707 88 66 79	1:500	2025-08-20
								RITNING: SITUATIONSPLAN	RITNING NR: A01






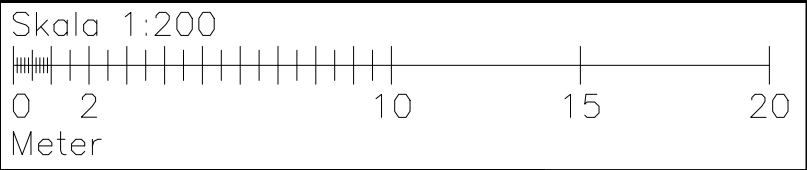


BET	ANT	ÄNDRINGEN AVSER	SIGN	DATUM	HYRESGÄST:		FASTIGHETSBETECKNING: Rosersberg 11:29, Sigtuna Kommun	RITAD AV:	SKALA (A3):	1:200	DATUM:	2025-08-20
							KONTRAKTSHANDLING	Dan Jonsson TEL: 0707 88 66 79	RITNING:	Lokal 2 gårdsyta	RITNING NR:	A01.1

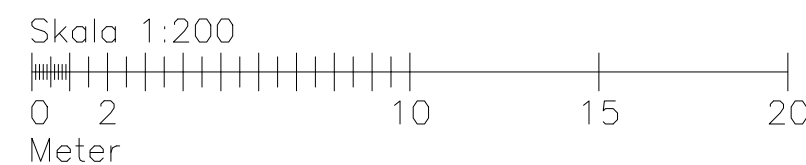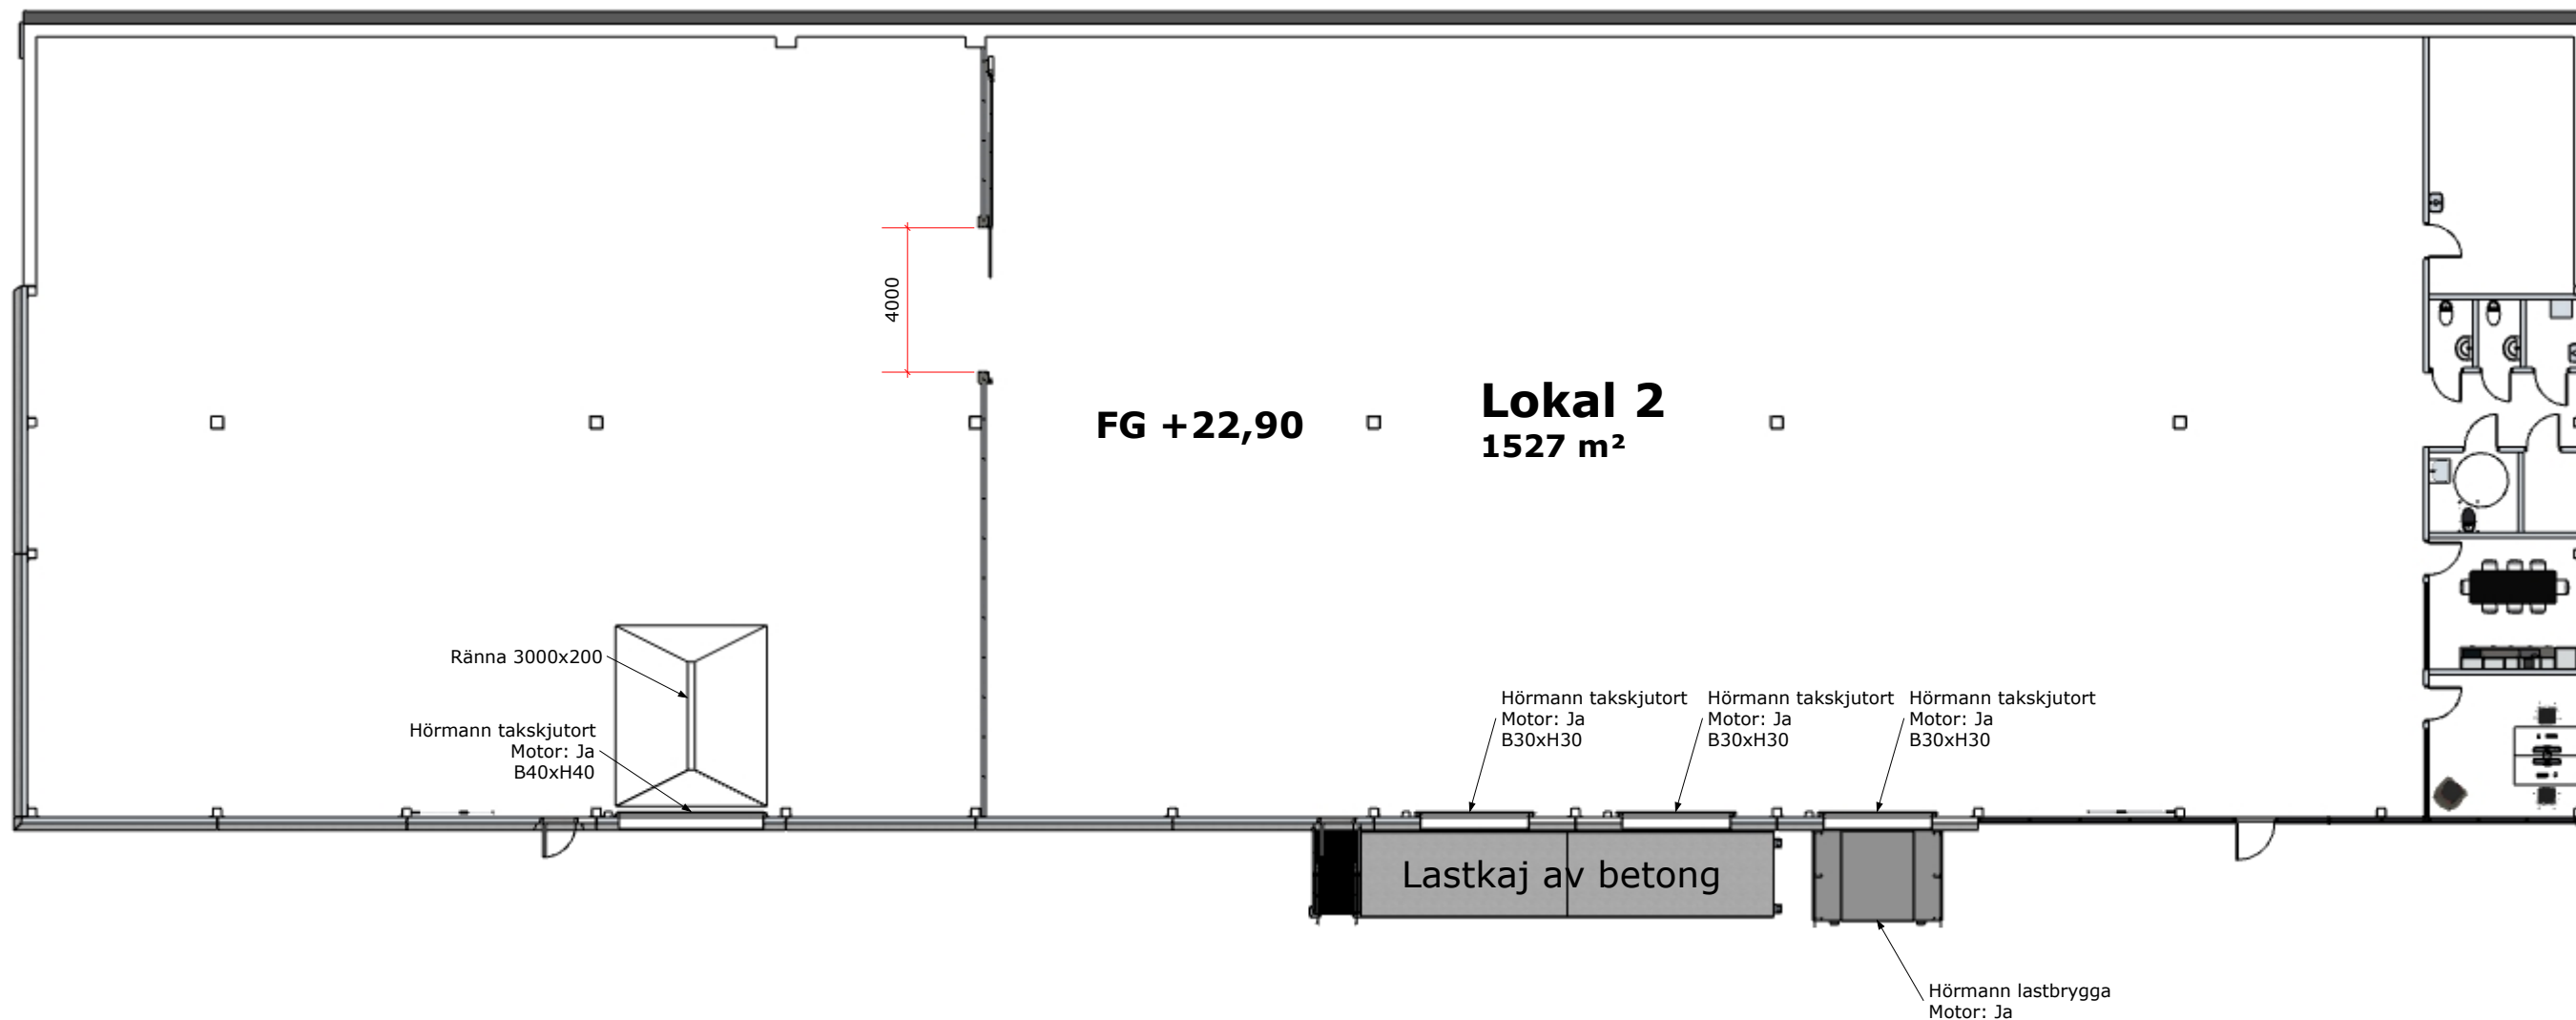


BET	ANT	ÄNDRINGEN AVSER	SIGN	DATUM	HYRESGÄST:		FASTIGHETSBETECKNING: Rosersberg 11:29, Sigtuna Kommun	RITAD AV:	SKALA (A3):	1:200	DATUM:	2025-08-20
							RELATIONSHANDLING	Dan Jonsson TEL: 0707 88 66 79	RITNING:	PLAN 1	RITNING NR:	A02

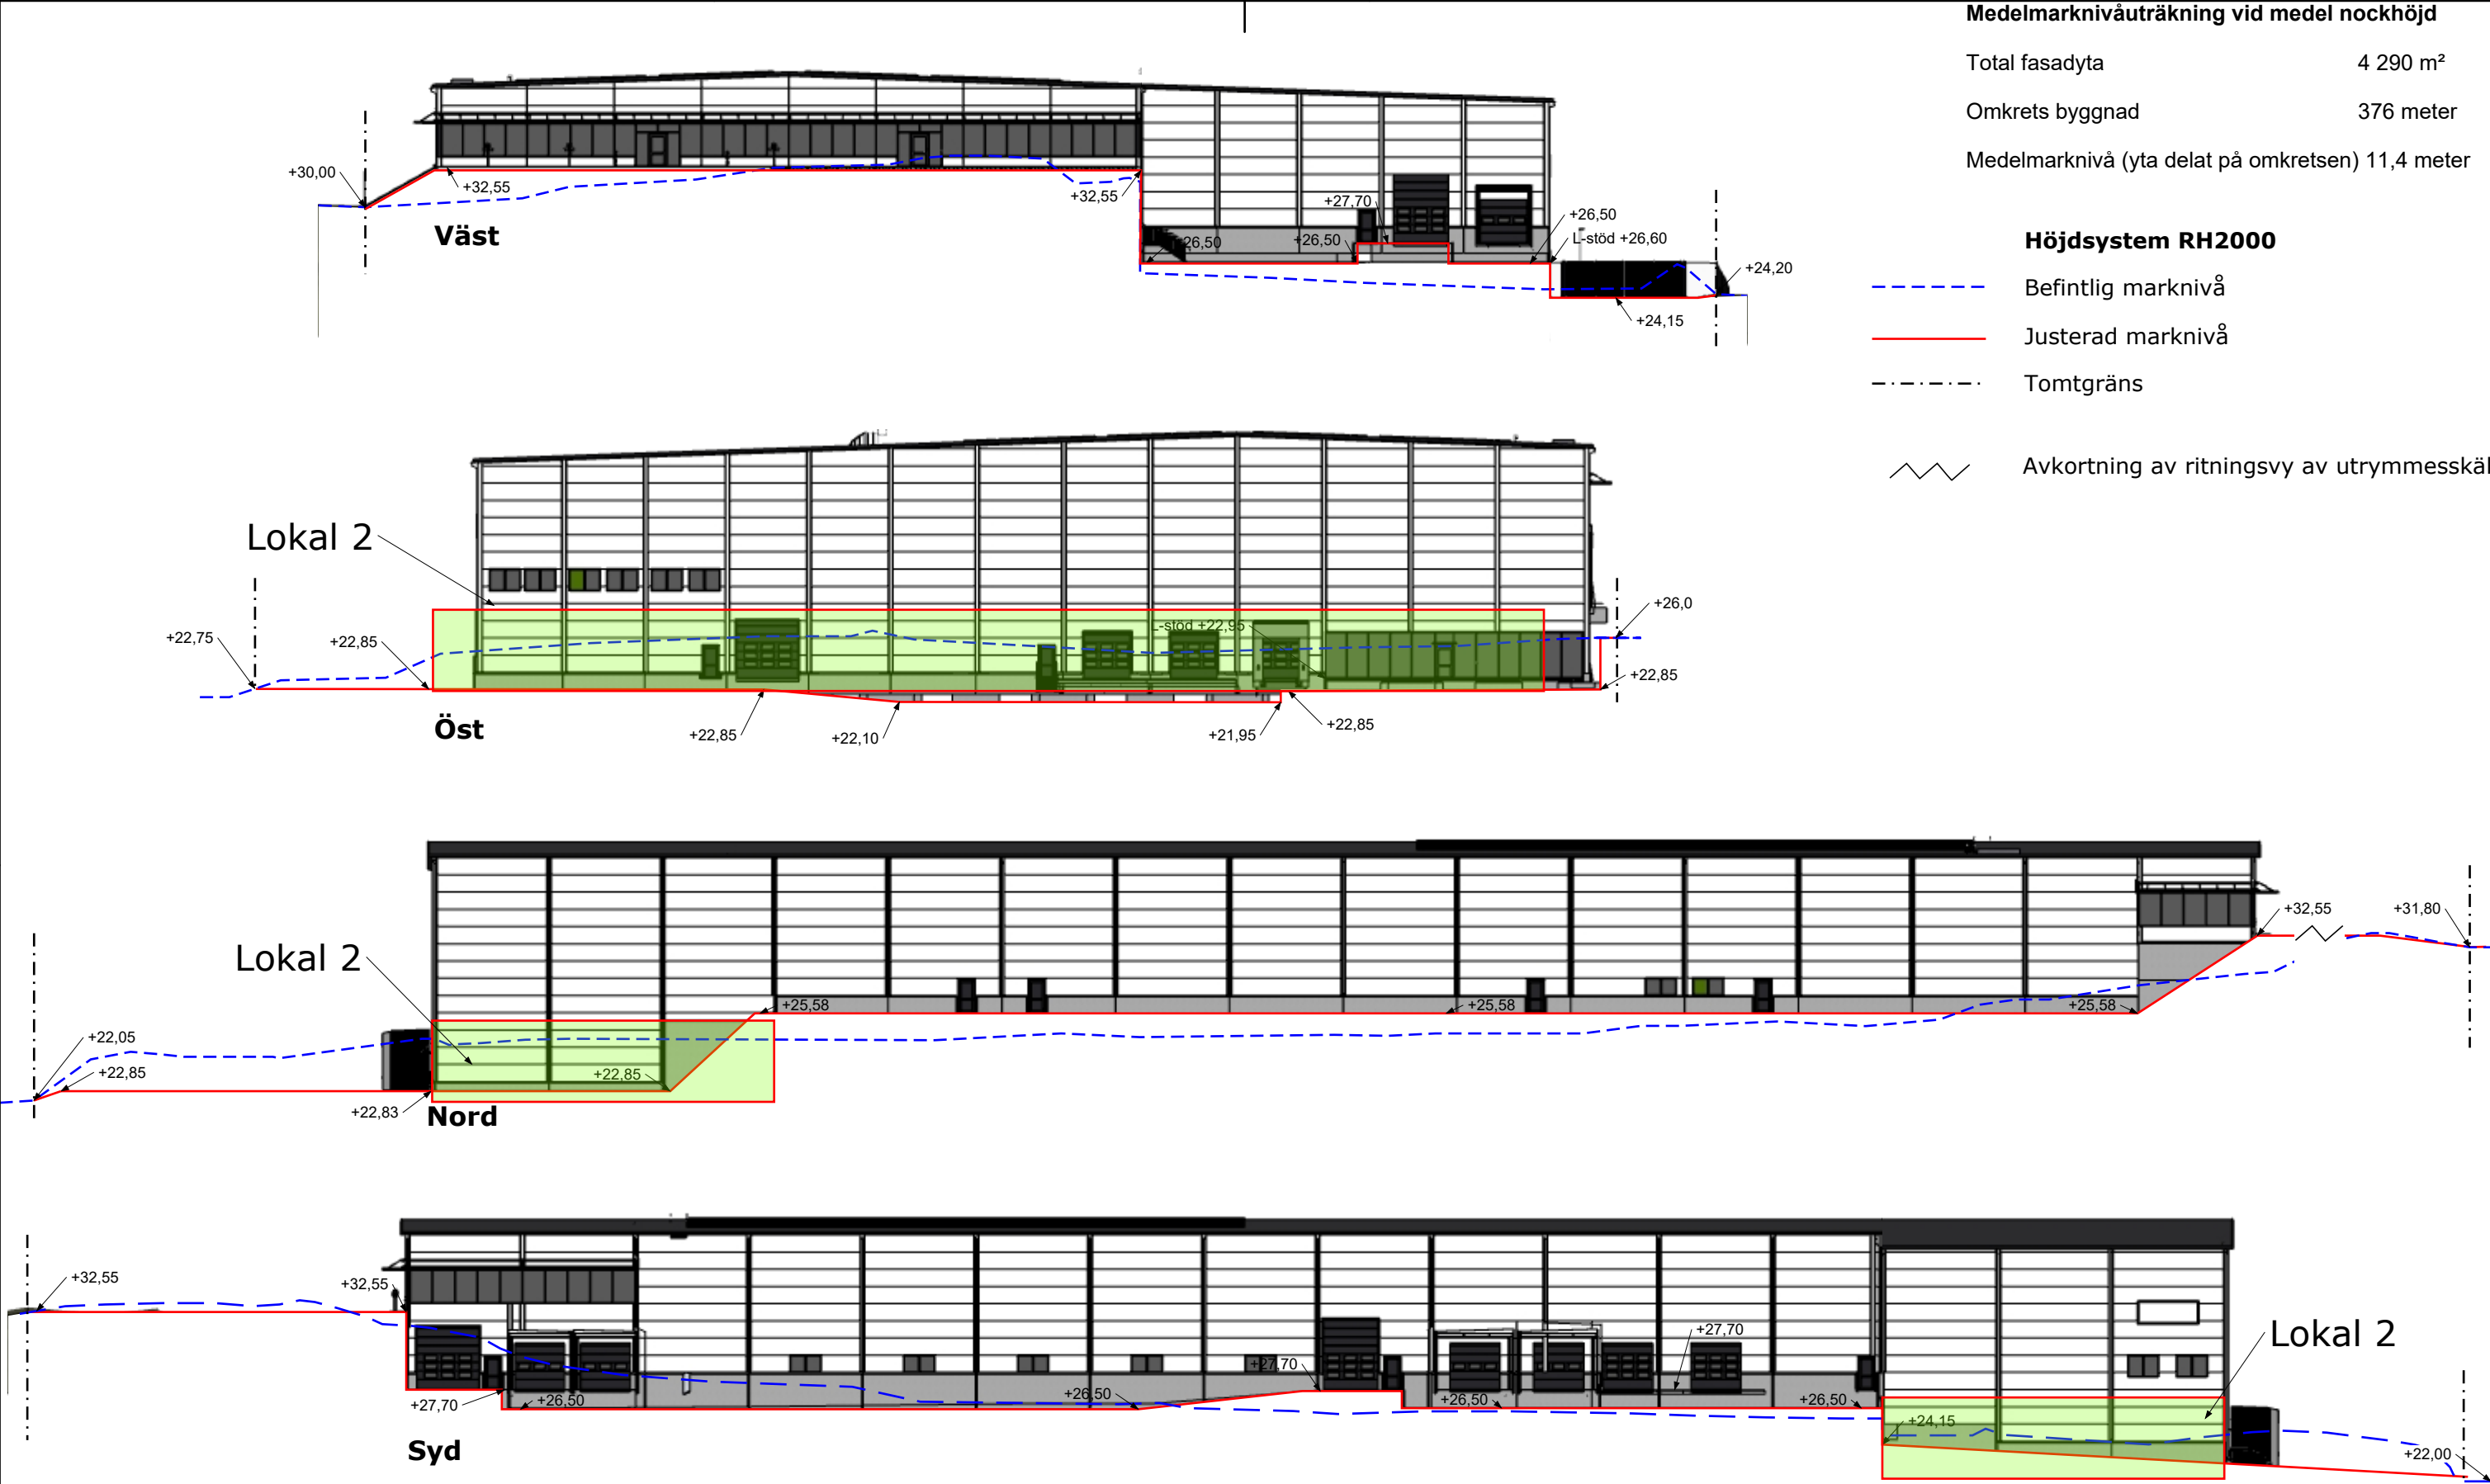

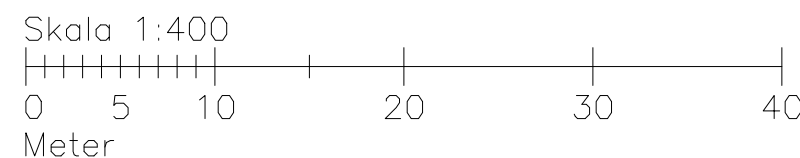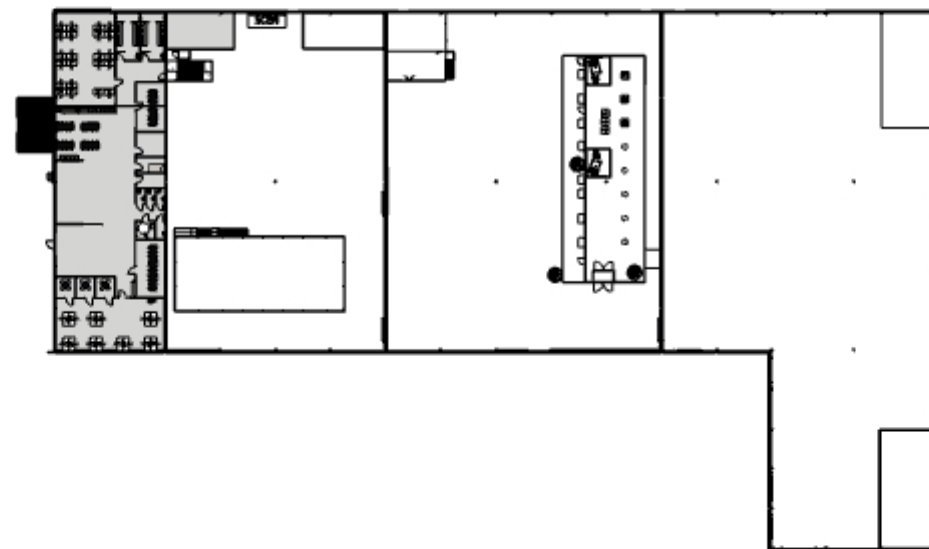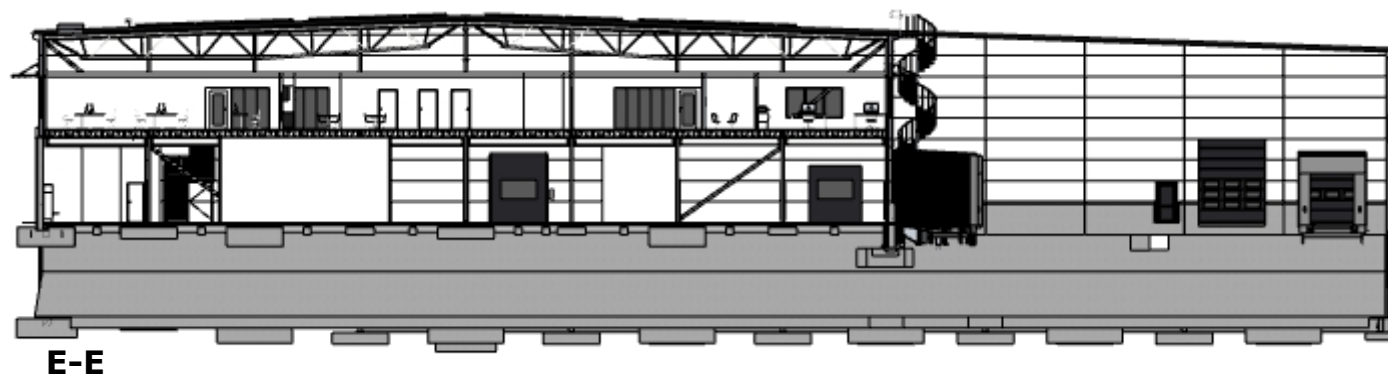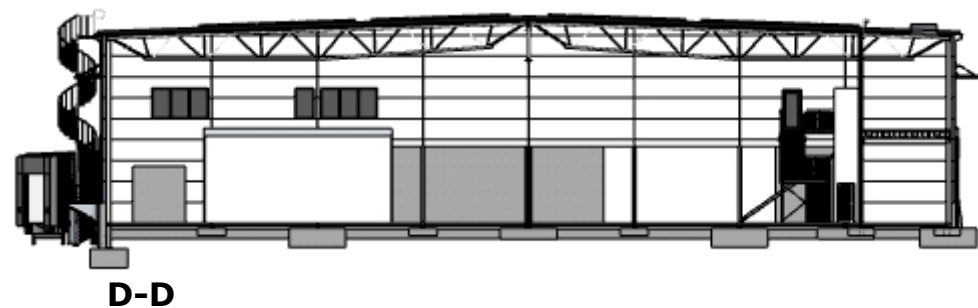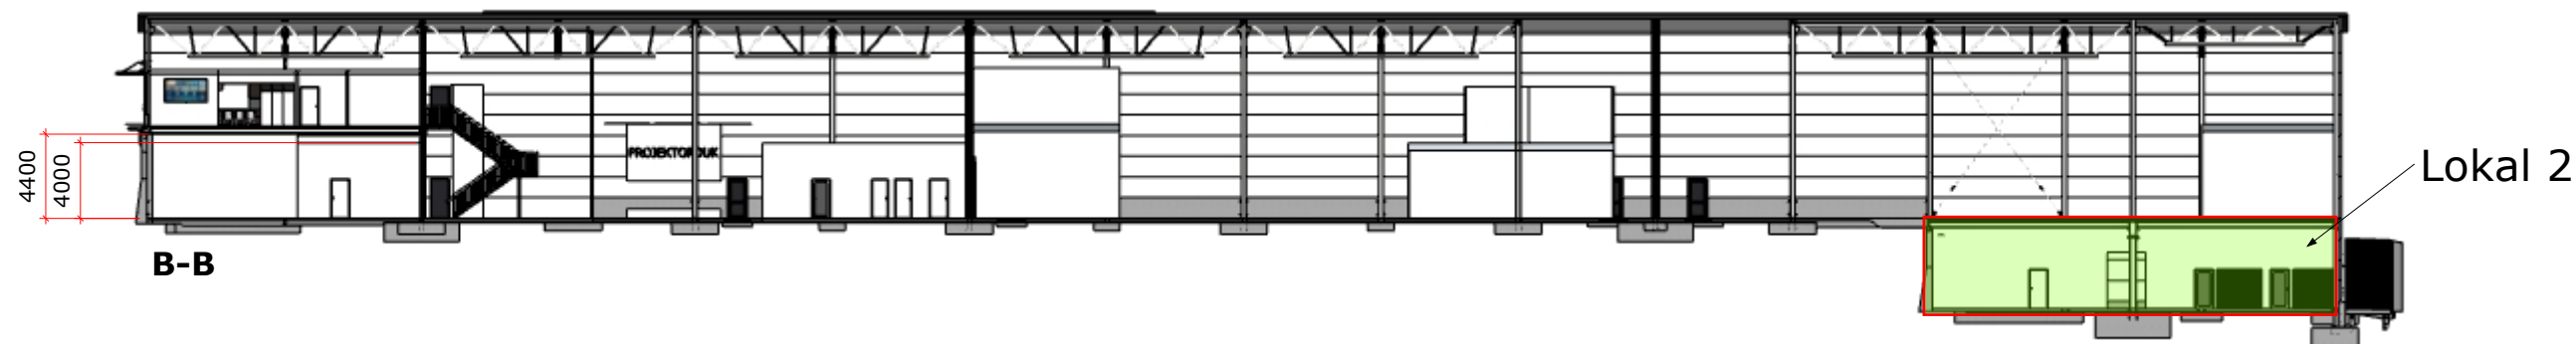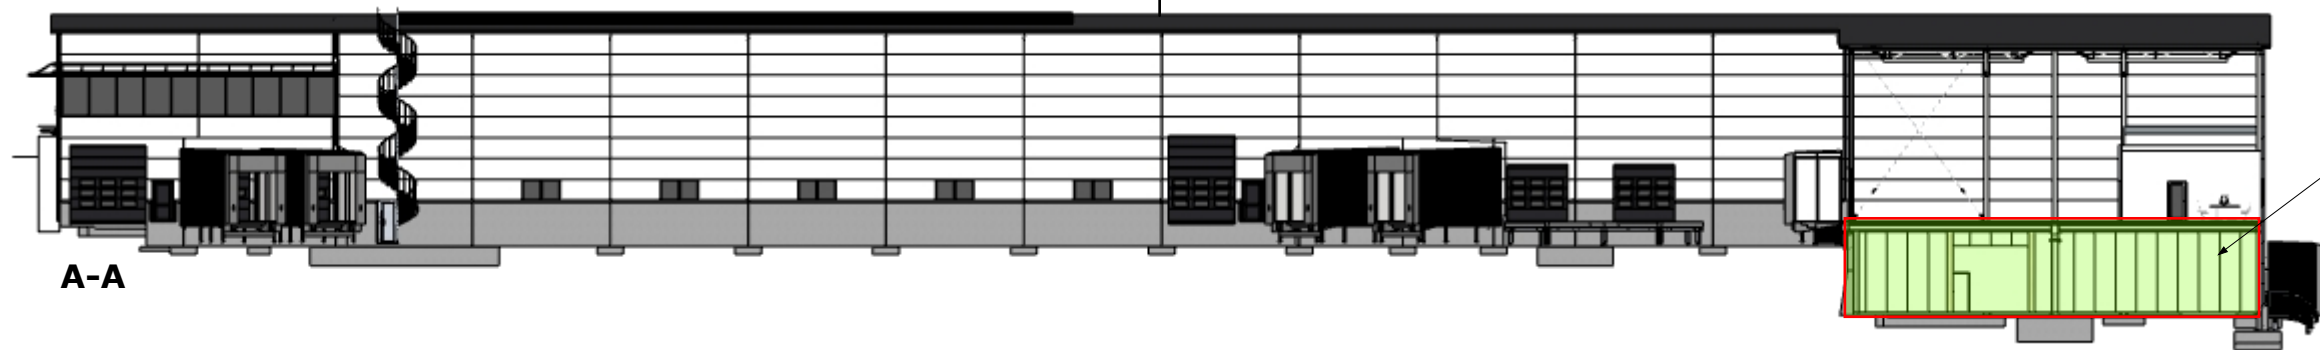

BET	ANT	ÄNDRINGEN AVSER	SIGN	DATUM	HYRESGÄST:	FASTIGHETSBETECKNING: Rosersberg 11:29, Sigtuna Kommun	RITAD AV: Dan Jonsson TEL: 0707 88 66 79	SKALA (A3): 1:400	DATUM: 2025-08-20
						RELATIONSHANDLING		RITNING: SEKTIONER	RITNING NR: A07

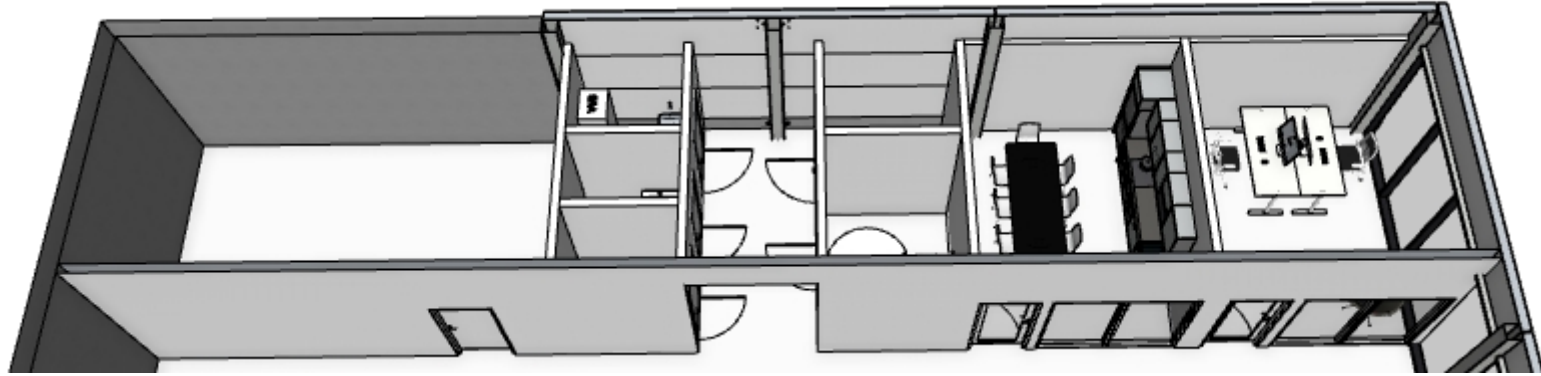

CC 450mm.

Typ				45mm			Tjocklek	Höjd	Övrigt
V1	Gips	OSB	C+ 70mm	ISO	OSB	Gips	120mm	3000mm	
V2	Gips	OSB	C+ 70mm	ISO			95mm	3000mm	Gips får INTE vara genomgående
V3	Gips	OSB	C+ 95mm	ISO	OSB	Gips	145mm	3000mm	Avlopp i vägg för tvättställ
V4	Gips	OSB	C+ 70mm	ISO				ca 600mm	Limmas mot GP
V5	Gips	OSB	Limmad 70x45 regel	ISO	OSB	Gips	120mm	ca 4000mm	Exakt höjd i samråd med Markus
V6	Gips	OSB	Limmad 70x45 regel	ISO			95mm	ca 4000mm	Exakt höjd i samråd med Markus
V7	Gips	OSB	Limmad 90x45 regel	ISO	OSB	Gips	145mm	ca 4300mm	Upp till tak (valv)

BET	ANT	ÄNDRINGEN AVSER	SIGN	DATUM
-----	-----	-----------------	------	-------



HYRESGÄST:

FASTIGHETSBETECKNING: Rosersberg 11:29, Sigtuna Kommun

	RITAD AV:
--	------------------

	Dan Jonsson
	TEL: 0707 88 66 79

SKALA (A3):

RITNING:

PLAN 1 GIPSVÄGGAR

DATUM:	2025-08-20
--------	------------

RITNING NR:

A11

