
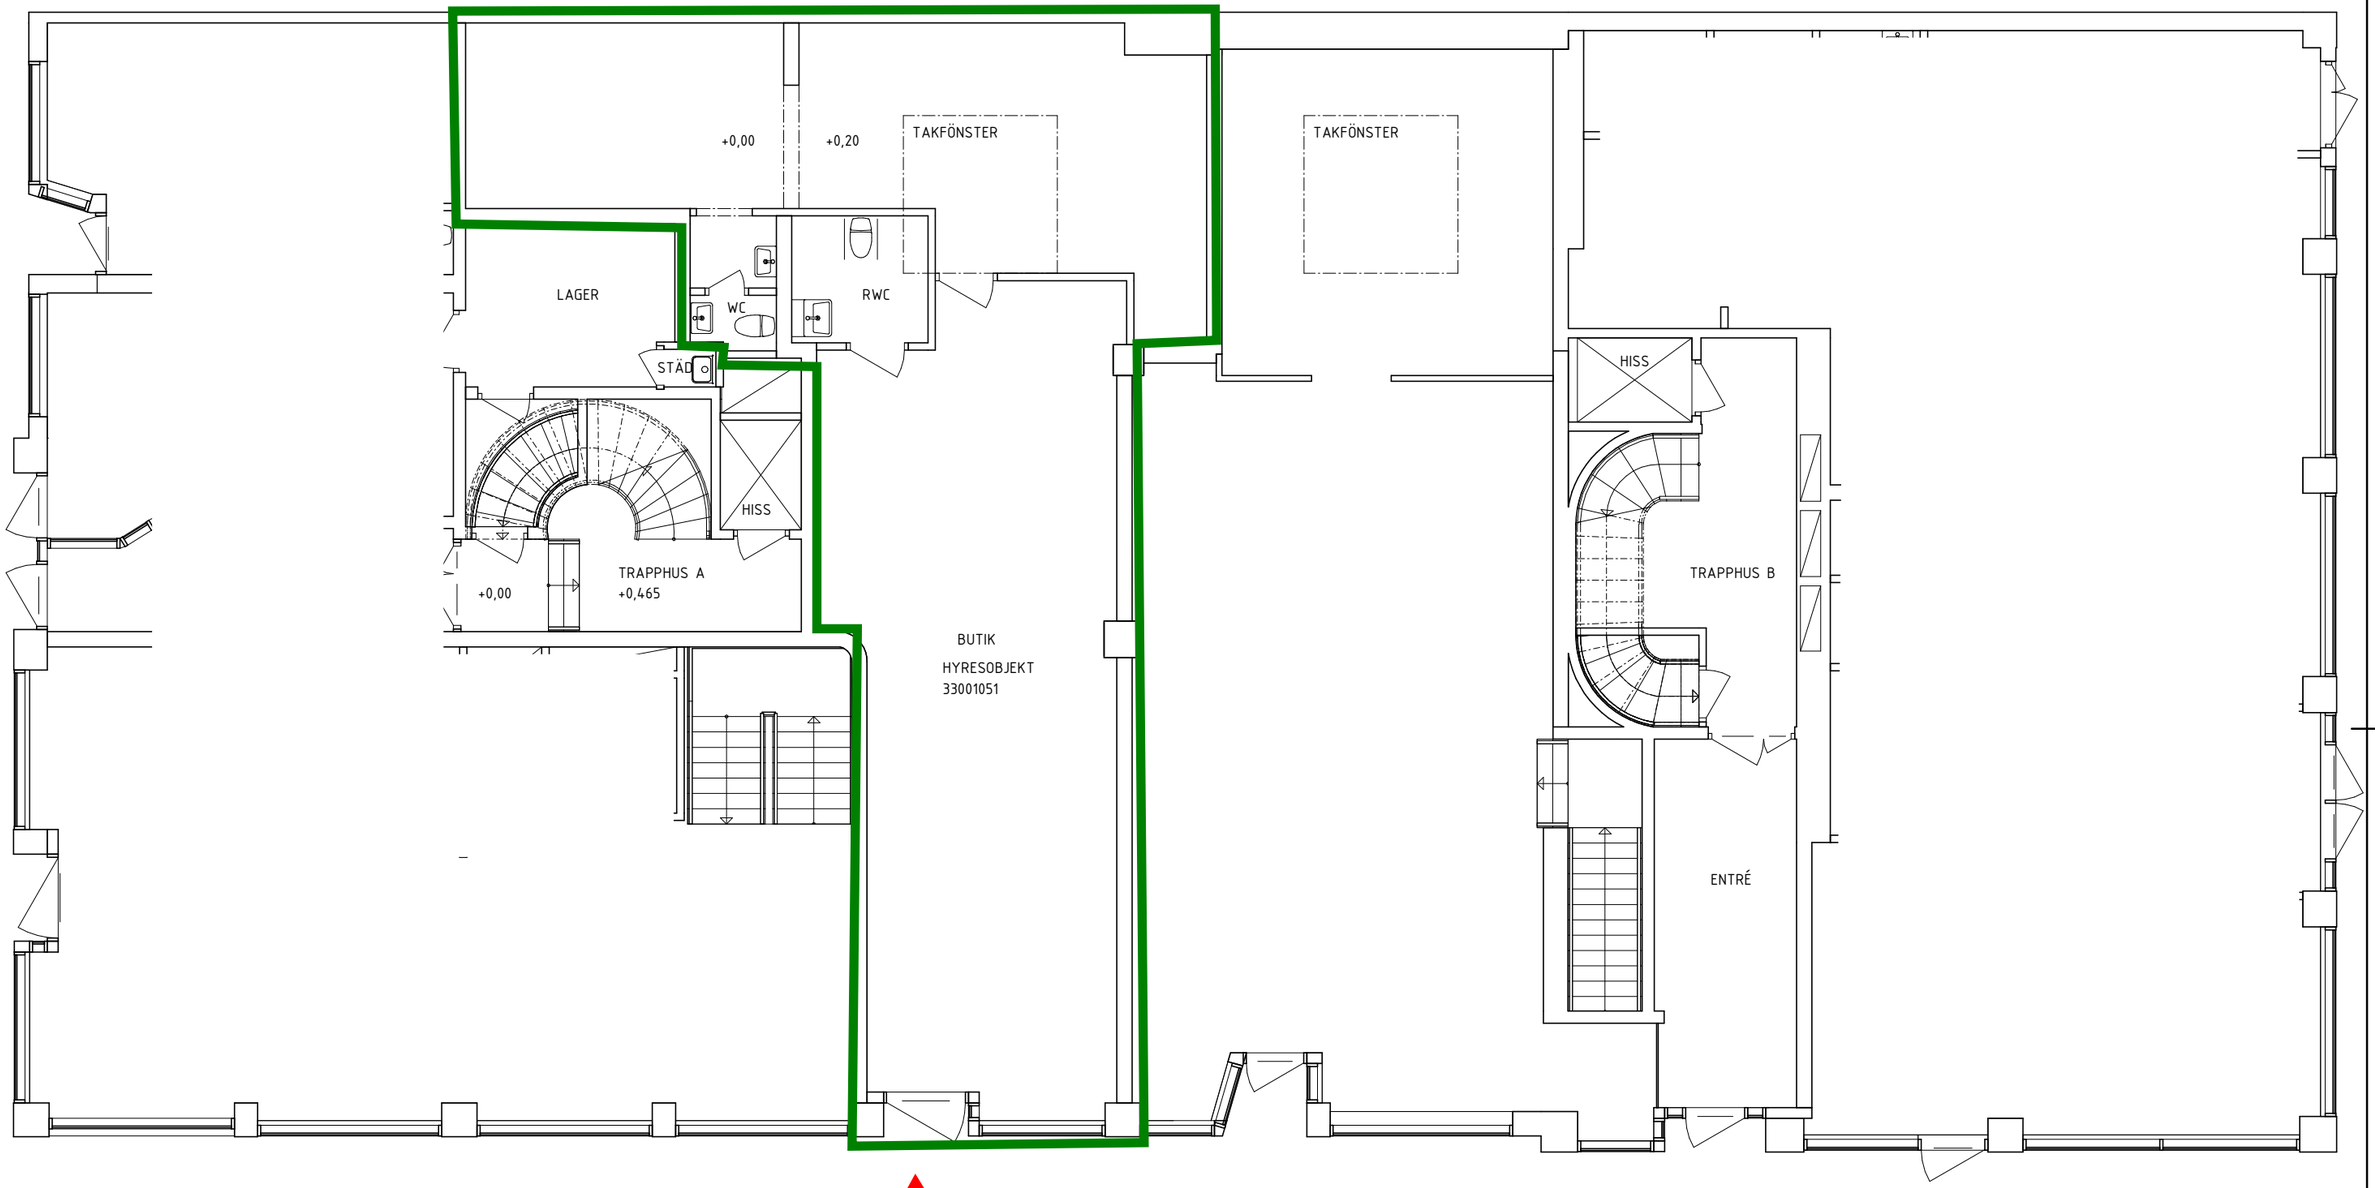



0 1 2 5
METER

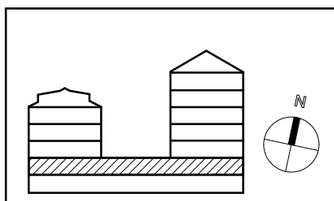


| BET | ÄNDRINGEN AVSER | SIGN | DATUM |
|---|---|---|---|

RELATIONSHANDLING

BORÅS STAD
KARON 7
BEFINTLIGT UTSEENDE

ARKCON BYGGKONSULTER
Katrinebergsgatan 19
504 39 Borås
033-120 120
post@arkcon.se
www.arkcon.se

| UPPDRAG.NR | RITAD/KONSTR. AV | HANDLÄGGARE |
|---|---|---|
| 20 177 | R.Eliasson | L.Carlsson |
| DATUM | ANSVARIG | |
| 2021.03.01 | L.Carlsson | |

ENTRÉPLAN

| SKALA | NUMMER | BET |
|---|---|---|
| 1:50 (A1)<br>1:100 (A3) | A-B40-1-A100 | |

2021-03-01 10:52:51 Z:\Projekt1\Karon 7\ 20 177\A-Ritningar\Karon 7.rvt