KONNEKTIONSLINJE

KONNEKTIONSLINJE

KONTOR

KONTOR

KONTOR

KONTOR

ÖPPET KONTOR

MÖTESRUM

BALKONG

IT

FRD

MÖTESRUM

KONTOR

KONTOR

KONTOR

KONTOR

KONTOR

VILRUM

453
FRD.

451
FRD.

456
WC

455
FÖRRUM

4567
FÖRRUM

458
WC

K/F


KAPPRUM


KONNEKTIONSLINJE

SKALA 1:50 METER


0 1 2 5

OMRÅDESKARTA

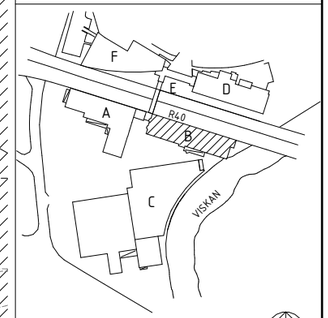


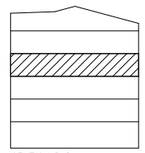

SEKTION B–B

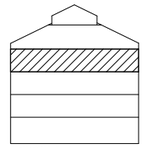

SEKTION A–A

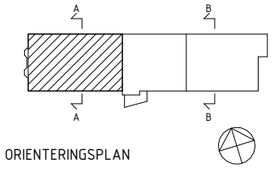

ORIENTERINGSPLAN

BET	ÄNDRINGEN AVSER	SIGN	DATUM

RELATIONSHANDLING

BORÅS STAD
BLÅKLINTEN 1
BEFINTLIGT UTSEENDE

ARKCON BYGGKONSULTER
Katrinebergsgatan 19
504 39 Borås
033-120 120
post@arkcon.se
www.arkcon.se

UPPDRAGSNR	RITAD/KONSTR. AV	HANDLÄGGARE
17 123	W.Skarland	L.Carlsson
DATUM	ANSVARIG	
2021.12.01	LC	

PLAN 4, DELPLAN 1
HUS B
BEFINTLIGT UTSEENDE

SKALA	NUMMER	BET
1:50 (A1) 1:100 (A3)	A-B40-1-B410	

2026-11-19 14:15:04 Z:\Projekt\Bl\Blåklinten 1, Pulsen, 17 123\A-Ritningar\Blåklinten 1, Hus B.rvt