
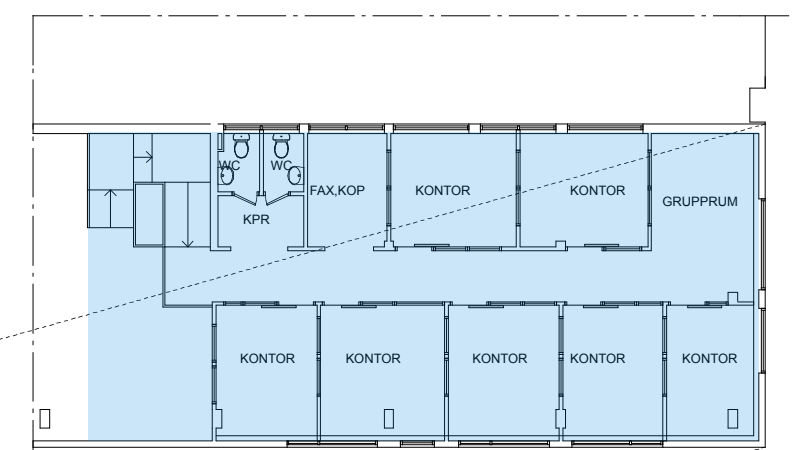


 

RELATIONSRTNING		rev	aviser	datum	sign
					
NEW LINE ARKITEKTER AB					
STORA NYGATAN 27B		KV SKJUTSTALLSLYCKEN 11 MALMÖ KOMMUN			
211 37 MALMÖ		RELATIONSRTNING			
TEL 040-300030		FAX 040-301910		BOTTENVÅNING - PLAN 2	
				SKALA 1:100	
Malmö	2006-09-22	J.FARITZON	arb nr	ritn nr	rev
			NL 2347	A:303:02	