


1/2400

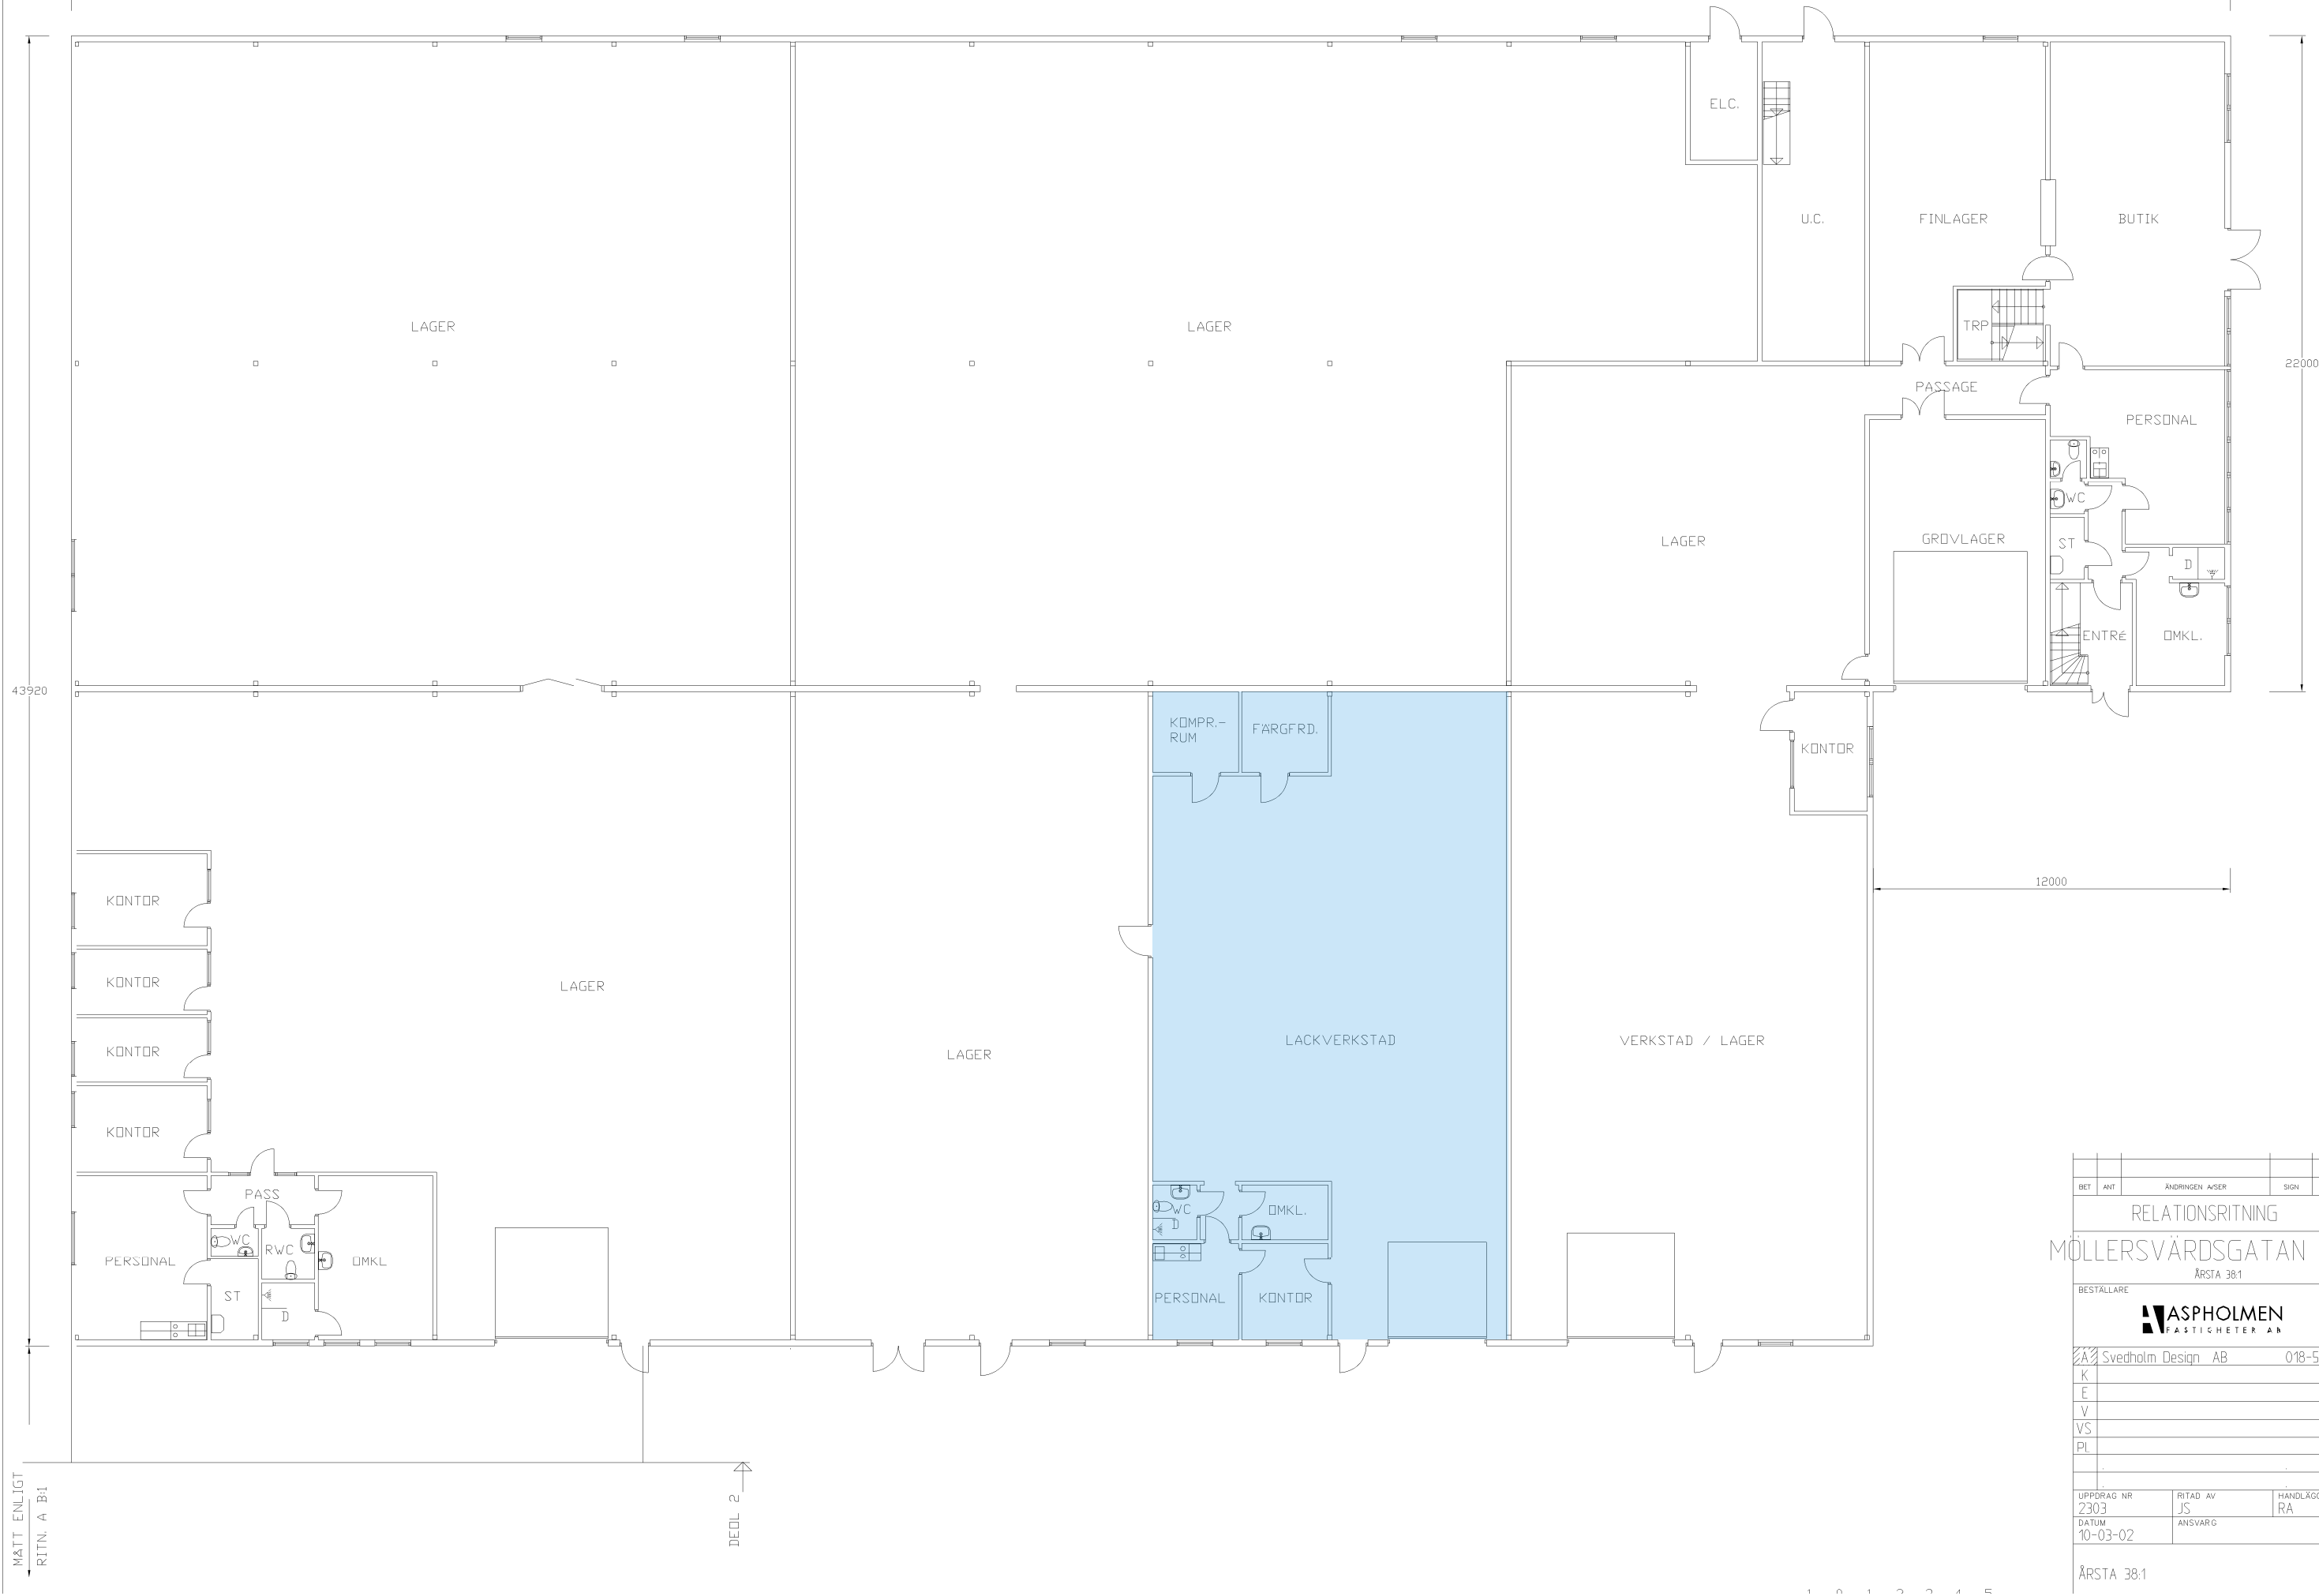

BET	ANT	ÄNDRINGEN AVSER	SIGN	DATUM
RELATIONSRTNING				
MÖLLERSVÄRDSGATAN 5				
ÅRSTA 38:1				
BESTÄLLARE				
 ASPHOLMEN FASTIGHETER AB				
	Svedholm Design AB		018-591170	
K				
E				
V				
VS				
PL				
UPPDRAG NR 2303		RITAD AV JS	HANDLÄGGARE RA	
DATUM 10-03-02		ANSVARIG		
ÅRSTA 38:1				