

FÖRKLARINGAR:


UNDERLAGET AV HAR UPPRÄTTATS EFTER INSKANNAT BEFINTLIGT UNDERLAG, OKULÄR BESIKTNING OCH KONTROLLMÄTT Tagna PÅ PLATS. AVVIKELSER I FÖRHÅLLANDE TILL VERKLIGHETEN KAN FÖREKOMMA.

OBS, STOMLINJESYSTEMEN ÄR UNIKA FÖR RESPEKTIVE HUSKROPP

- VÄGG
- FÖNSTER
- DÖRR



Unit 4 - 352 kvm

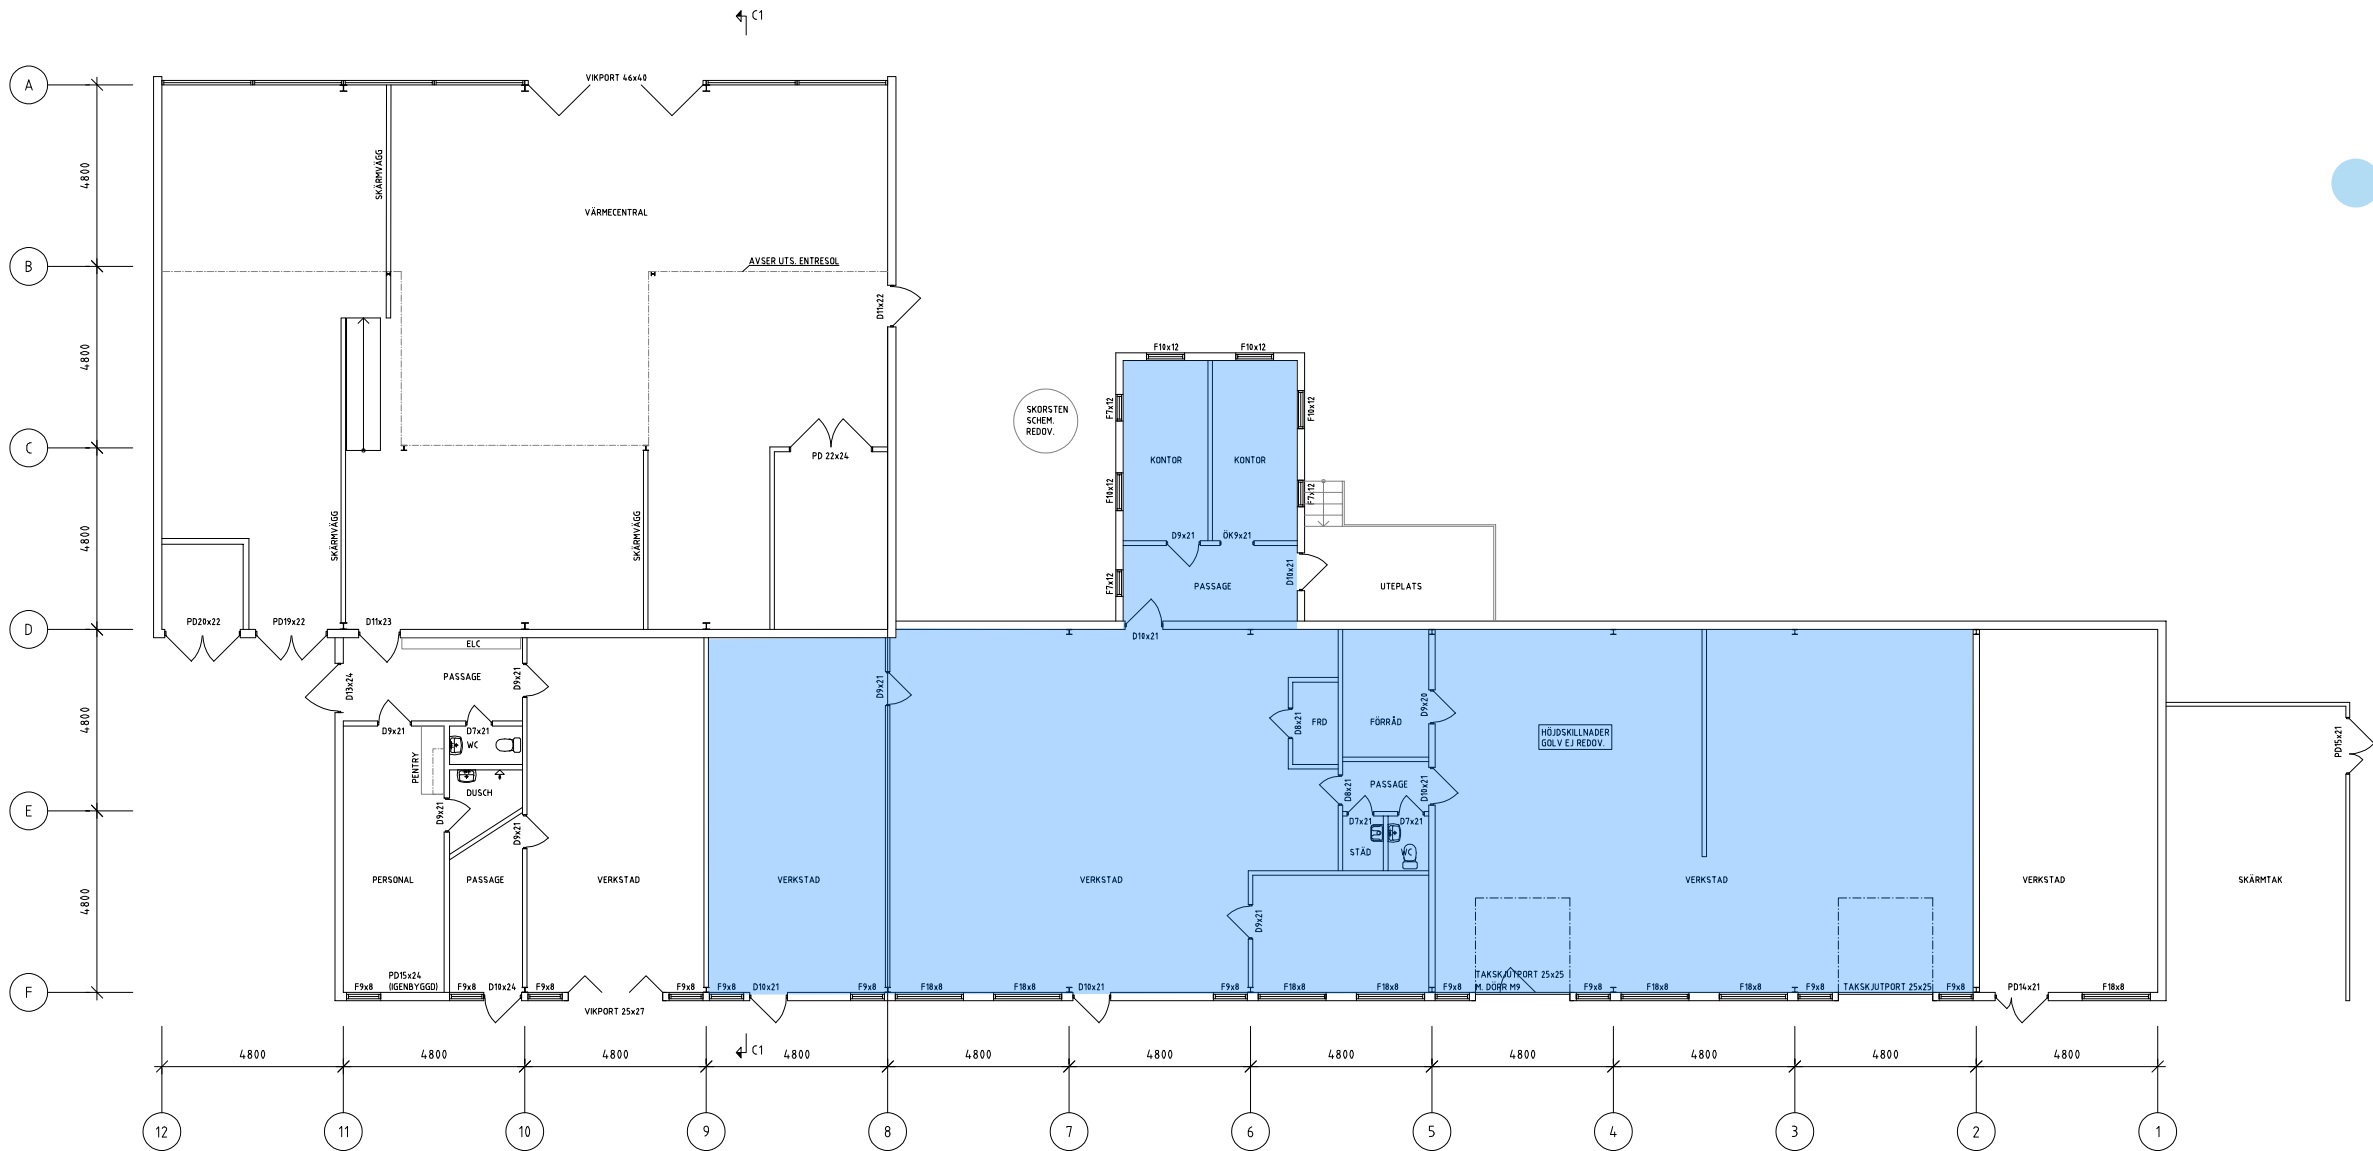

- HUS C, PLAN 1/MARKPLAN -1:100 (A1)



BET	ANT	ÄNDRINGEN AVSER	DATUM	SIGN
UPPMÄTNINGSRITNING				
byggingenjörbyrå				
Storgatan 9A, 335 30 Gnosjö, 0370-980 65				
info@byggbyran.se www byggbyran.se				
UPPDRAG NR	24043	RITAD AV	CAB	HANDLÄGGARE
DATUM	GNOSJÖ 240322			CJP
ARENDA 764:130				
GÖTEBORGS KOMMUN				
MILEWAY AB				
BEFINTLIGT UTSEENDE				
HUS C, PLAN 1/MARKPLAN				
SKALA	1:100	NUMMER	A-40.1-311	
A1	1:200			
A3				