

XREF: G:\2010\10048 Digitalisering Coren\04\_RITNINGAR\VIBY 19.54\SI-stämpel.dwg

LAGER: SB11





FÅR EJ BETRAKTAS SOM  
UPPMÄTNINGSRITNING DÅ  
DETALJMÄTNING EJ ÄR  
UTFÖRD.  
VISSA AVVIKELSER KAN  
FÖREKOMMA.

| BET   | ANT                        | ÄNDRINGEN AVSER              | SKR   | DATUM |
|---|----------------------------|------------------------------|---|-------|
| RELATIONSHANDLING                                                                                          |                            |                              |   |       |
| VIBY 19:53, 19:54<br>STOCKHOLM                                                                             |                            |                              |   |       |
| <i>Mileway</i>                                                                                             |                            |                              |   |       |
| ARKITEKTHUSET<br><b>Monarken</b>                                                                           |                            |                              |   |       |
| FURUNÄSVÄGEN 105<br><input type="checkbox"/> BOX 160, 941 28 PITTEA<br>TEL. 0911-398 00<br>FAX 0911-398 29 |                            |                              | STORGATAN 42<br><input checked="" type="checkbox"/> BOX 198, 971 06 LULEÅ<br>TEL. 0920-398 00<br>FAX 0920-398 29 |       |
| UPPDRAG NR<br>10048                                                                                        | RITAD AV<br>MK             | HANDLÄGGARE<br>HANS KOHKONEN |   |       |
| DATUM<br>2011-08-31                                                                                        | ANSV ARIS<br>HANS KOHKONEN |                              |   |       |
| KONTOR & VERKSTADSLOKAL                                                                                    |                            |                              |   |       |
| PLAN 1, DEL2 BEFINTLIGA FÖRHÅLLANDEN                                                                       |                            |                              |   |       |
| ÖVERSIKT                                                                                                   |                            |                              |   |       |
| SKALA<br>1:100 (A1)<br>1:200 (A3)                                                                          | NUMMER<br>A-04.1-02        |                              |   | BET   |

PLÖ: 2011-08-31 11:43 G:\2010\10048 Digitalisering Coren\04\_RITNINGAR\VIBY 19.54\SI-stämpel.dwg DENNIS LARSSON

Vakant lokal

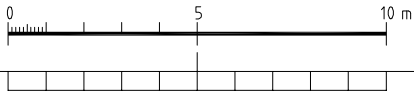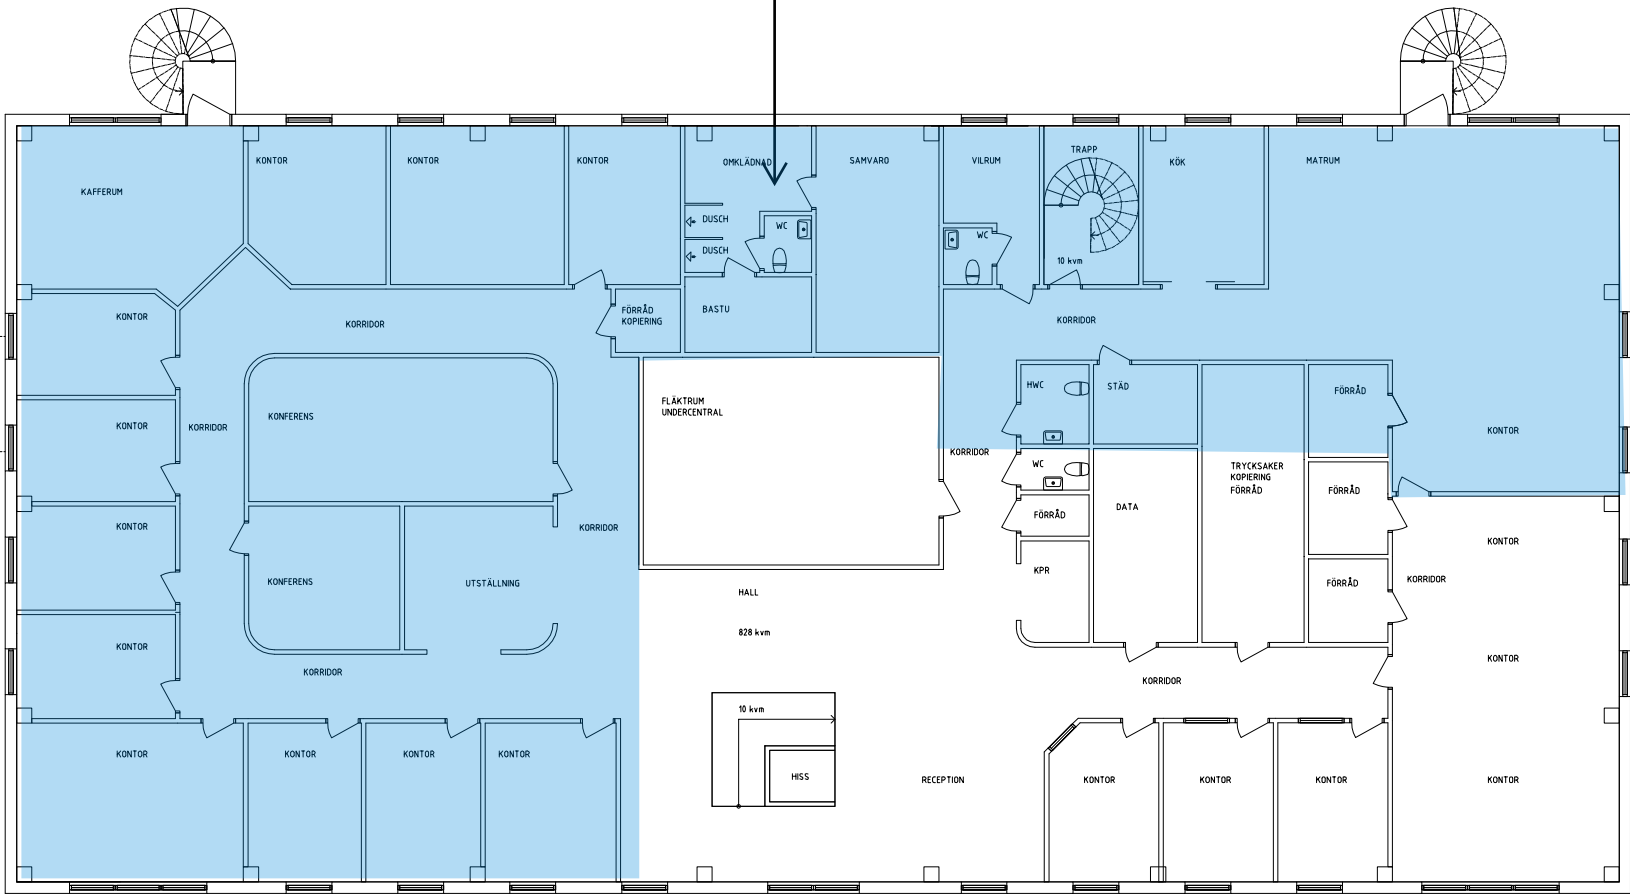

FÅR EJ BETRAKTAS SOM  
UPPMÄTNINGSRITNING DÅ  
DETALJMÄTNING EJ ÄR  
UTFÖRD.  
VISSA AVVIKELSER KAN  
FÖREKOMMA.

|                                                                                 |                            |   |            |       |
|---------------------------------------------------------------------------------|----------------------------|---|------------|-------|
| UPPDATERING UTFÖRD AV<br>PROJEKTENEGAGEMANG, PEGI                               |                            | LG   | 2012-05-10 |       |
| BET                                                                             | ANT                        | ÄNDRINGEN AVSER                                                                                                  | SIGN       | DATUM |
| RELATIONSHANDLING                                                               |                            |   |            |       |
| VIBY 19:53, 19:54<br>STOCKHOLM                                                  |                            |   |            |       |
| <b>Mileway</b>                                                                  |                            |   |            |       |
| ARKITEKTHUSET<br><b>Monarken</b>                                                |                            |   |            |       |
| FURUNÄSVÄGEN 105<br>BOX 760, 941 28 PITEÅ<br>TEL 0911-398 00<br>FAX 0911-398 29 |                            | <input checked="" type="checkbox"/> STORSGATAN 42<br>BOX 198, 971 06 LULEÅ<br>TEL 0920-398 00<br>FAX 0920-398 29 |            |       |
| UPPDRAG NR<br>1004.8                                                            | RITAD AV<br>MK             | HANDLÄGGARE<br>HANS KOHKOINEN                                                                                    |            |       |
| DATUM<br>2011-08-31                                                             | ANSVARIG<br>HANS KOHKOINEN |   |            |       |
| KONTOR & VERKSTADSLOKAL                                                         |                            |   |            |       |
| PLAN 2, DEL2 BEFINTLIGA FÖRHÅLLANDEN                                            |                            |   |            |       |
| ÖVERSIKT                                                                        |                            |   |            |       |
| SKALA<br>1:100 (A1)<br>1:200 (A3)                                               | NUMMER<br>A-04.1-24        |   |            | BET   |