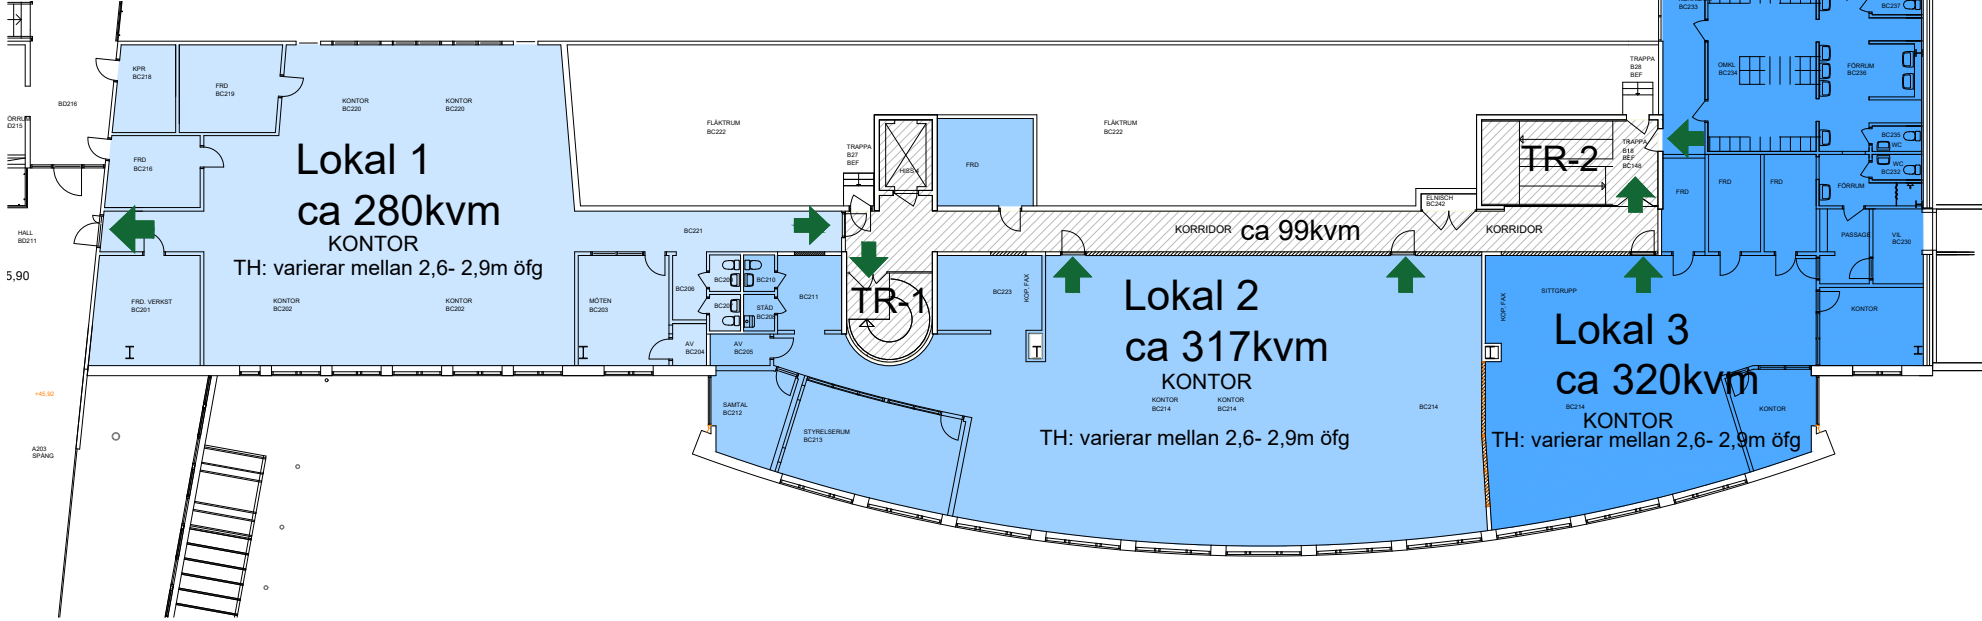


VEDDESTA 2- 79

förslag till delning

Total ledig yta: ca 2001 kvm

 - ny byggdel

PLAN 1TR


SAMMANSTÄLLNING VAKANTA YTOR:

ENTRÉPLAN (LAGER):	ca 280 kvm
ENTRÉPLAN (LAGER):	ca 220 kvm
ENTRÉPLAN (LAGER):	ca 190 kvm
TOTAL:	ca 690 kvm

PLAN 1TR (KONTOR):	ca 320 kvm
PLAN 1TR (KONTOR):	ca 361 kvm
PLAN 1TR (KONTOR):	ca 317 kvm
TOTAL:	ca 998 kvm

ÖVRIGA YTOR:

INLASTNING:	ca 48 kvm
KOMMUNIKATIONSYTOR:	ca 252 kvm
TOTAL:	ca 260 kvm

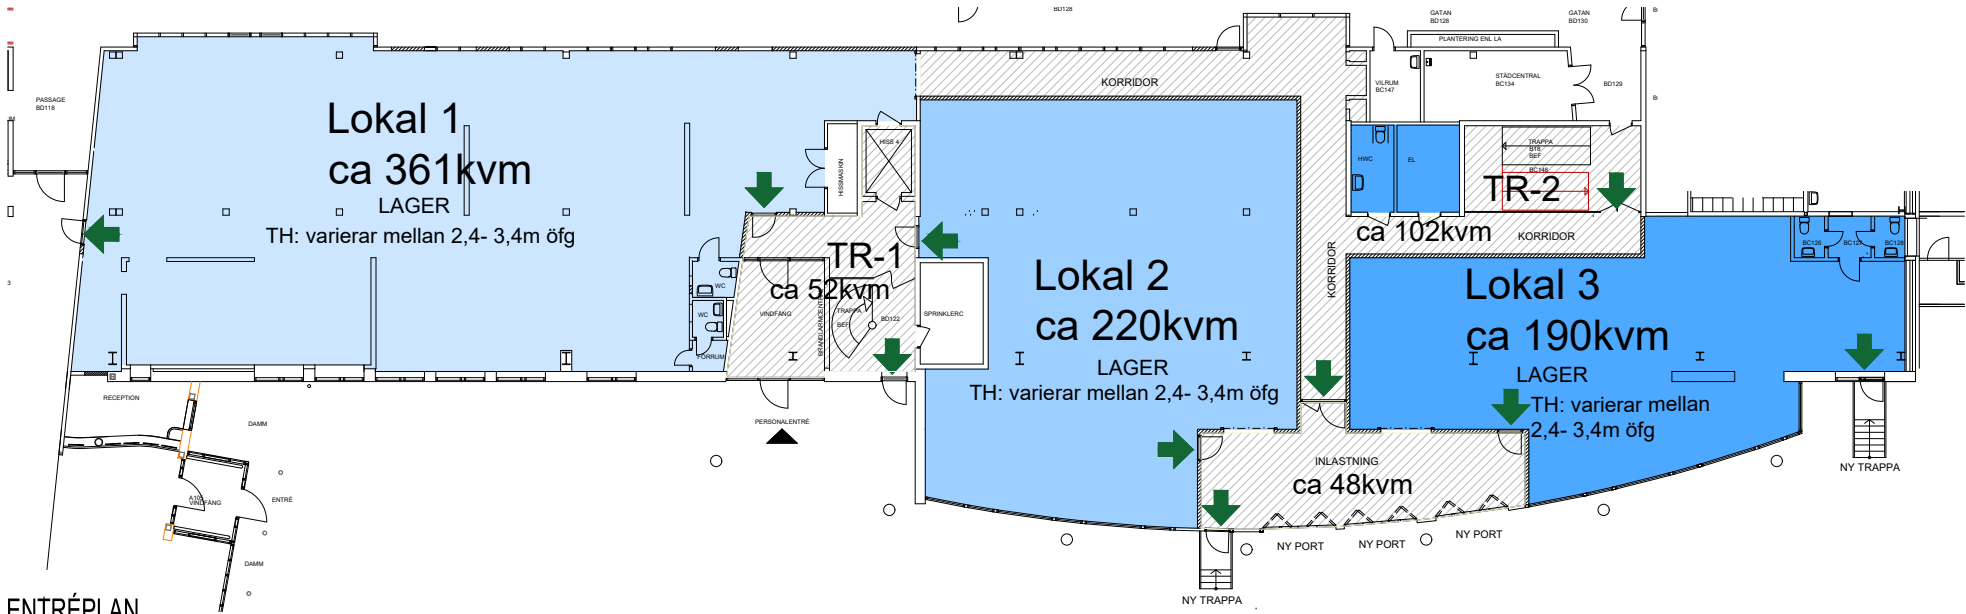

ENTRÉPLAN



KOMMUNIKATION

ENTRÉ

TH TAKHÖJD

Planer är principiella och exakt area säkerställs i senare skede.

Mileway



DATUM: 2024.04.12