
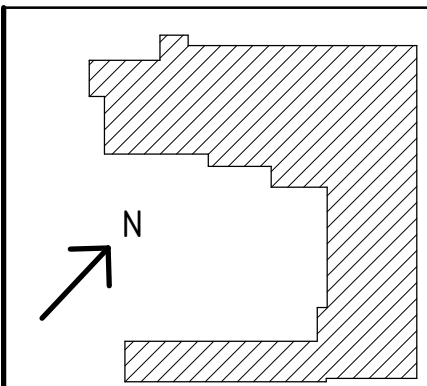


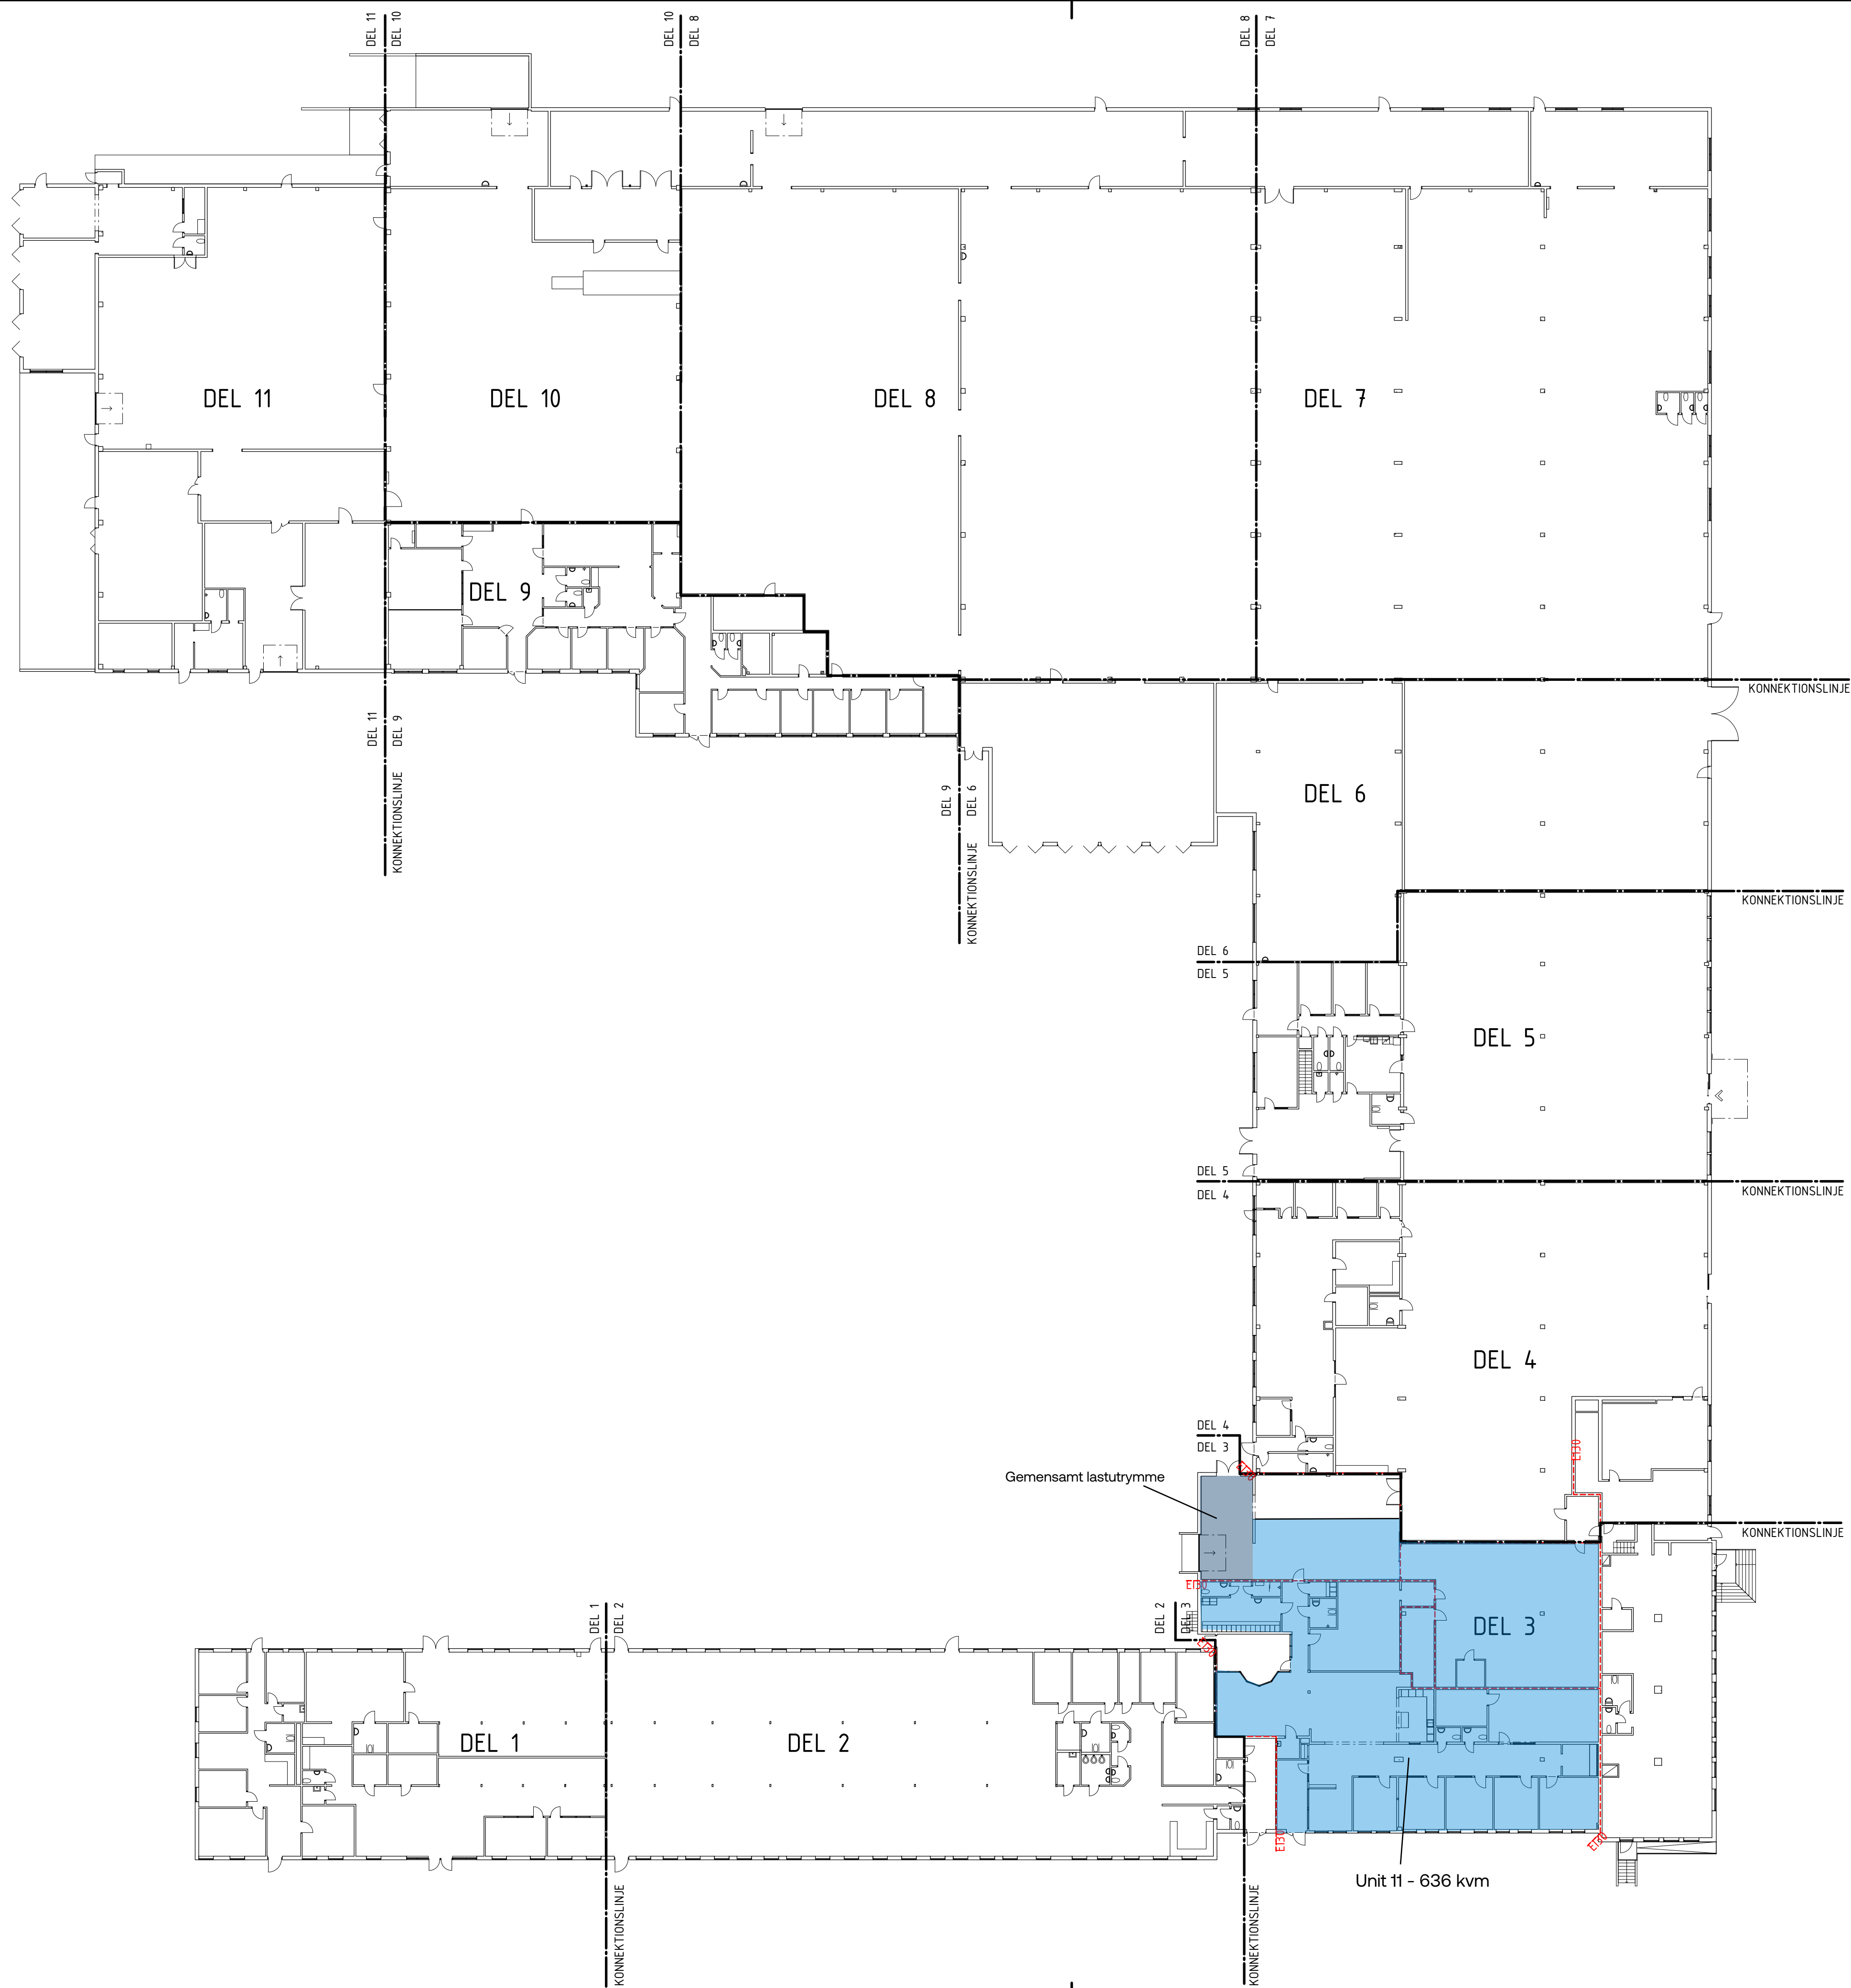

BET		ÄNDRINGEN AVSER		DATUM	SIGN
RELATIONSRTNING					
FOGDEN 4					
HALMSTAD KOMMUN					
URSPRUNGSHANDLING AV: Gbgs. Allmän. Byggnbrå, Curt Lignell Ark					
UPPDRAG NR		RITAD/KONSTR. AV		HANDLAGGARE	
DATUM		ANSVARIG		-	
PROJEKTNUMMER		FASTIGHETSNUMMER			
4205					
DATUM		GODKÄND		NUMMER	
				A-40-1-100	
		SKALA		BET	
		A1 1:300			
		A3 1:600			