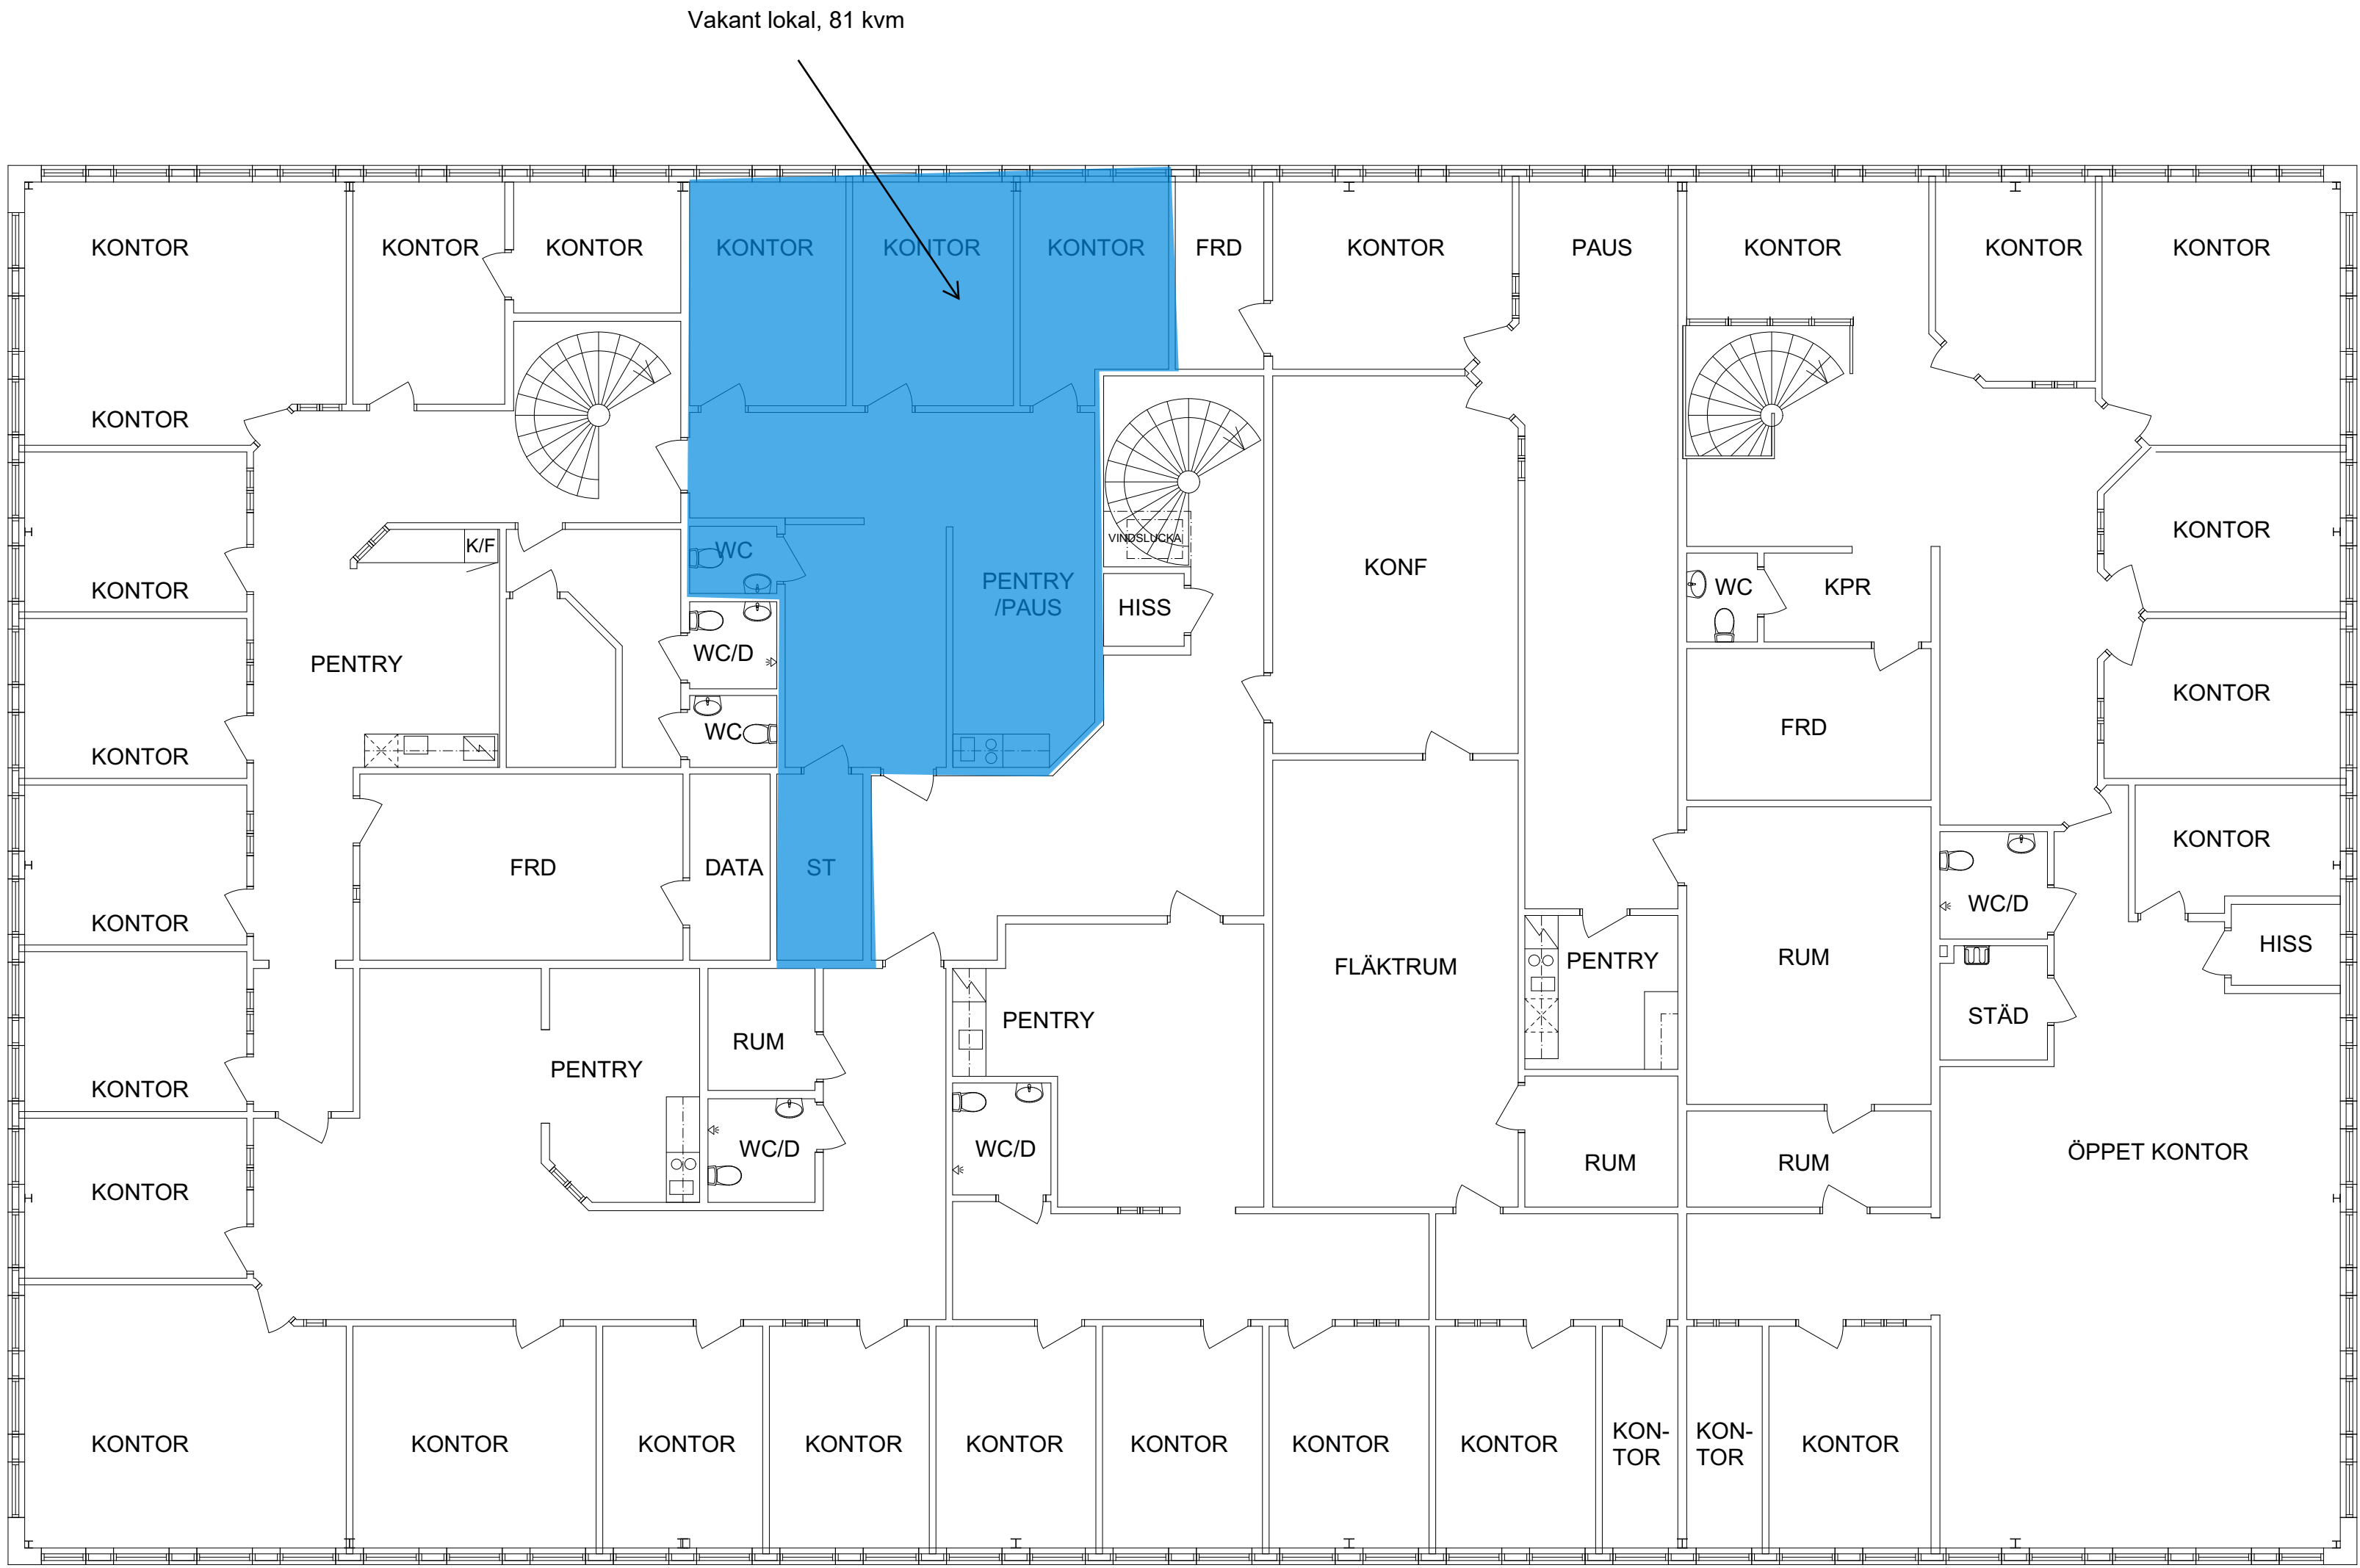


BET	ANT	ÄNDRING AVSER	DATUM	SIGN
RELATIONSRTNING				
Kv. Skälby 3.1446 (HUS A)				
JÄRFÄLLA KOMMUN				
corem property group				
VIZ Arkitektkontor AB		tel.nr. 08 - 55 69 19 00		
K				
VVS				
Sp				
E				
B				
UPPDRAG NR		RTAD AV	HANDLÄGGARE	
		H. SANDSTRÖM	A. LINDQVIST	
DATUM		ANSVARIG		
2020-12-18		A. LINDQVIST		
Planritning				
[Kv_Skälby_3-1446_Hus_A_Plan_02]				
SKALA	A1 - 1:100 A3 - 1:200	NUMMER	A-40-1-A020	
		BET		