

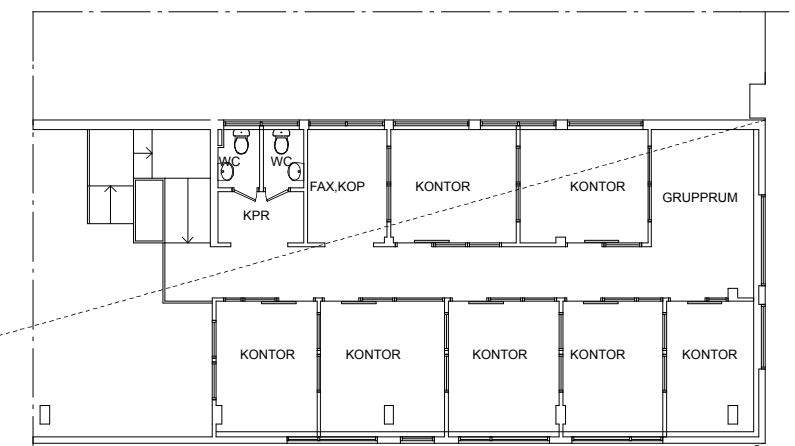


Unit 5 - 295 kvm

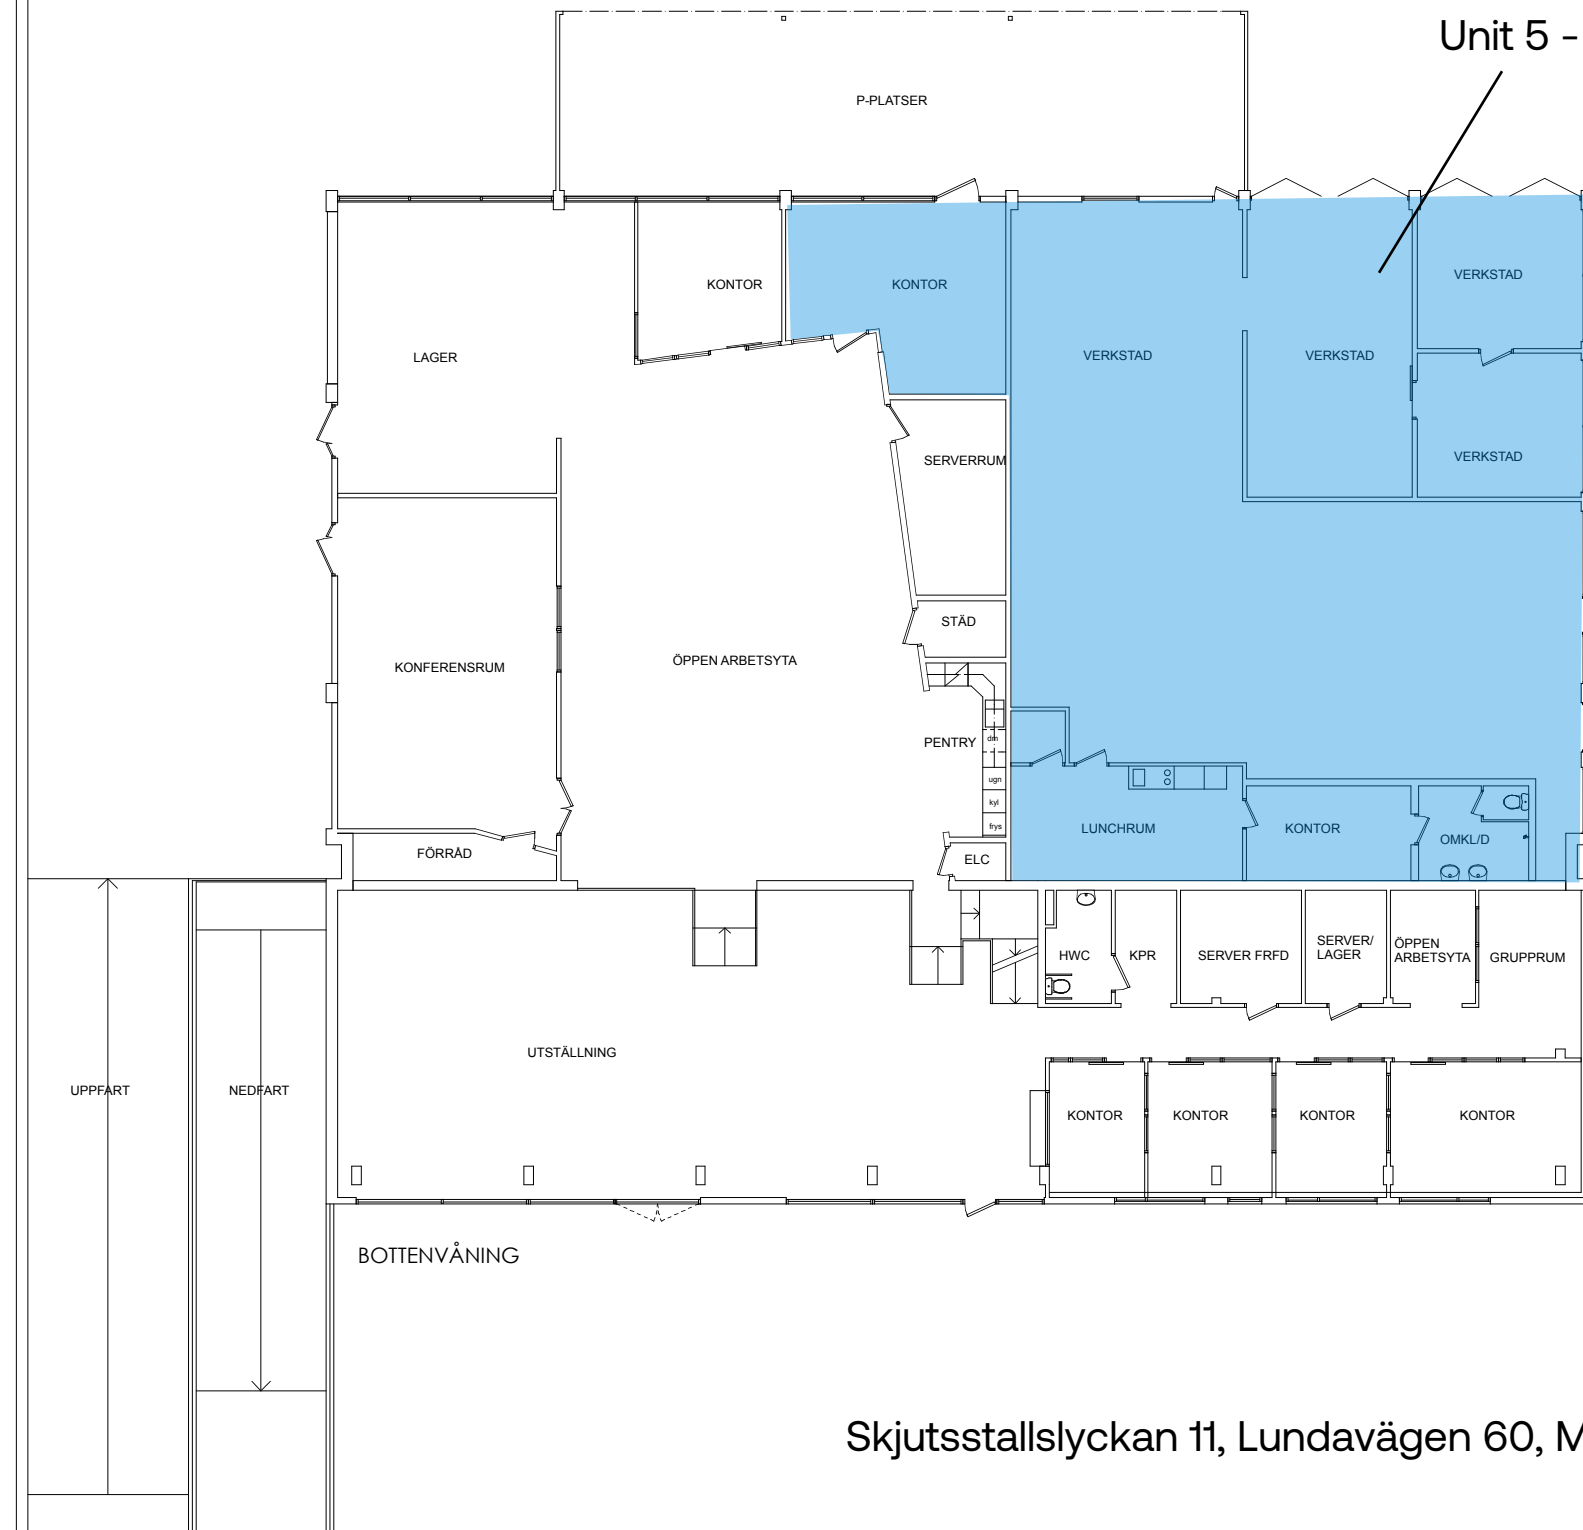

PLAN 2

ROSENDAHLSVÄGEN

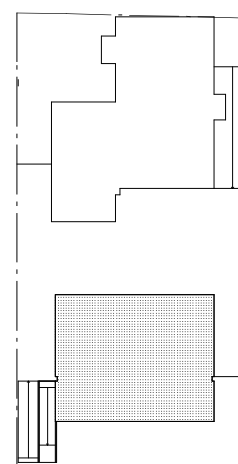

LUNDAVÄGEN

Skjutsstallslyckan 11, Lundavägen 60, Malmö

SITUATIONSPLAN 1:800

KV SKJUTSTALLSLYCKEN 11 MALMÖ KOMMUN
RELATIONSRTNING

SKALA 1:100

BOTTENVÅNING - PLAN 2