


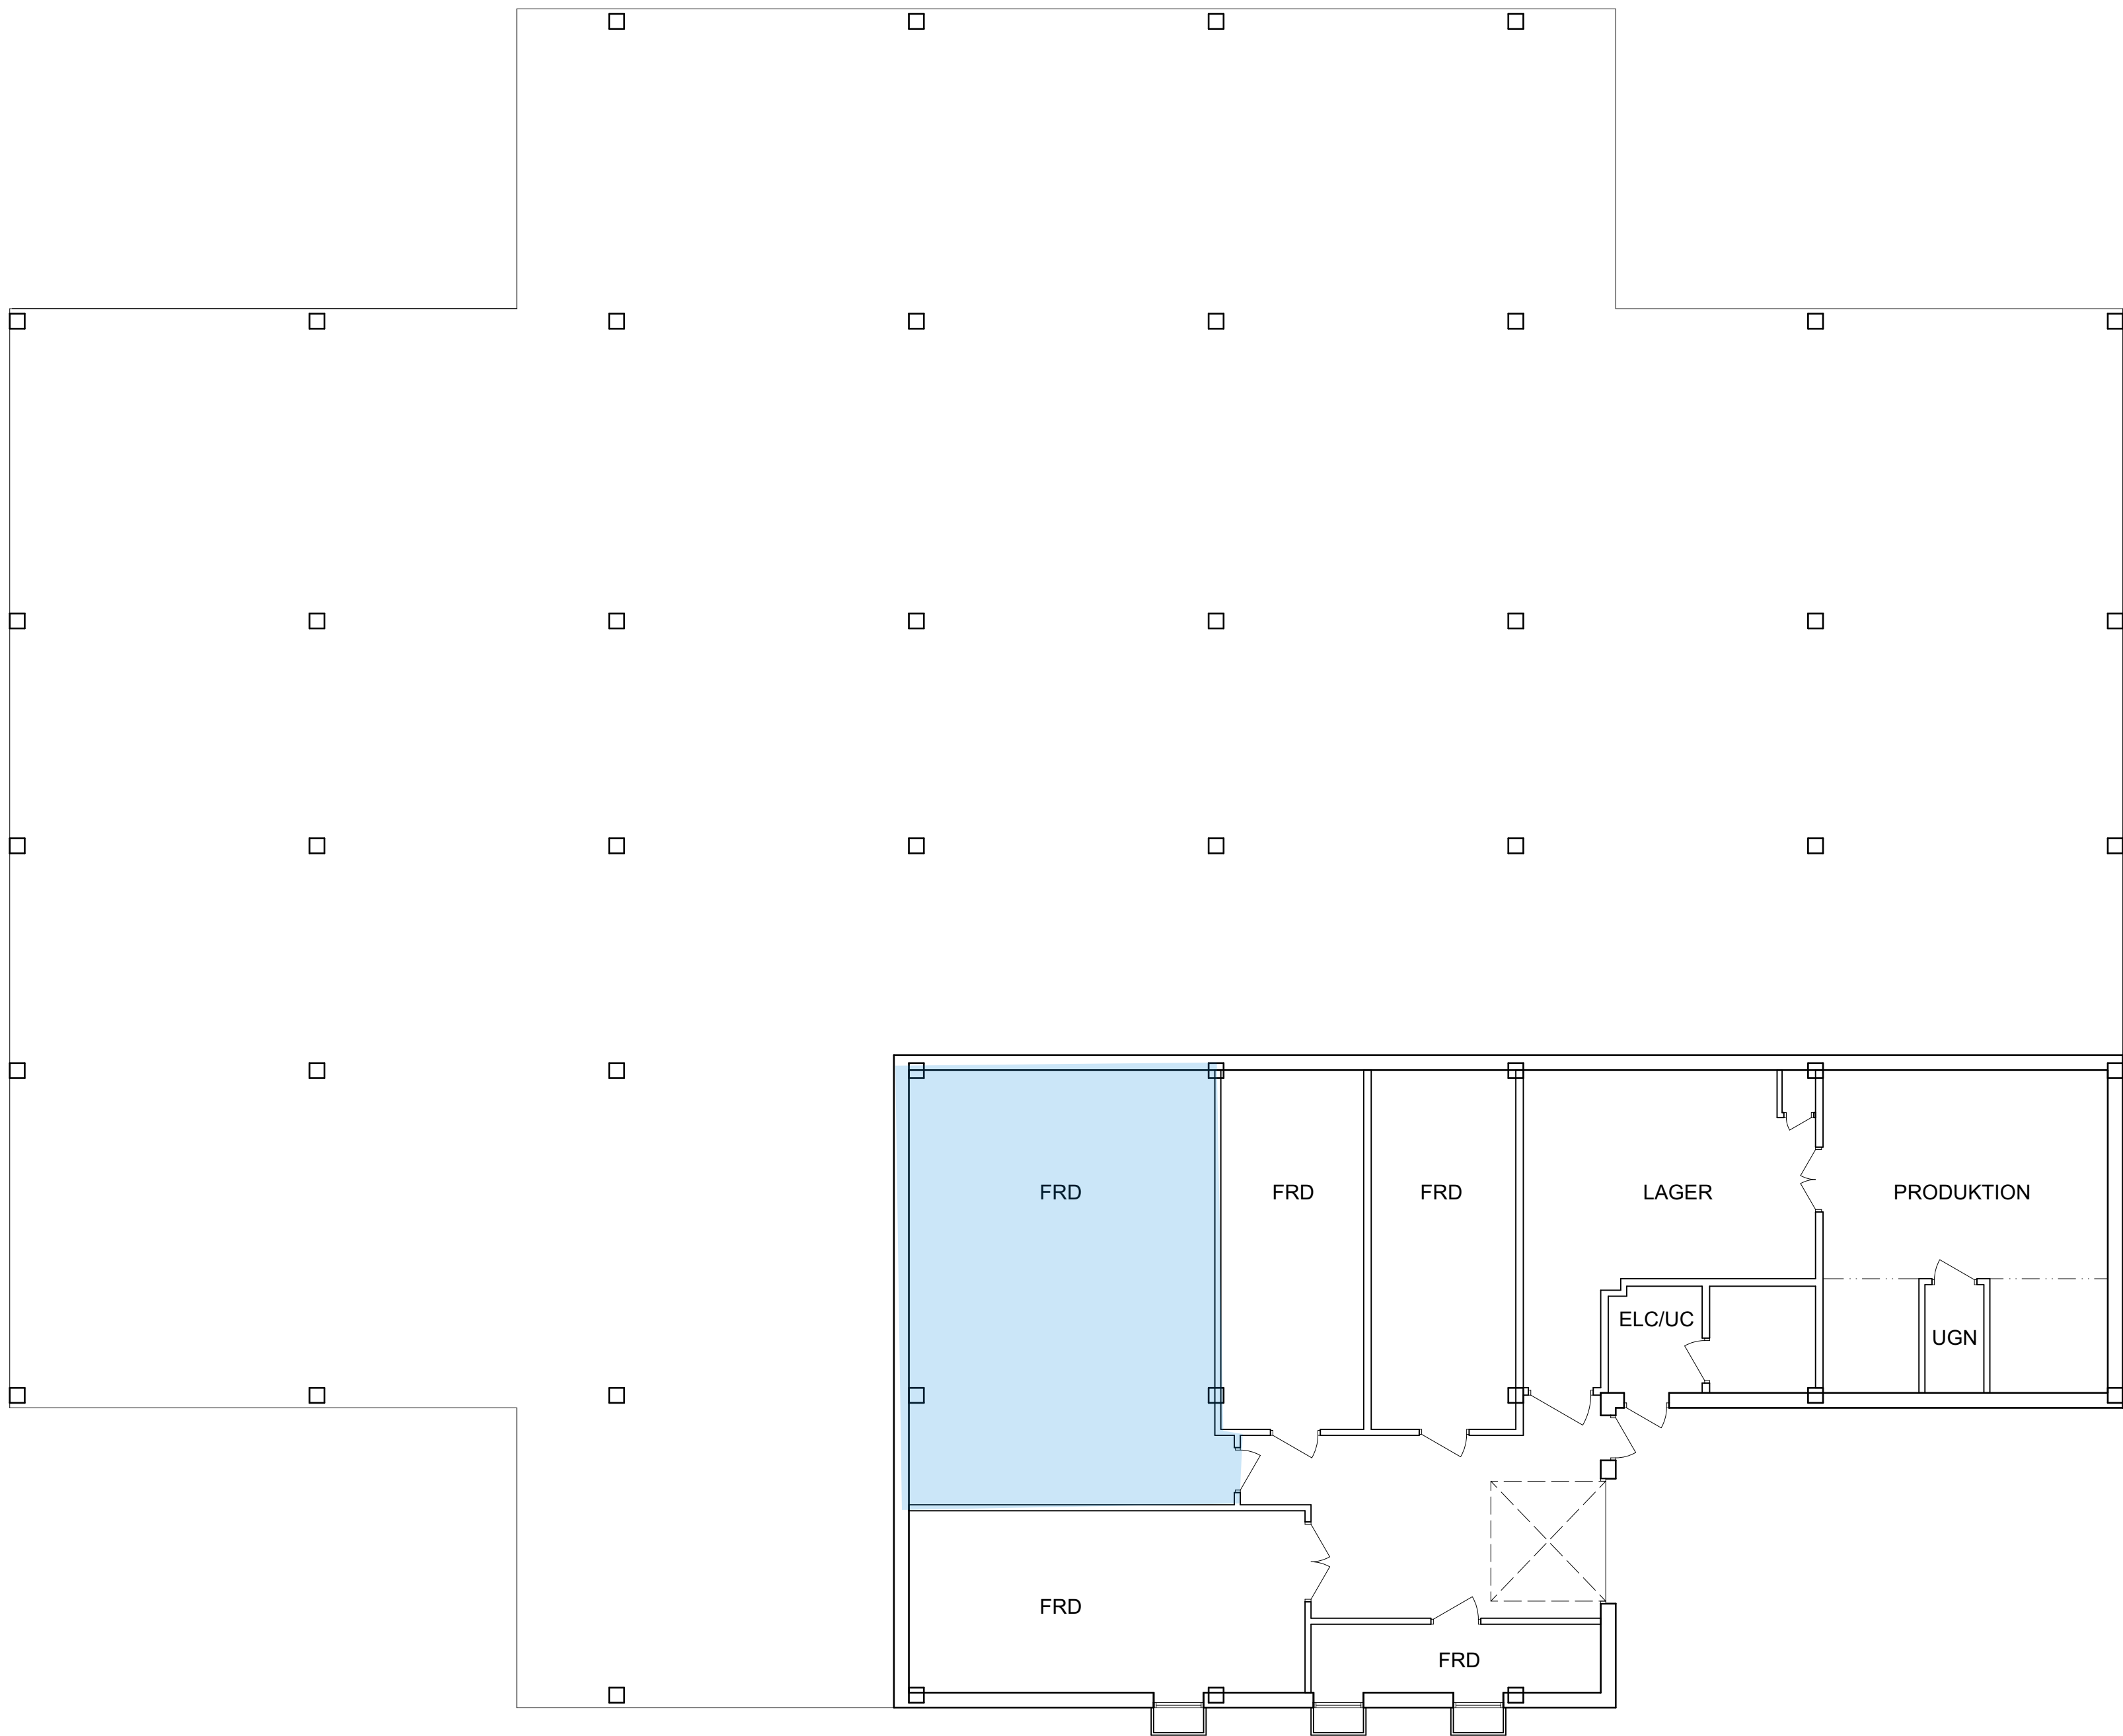

SKALA 1:100
0 1 2 5 10
METER

BET	ANT	ÄNDRING AVSER	DATUM	SIGN
RELATIONSRTNING				
Kv. Skälby 3.1452 (HUS H) JÄRFÄLLA KOMMUN				
VIZ Arkitektkontor AB		tel.nr. 08 - 55 69 19		
K				
VVS				
Sp				
E				
B				
UPPDRAG NR	RTAD AV	HANDLÄGGARE		
	H. FRONDELL	J. LARSSON		
DATUM	ANSVARIG			
	2017-05-18	A. LINDQVIST		
Planritning Plan 1, BV				
SKALA	A1 - 1:100 A3 - 1:200	NUMMER	A-40.1-H10	
		BET		