




Unit 1001 - 575 kvm

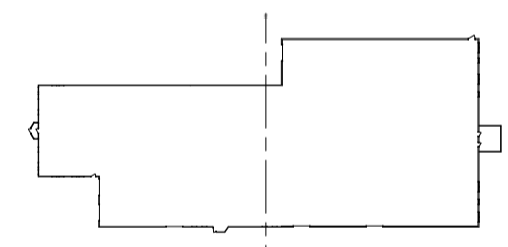


Orienteringsfigur  
1:1500



SKALA 1:200

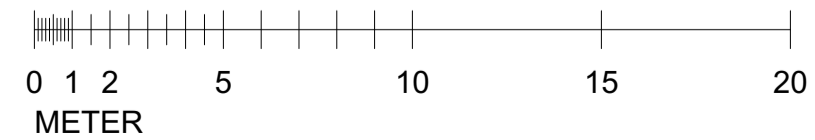

BET	ANT	ÄNDRING AVSER	DATUM	SIGN
<b>RELATIONSRTNING</b>				
<b>ÅBY 1:197</b> HANINGE KOMMUN				
				
VIZ Arkitektkontor AB		tel.nr. 08 - 55 69 19 00		
K				
W/S				
Sp				
E				
B				
LUPPORAG NR	RITAD AV	HANDLÄGGARE		
	J. JOHANSSON	A. LINDQVIST		
DATUM	ANSVARIG			
2019-04-03		A. LINDQVIST		
Planritningar				
Markplan				
SKALA	NUMMER	BET		
A1 - 1:200 A3 - 1:400	A-40.1-000			

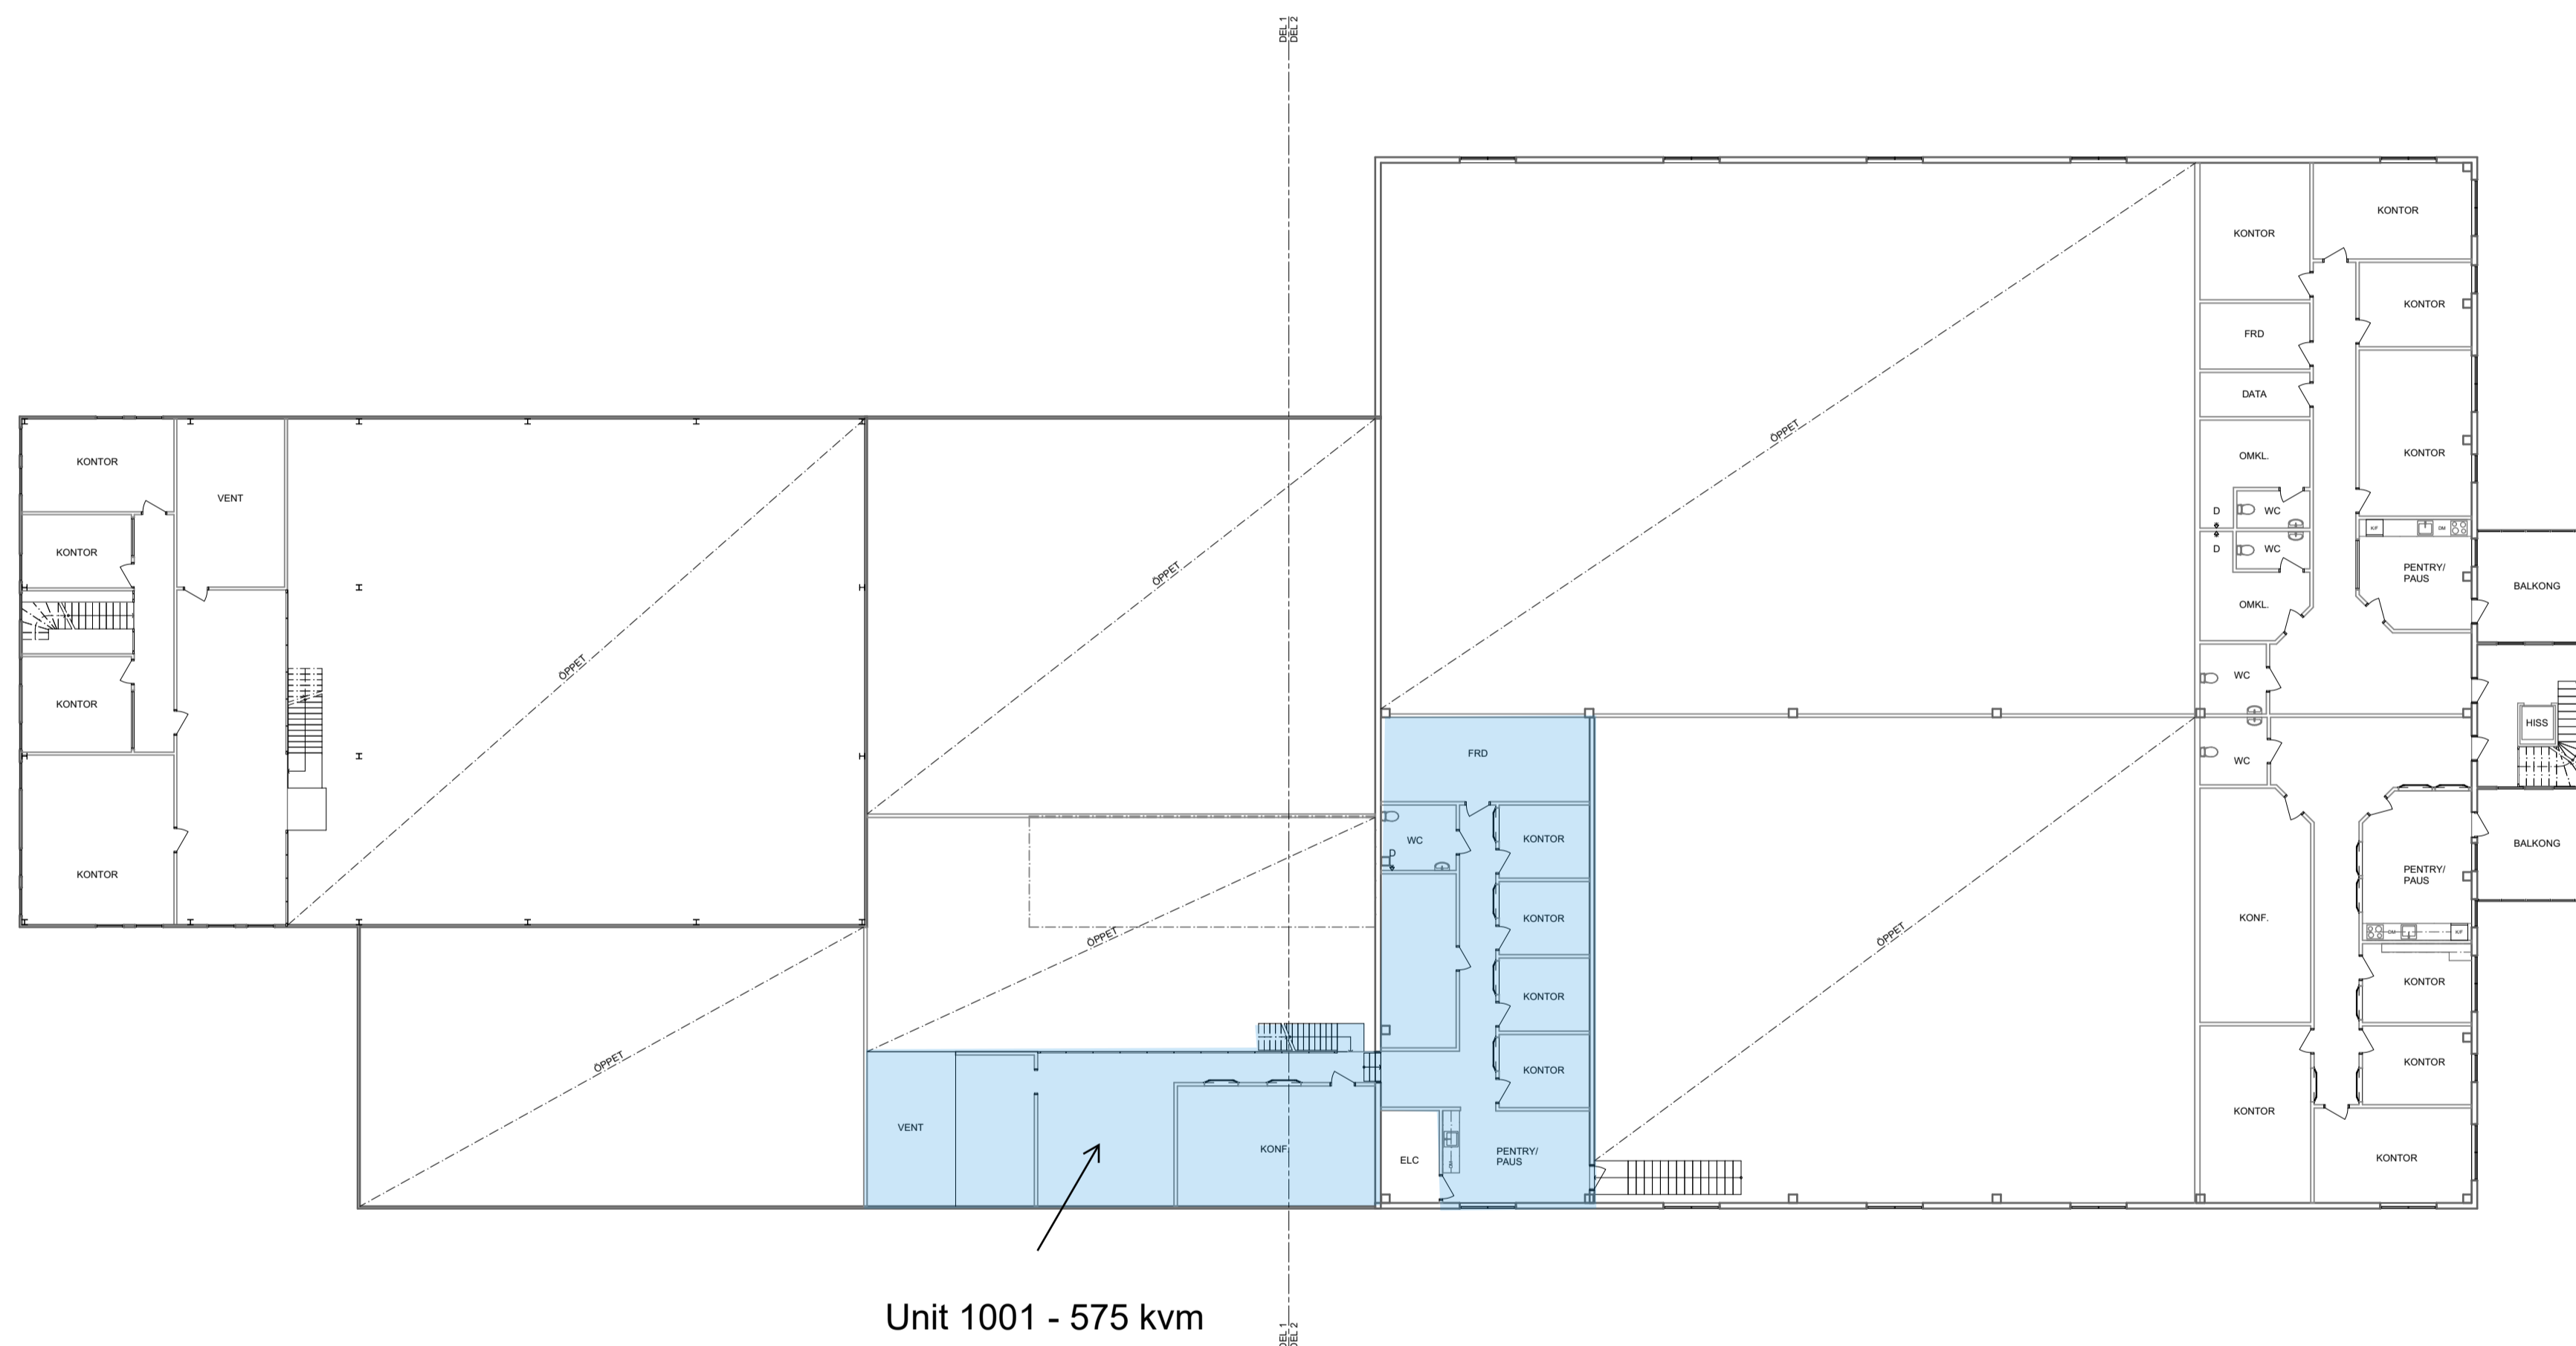

SKALA 1:200

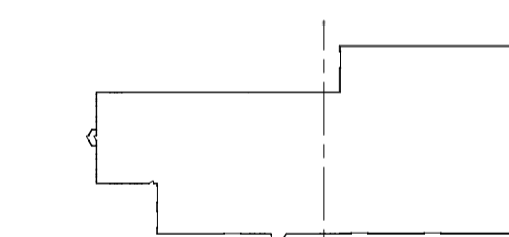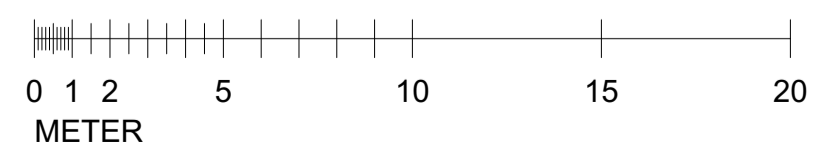

Orienteringsfigur  
1:1500

BET	ANT	ÄNDRING AVSER	DATUM	SIGN

RELATIONS RITNING

ÅBY 1:197  
HANINGE KOMMUN



VIZ Arkitektkontor AB tel.nr. 08 - 55 69 19 00

K  
WVS  
Sp  
E  
B

UPPDRAG NR	RITAD AV	HANDLÄGGARE
DATUM	ANSVARIG	
2019-04-03	J. JOHANSSON	A. LINDQVIST
		A. LINDQVIST

Planritningar  
Plan 1

SKALA	NUMMER	BET
A1 - 1:200 A3 - 1:400	A-40.1-001	