


Unit 8 - 177 kvm

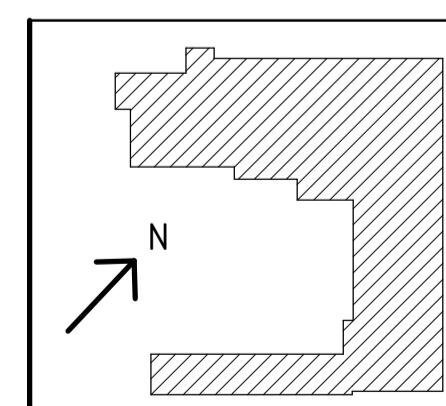

| BET | ÄNDRINGEN AVSER | DATUM | SIGN |
|--|---------------------------------|----------------------------|-----------------------|
| RELATIONSRITNING | | | |
| FOGDEN 4 HALMSTAD KOMMUN | | | |
| white | | | |
| <small>URSFRINGSHANDLING AV: Öbgs. Allmän Byggnads, Curt Lignell Ark</small> | | | |
| <small>UPPDRAG NR</small> | <small>RITAD/KONSTR. AV</small> | <small>HANDLÄGGARE</small> | |
| 3104540100 | - | - | |
| <small>DATUM</small> | <small>ANSVARIG</small> | | |
| 2016-09-27 | E Stare | | |
| HALMSTAD KOMMUN PLAN 1, ÖVERSIKT | | | |
| <small>PROJEKTNUMMER</small> | <small>FASTIGHETSNUMMER</small> | | |
| 7017 | 4205 | | |
| <small>DATUM</small> | <small>GODKÄND</small> | <small>SKALA</small> | <small>NUMMER</small> |
| 2011-xx-xx | | A1: 1:300 A3: 1:600 | A-40-1-100 |