


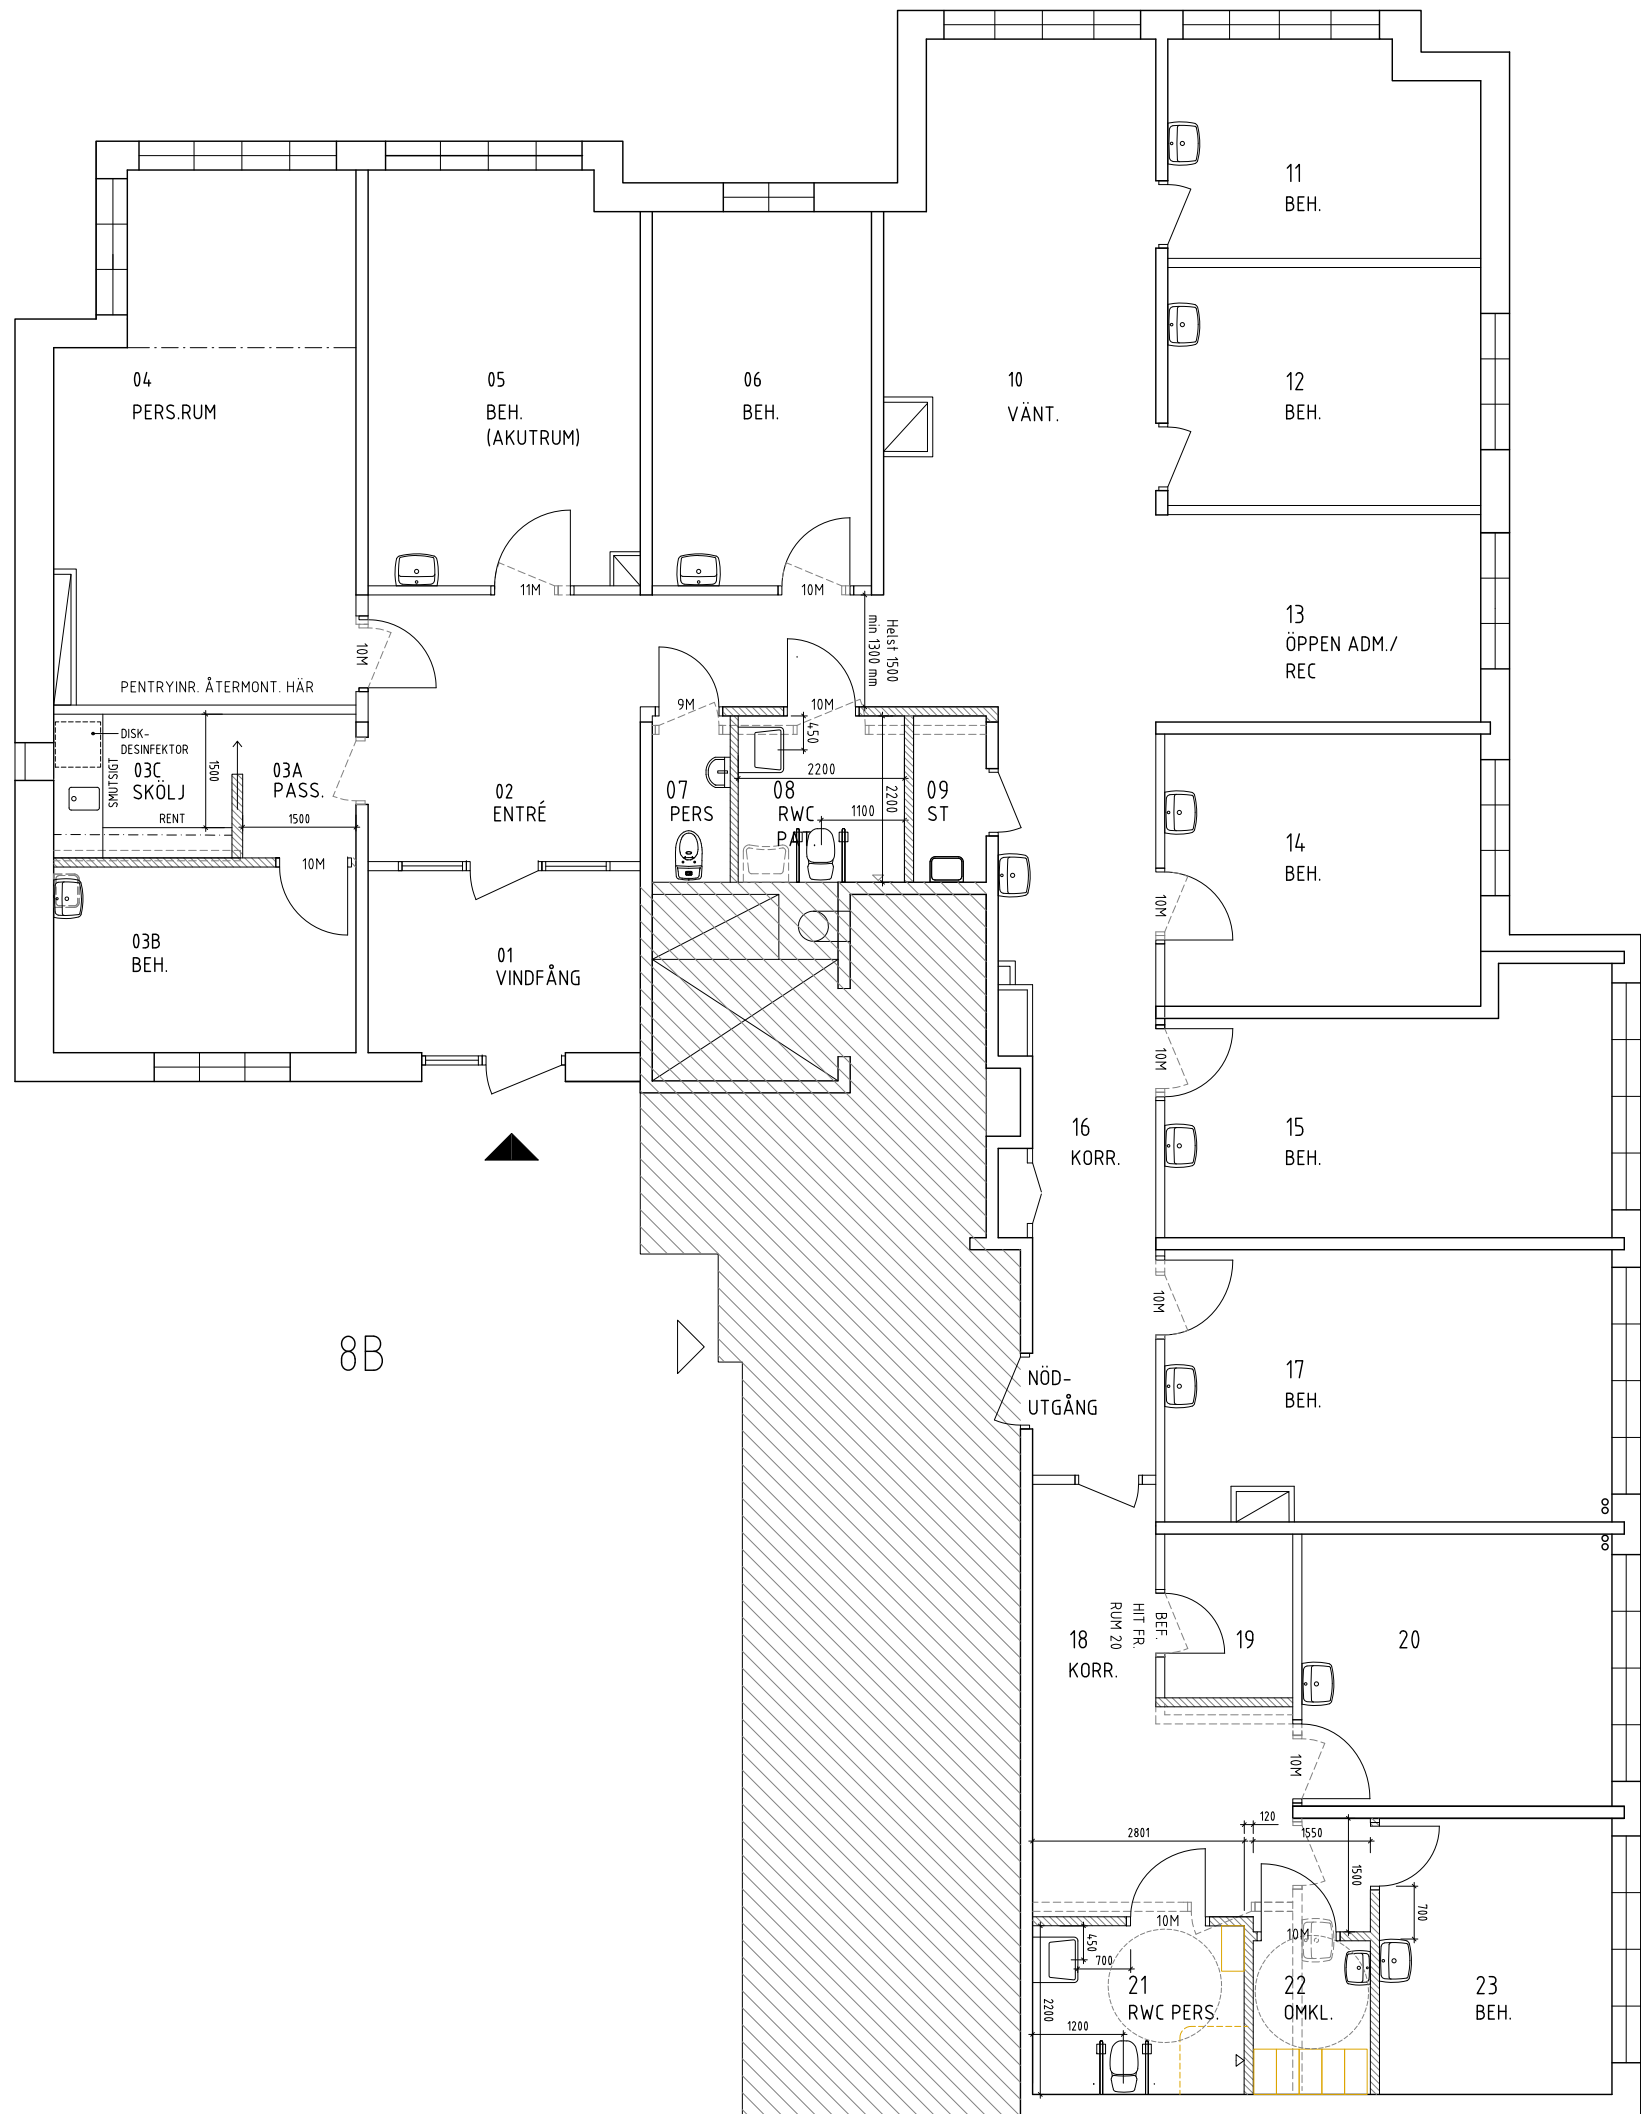

FÖRKLARINGAR

ALLA MÅTT I MILLIMETER.

- RIVEN DEL
- NY VÄGG
- NY DÖRR
- BEF DÖRR I NYTT LÄGE
- BEF. DÖRR I BEF. LÄGE

OBS.
MÅTT I RWC AVSER MÅTT MELLAN FÄRDIGA
YTSKIKT.

Taffelberget - skiss

Anemon Arkitekter AB
skala 1:100 datum 2023-04-21