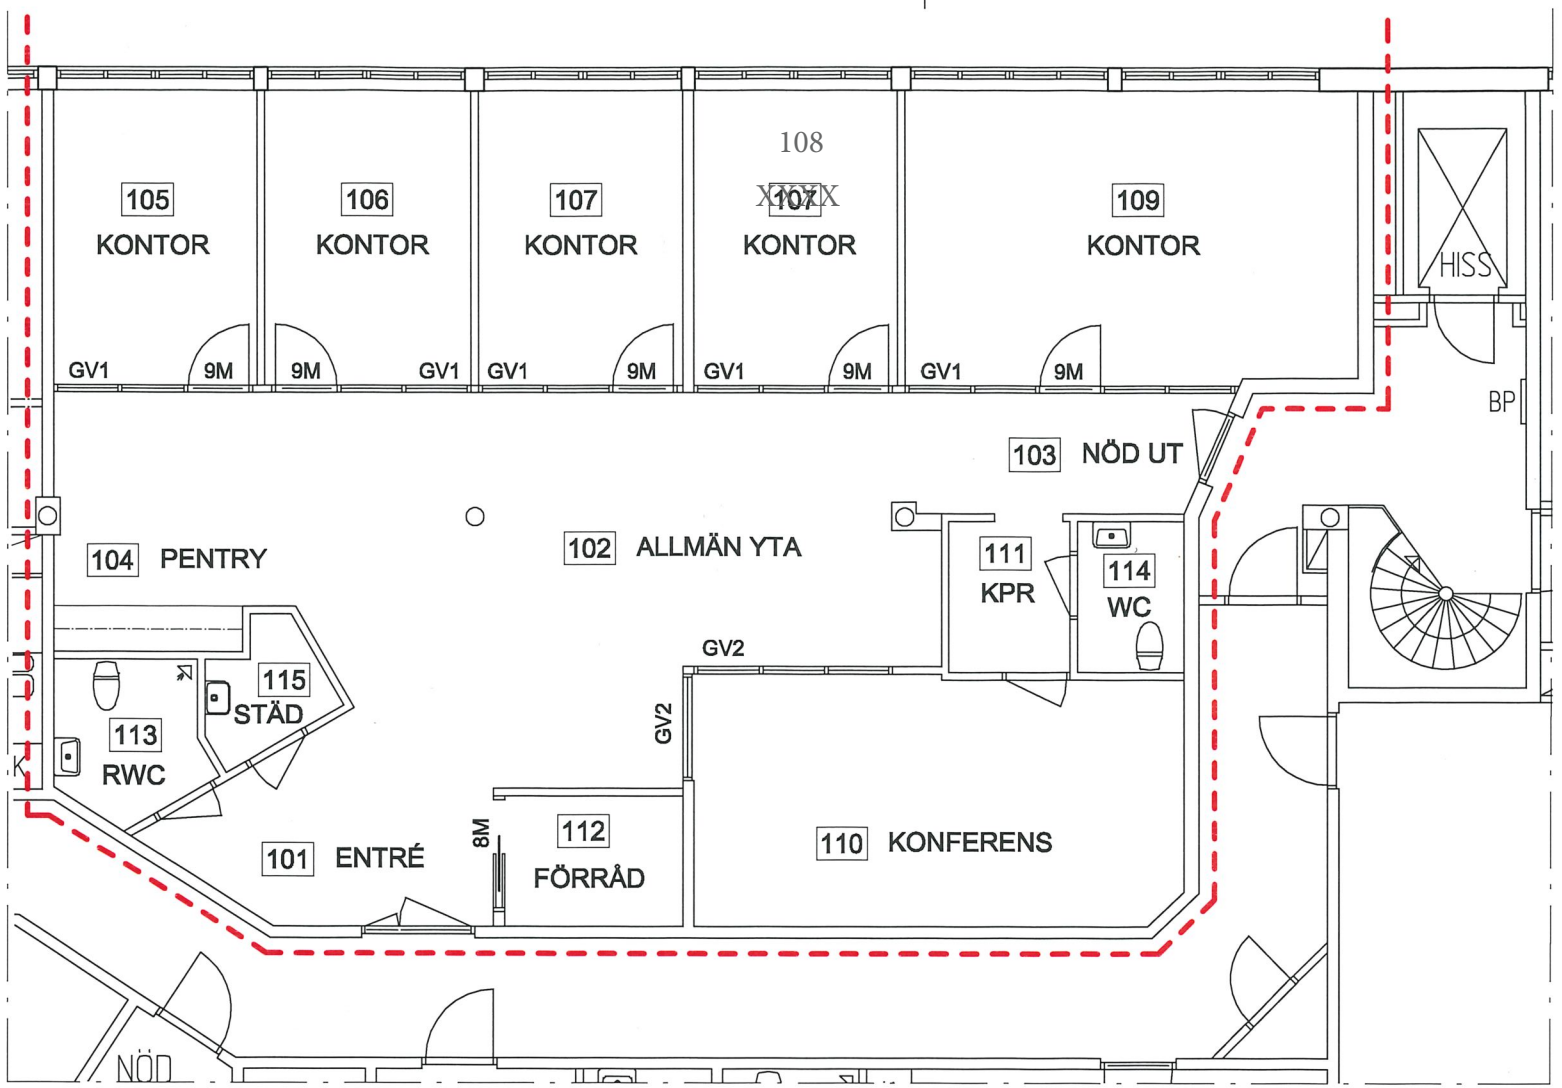

PLAN 1 TRAPPA
KV SIGVALD 6, VÄSTERÅS

SKALA A4 1:100
METER
0 1 2 3 4 5

RITNING 2022-03-16
KV SIGVALD 6, VÄSTERÅS
LOKALER TILL TENREP AB

MyArk NYFOSA

Transaktion 09222115557465284023 Signerat JB, AN, PG, HA