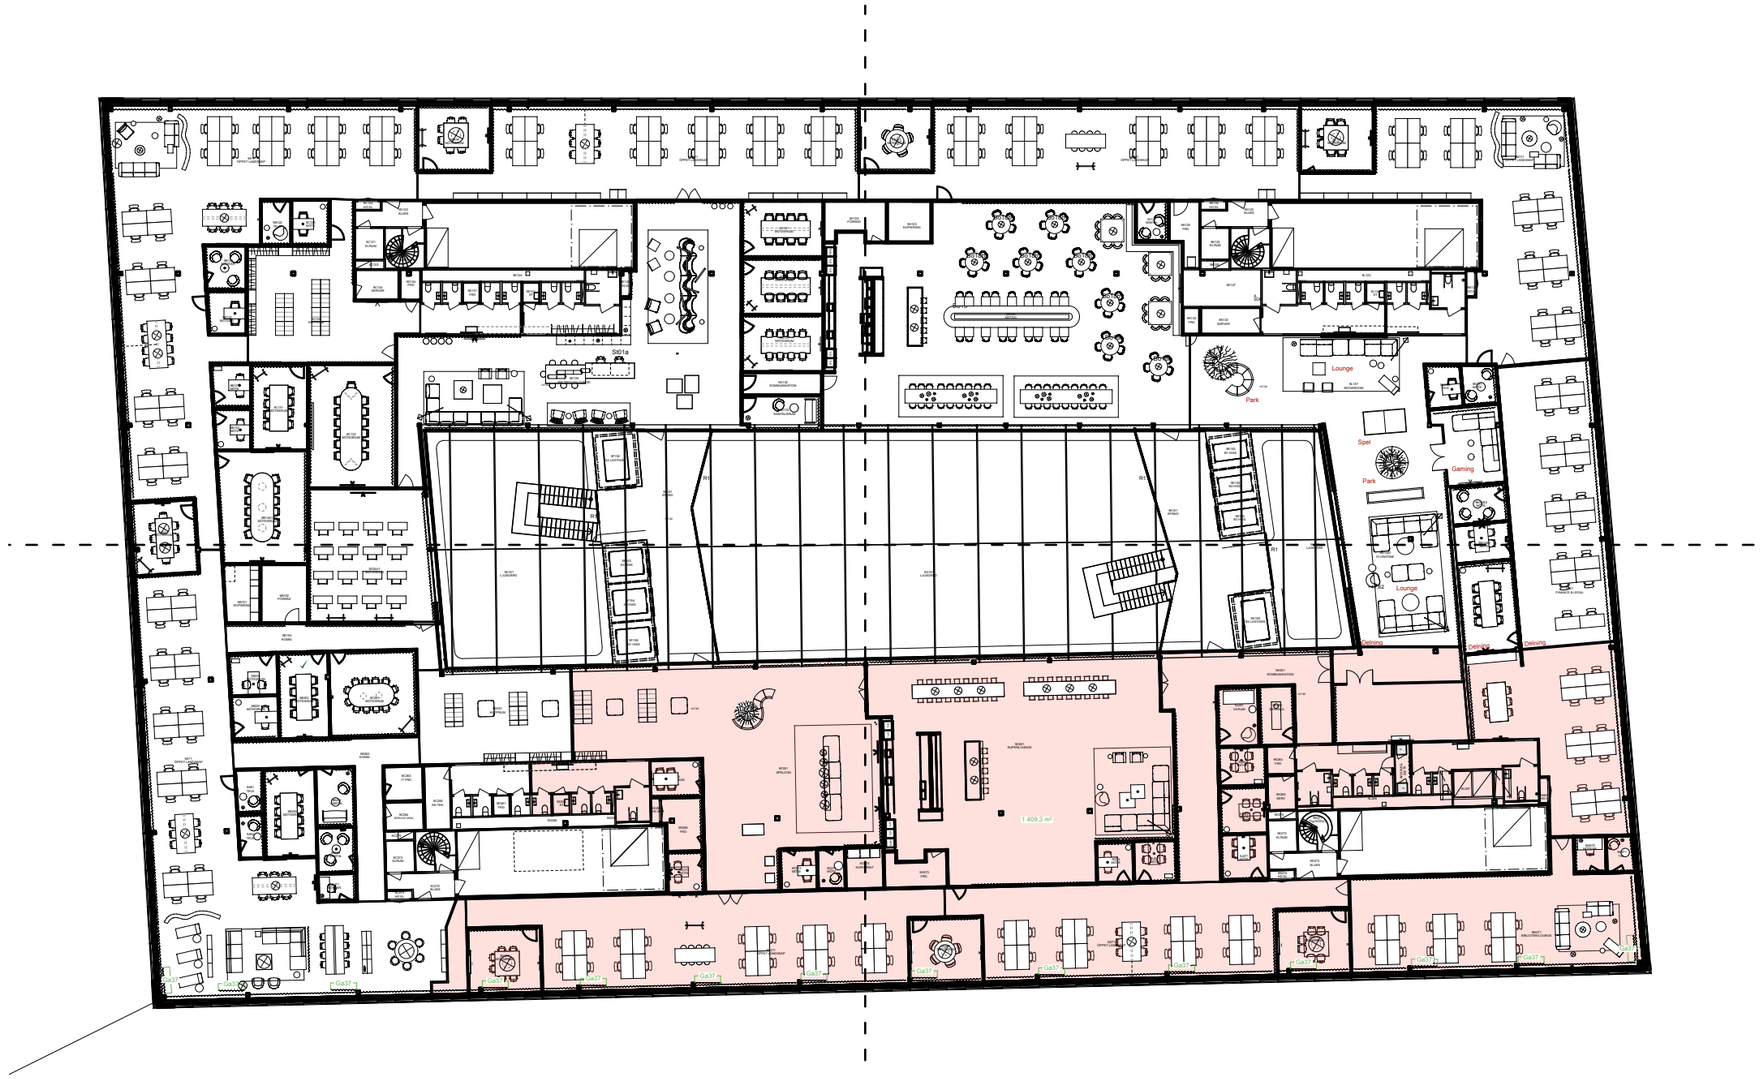

Projekt:	**Polarium HK, Life City**
Titel:	**Skiss delning yta**
Skala:	**1:400 (A3)**
Datum:	**2023-05-24**

C J