



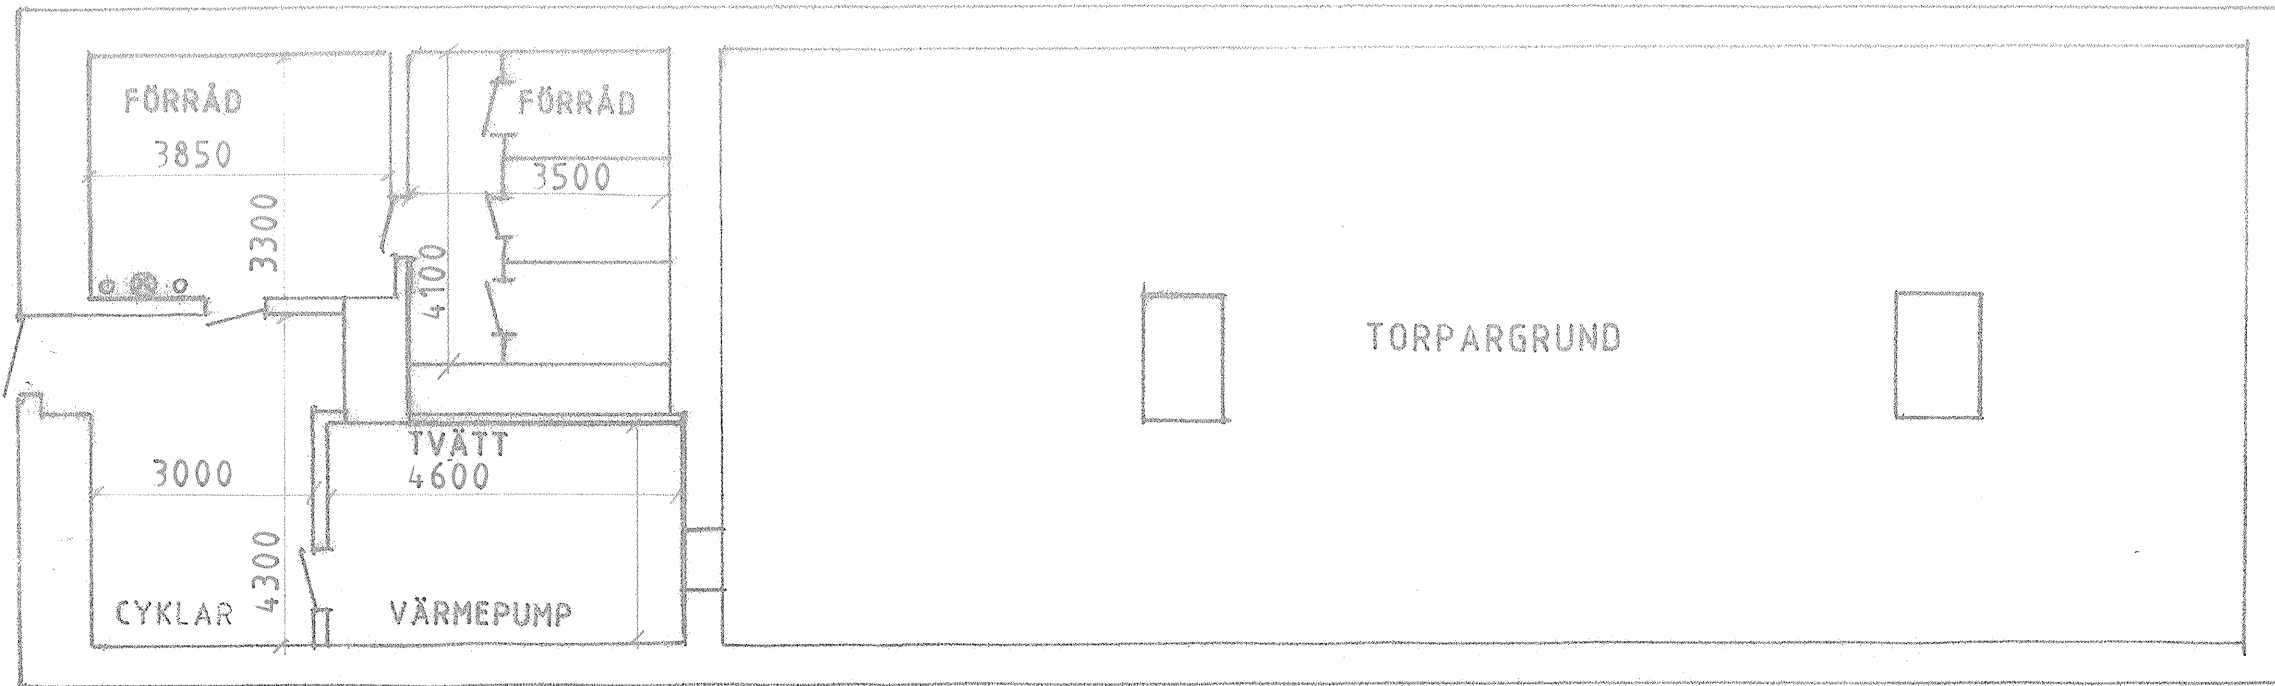

KÄLLARPLAN

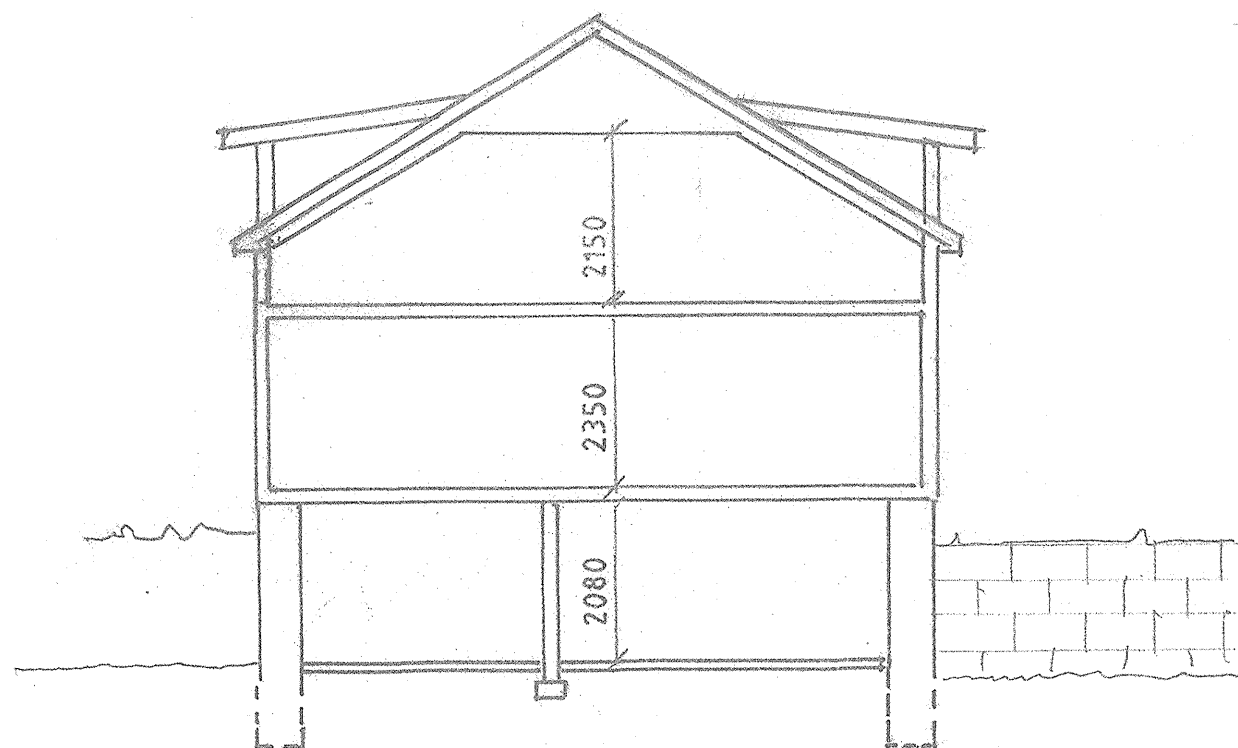

SEKTION

RELATIONSITNING 2023-03-20

FORSBACKA 3:70
STORGATAN 3

KÄLLARPLAN SEKTIONER

SKALA 1:100

RITAD AV

Torsten Haglund

DATUM

2023-03-20