
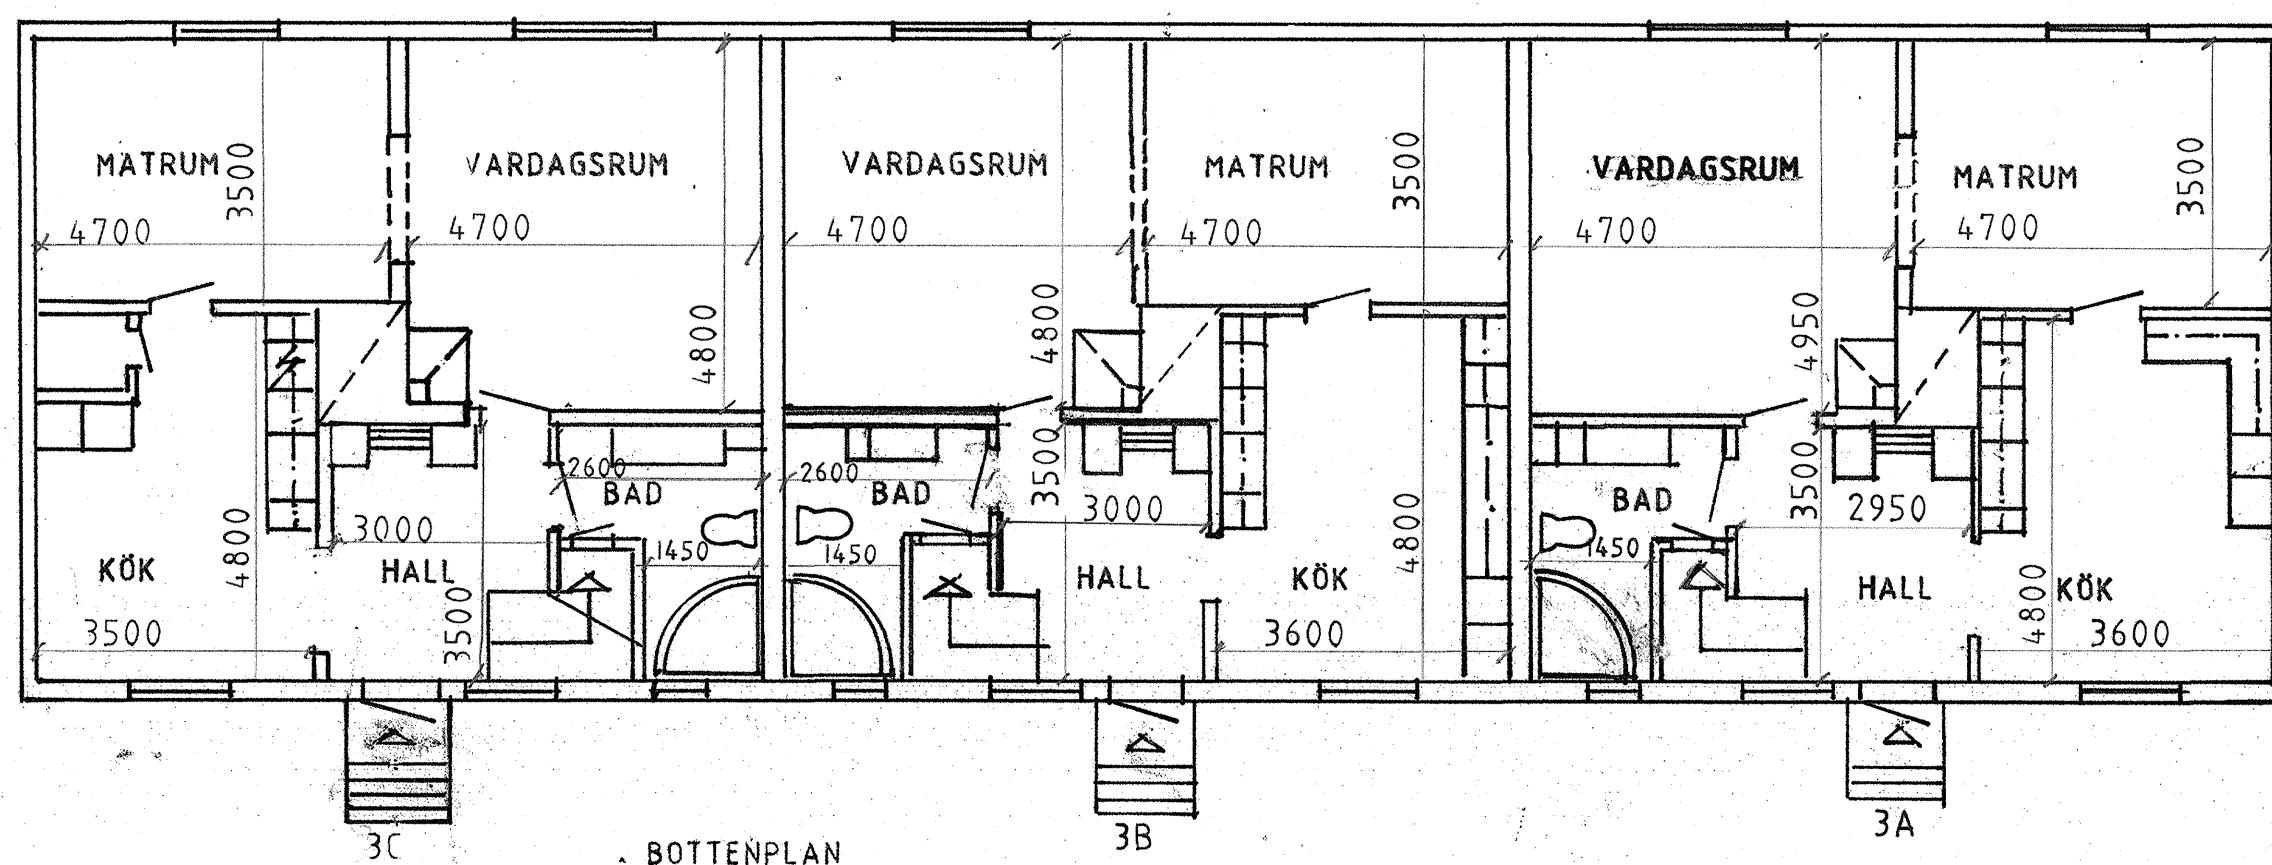
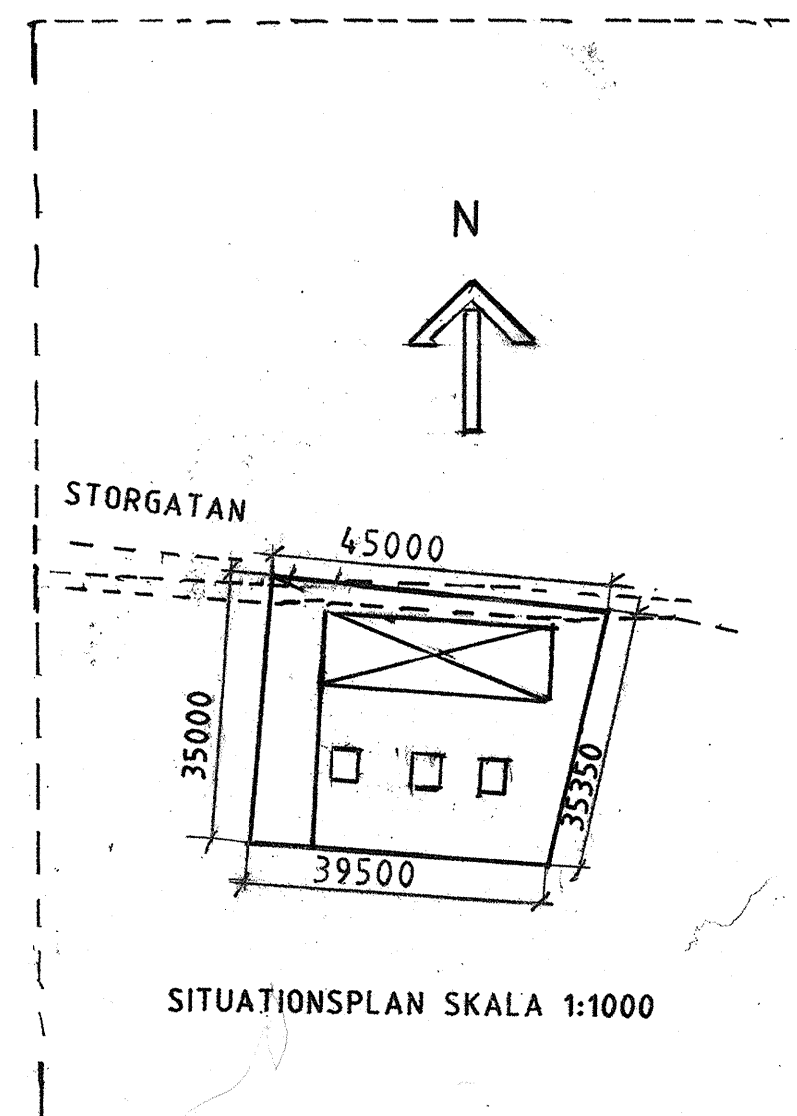


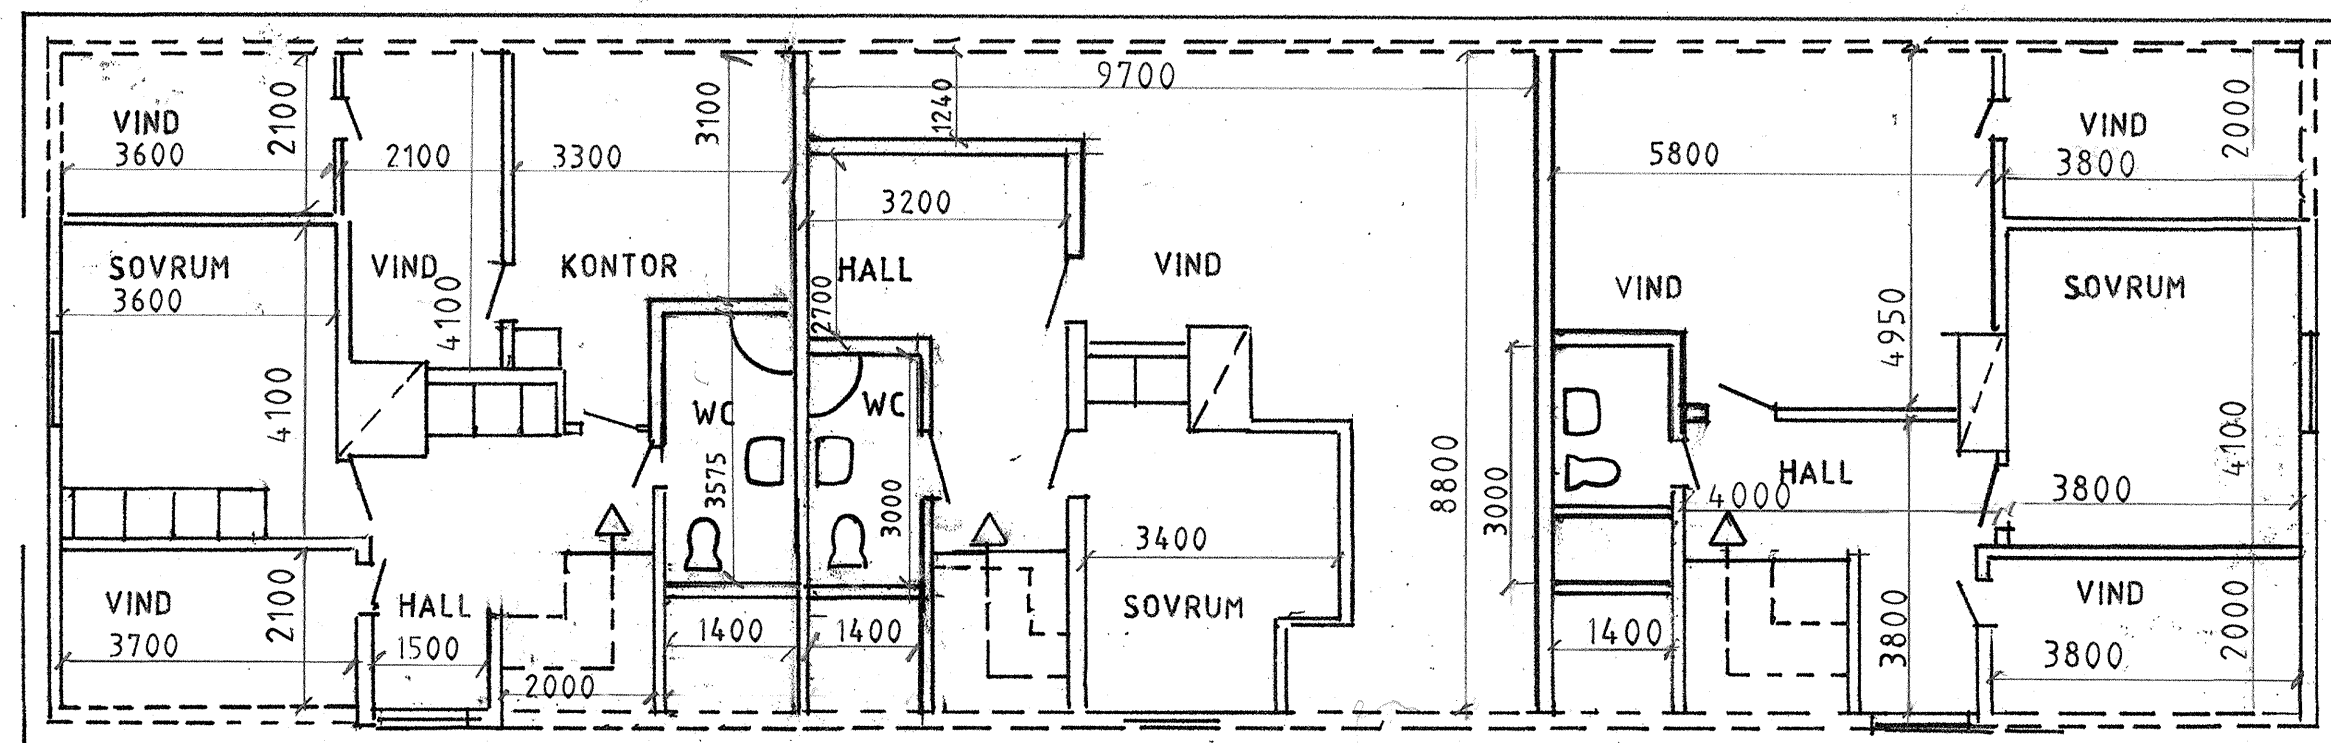

RELATIONS RITNING 2023-03-20

FORSBACKA 3:70
STORGATAN 3 FORSBACKA

PLAN RITNINGAR SKALA 1:100

RITAD AV
Torsten Haglund

DATUM 2023-03-20