



Kv Eknäs 1:30, Nacka

AREAMÄTNING-Sammanställning

kontroll har utförts på plats

2026-05-13

Beteckningar enl SS21054:2020

BTA betecknar Bruttoarea

BRA betecknar Bruksarea

LOA betecknar Lokalarea

ÖVAd betecknar Övrig area drift

ÖVAk betecknar Övrig area kommunikation

Plan	Beteckning	Areakategori				
		LOA	ÖVAd	ÖVAk	BRA	BTA
'01	Källarplan	264,4	45,5	12,9	322,8	371,9
'02	Bottenvåning	476,6	0	26	502,6	552,3
'03	Plan 1	288,8	0	26,2	315	372
'04	Vindsplan		27	2,8	29,8	35
Summa		1029,8	72,5	67,9	1170	1331

Utöver detta har även Ljus BTA beräknats med utgångspunkt av de regler

Stockholms Exploateringskontor angett.

Vilket visade sig vara i princip all angiven BTA.


På begäran har även vissa angivna ytor beräknats, se illustrationer

Magnus Gramstrup-Christensen, Arkitekt

INSTRUMENTMÄTT 1:400

DRÖM
KÄRLEK


INSTRUMENTMÄTT 1:400

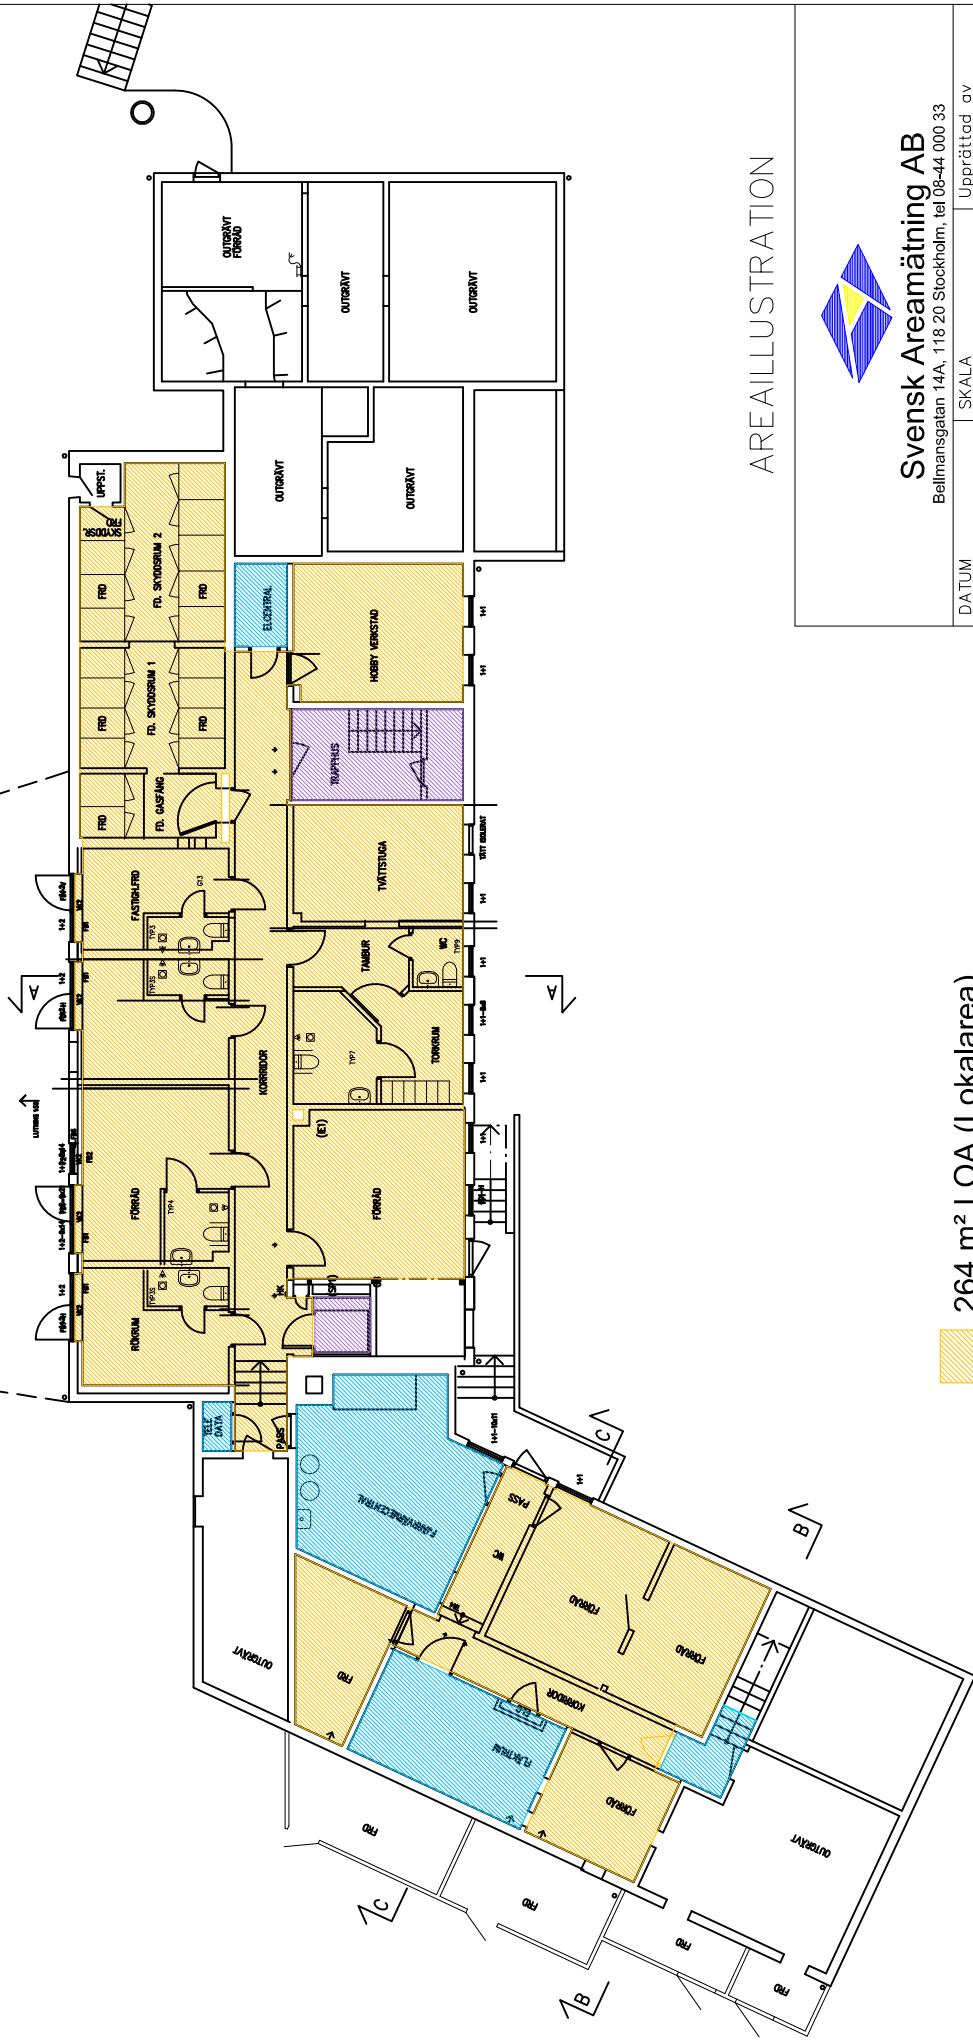

264 m² LOA (Lokalarea)

13 m² ÖVAK (Övrig area kommunikation)

46 m² ÖVAd (Övrig area drift)

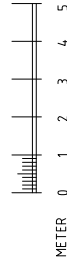

AREAILLUSTRATION



Svensk Areamätning AB

Bellmansgatan 14A, 118 20 Stockholm, tel 08-44 000 33

DATUM	SKALA	Upprättad av
2026-05-22	1:200(A4)	M Gramstrup

Kv EKNÄS 1:30
Sockenvägen 11, Nacka

KONTRAKTSNR:
PLAN 01

