




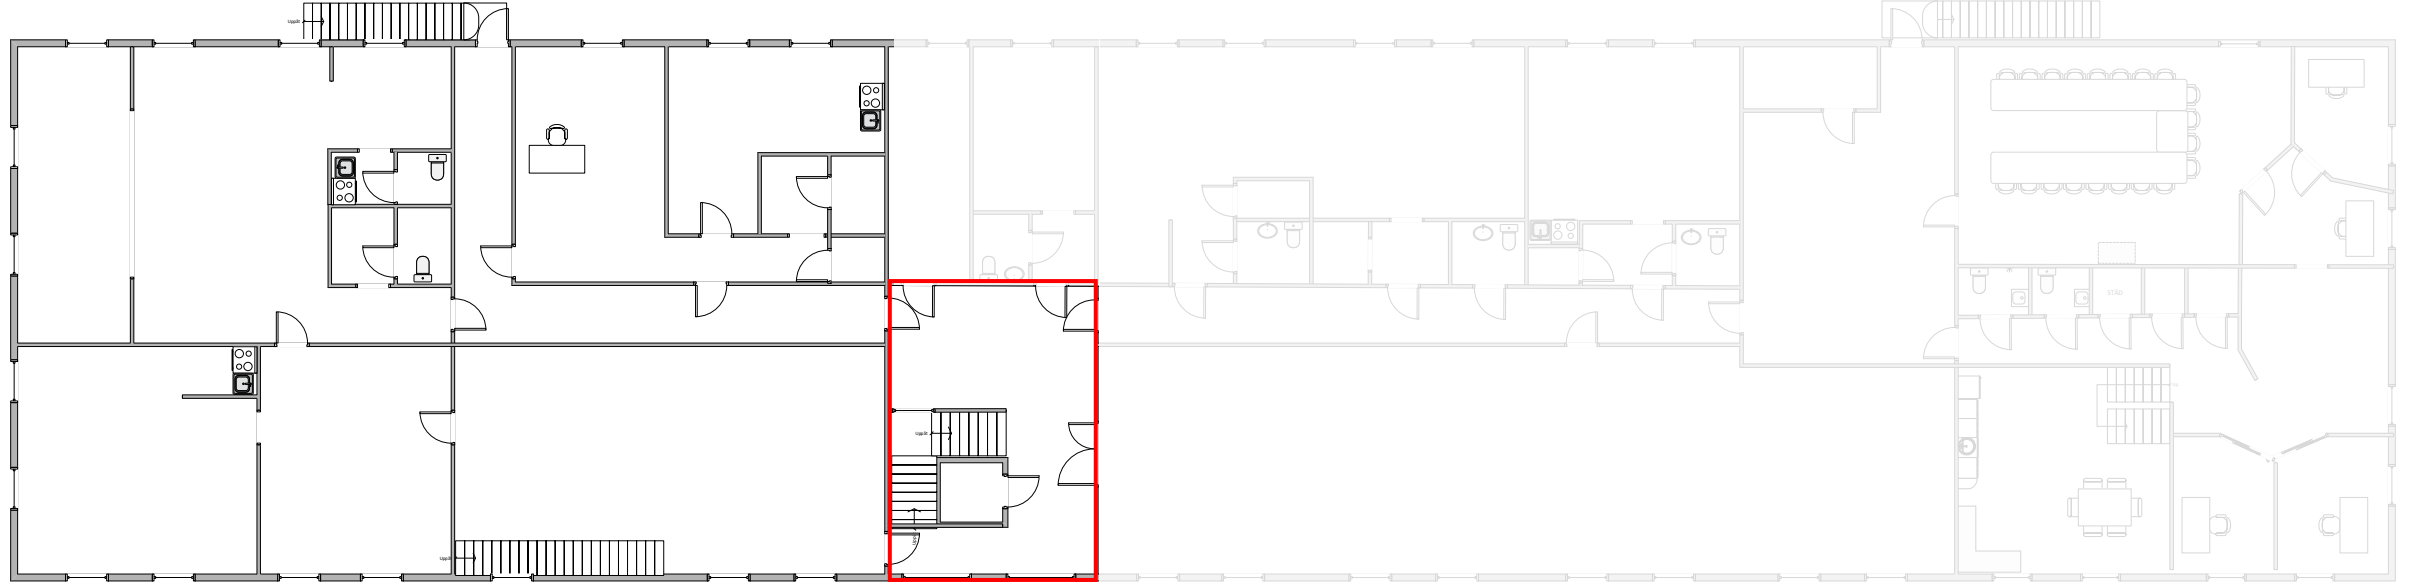


Befintlig planlösning

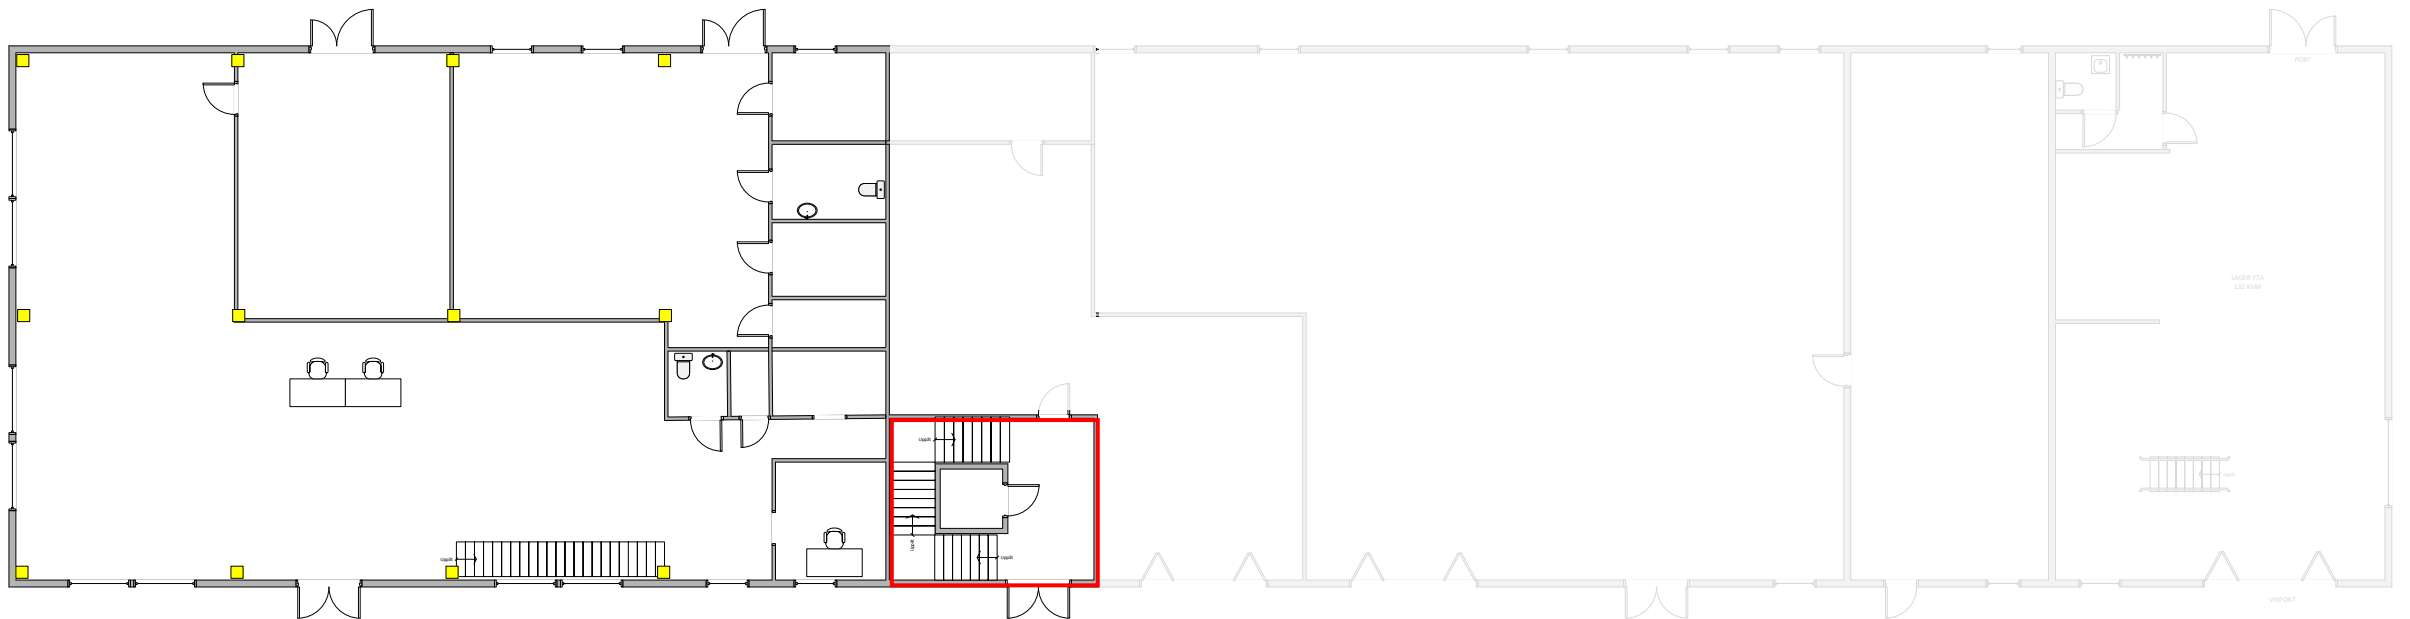

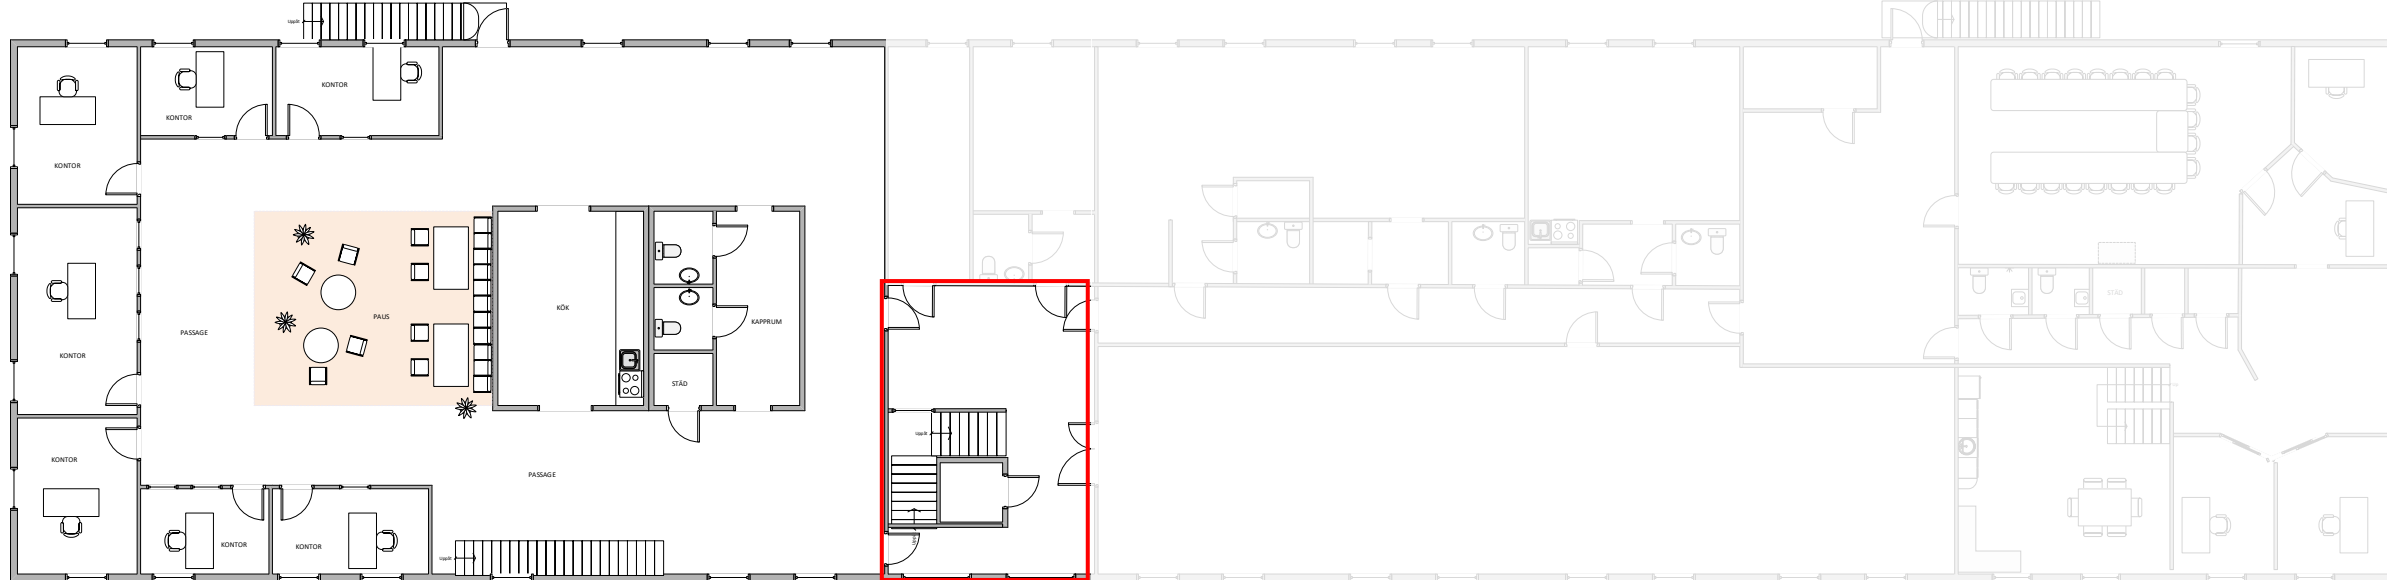

Förslag/inspo planlösning

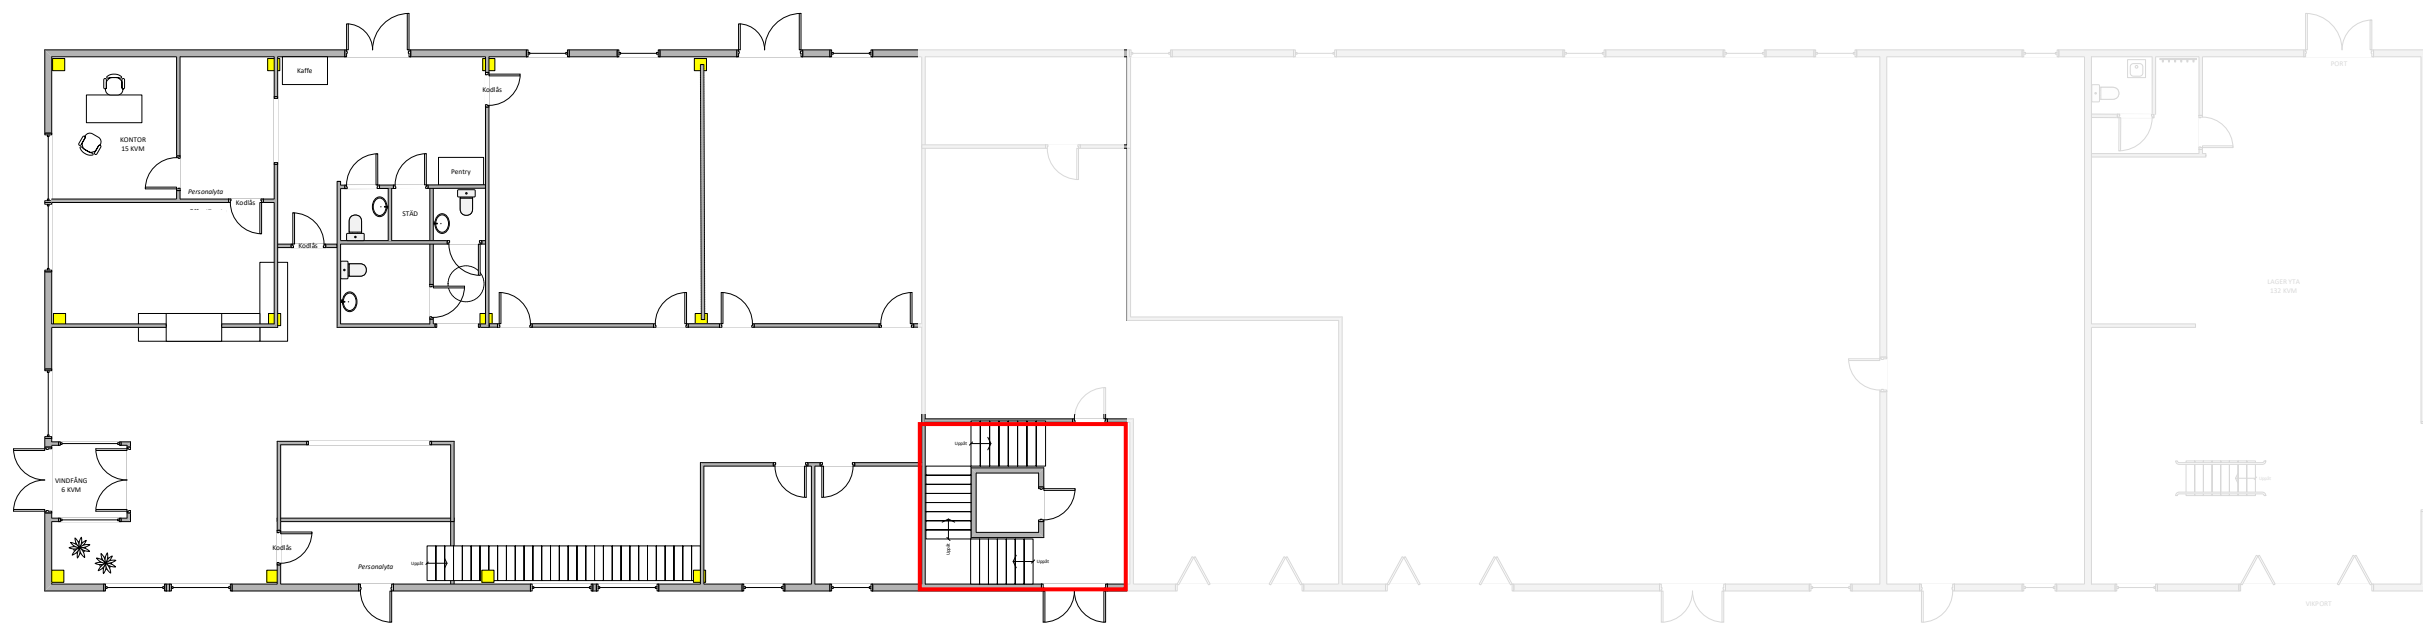

Pylon

