194265

A30/0/1

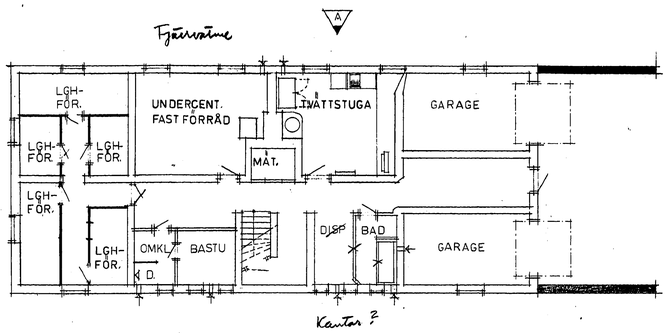

PLAN 1-KV

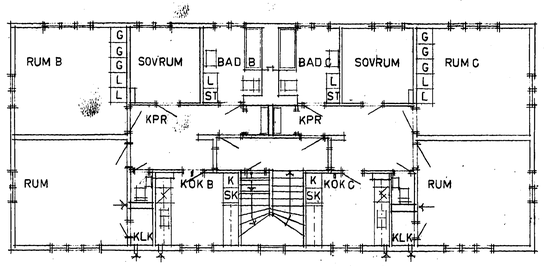

PLAN 3-1TR

= BEF VÄGGAR

= NYA VÄGGAR

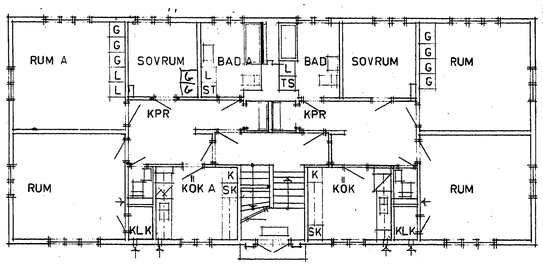

PLAN 2-BV

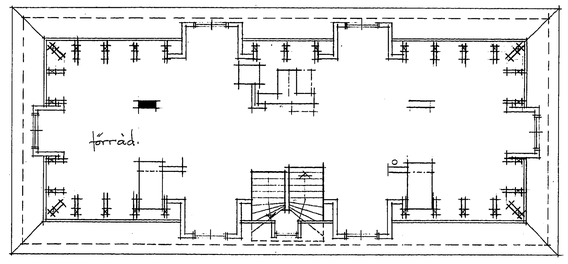

PLAN 4

BYGGNADSNÄMNDEN ESKILSTUNA
Datum 1978-11-13
Diarienr 1508

Denna handling tillhör beslut meddelat med stöd av 7 § byggnadsstadgan
1978-11-23.
I tjänsten

REG	ANT	REGISTREFRINGEN AVSER	SIGN	DATUM
A	5	TAKKUPOR, TVÄTTSTUGA	MT	78-06-20

SMEDARK
ARKITEKTGRUPP AB
STRANDGATAN 9 BOX 344
631 05 ESKILSTUNA 016/120330

RITAD	KONTROLLERAD AV	GRANSKAD AV	ARBETSNUMMER
LA		GL	095

ESKILSTUNA 78-01-03

KV SMEDEN NR 3
ESKILSTUNA

PLANER

KOD TYP FOR

1:100


194051 790830