


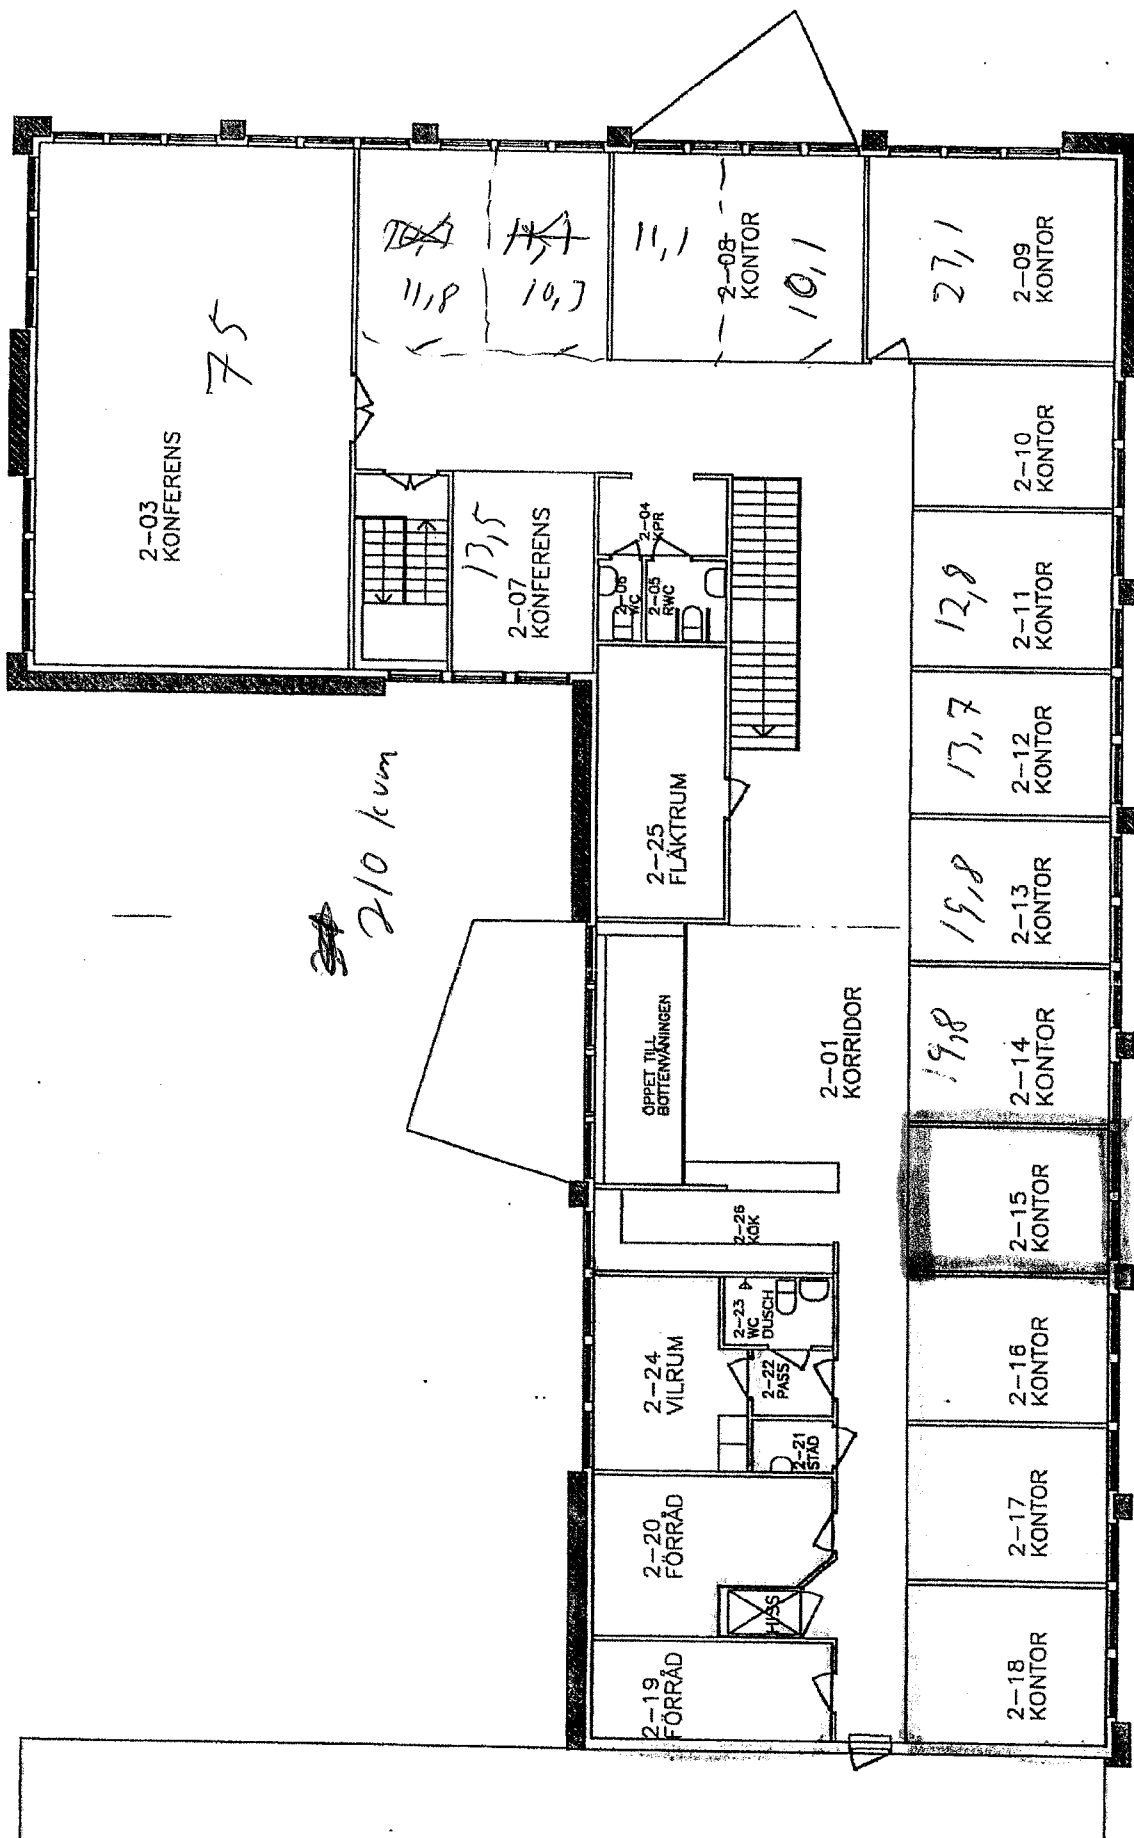

Kopia 98.03.12 / AR

ÖVERVÅNING