


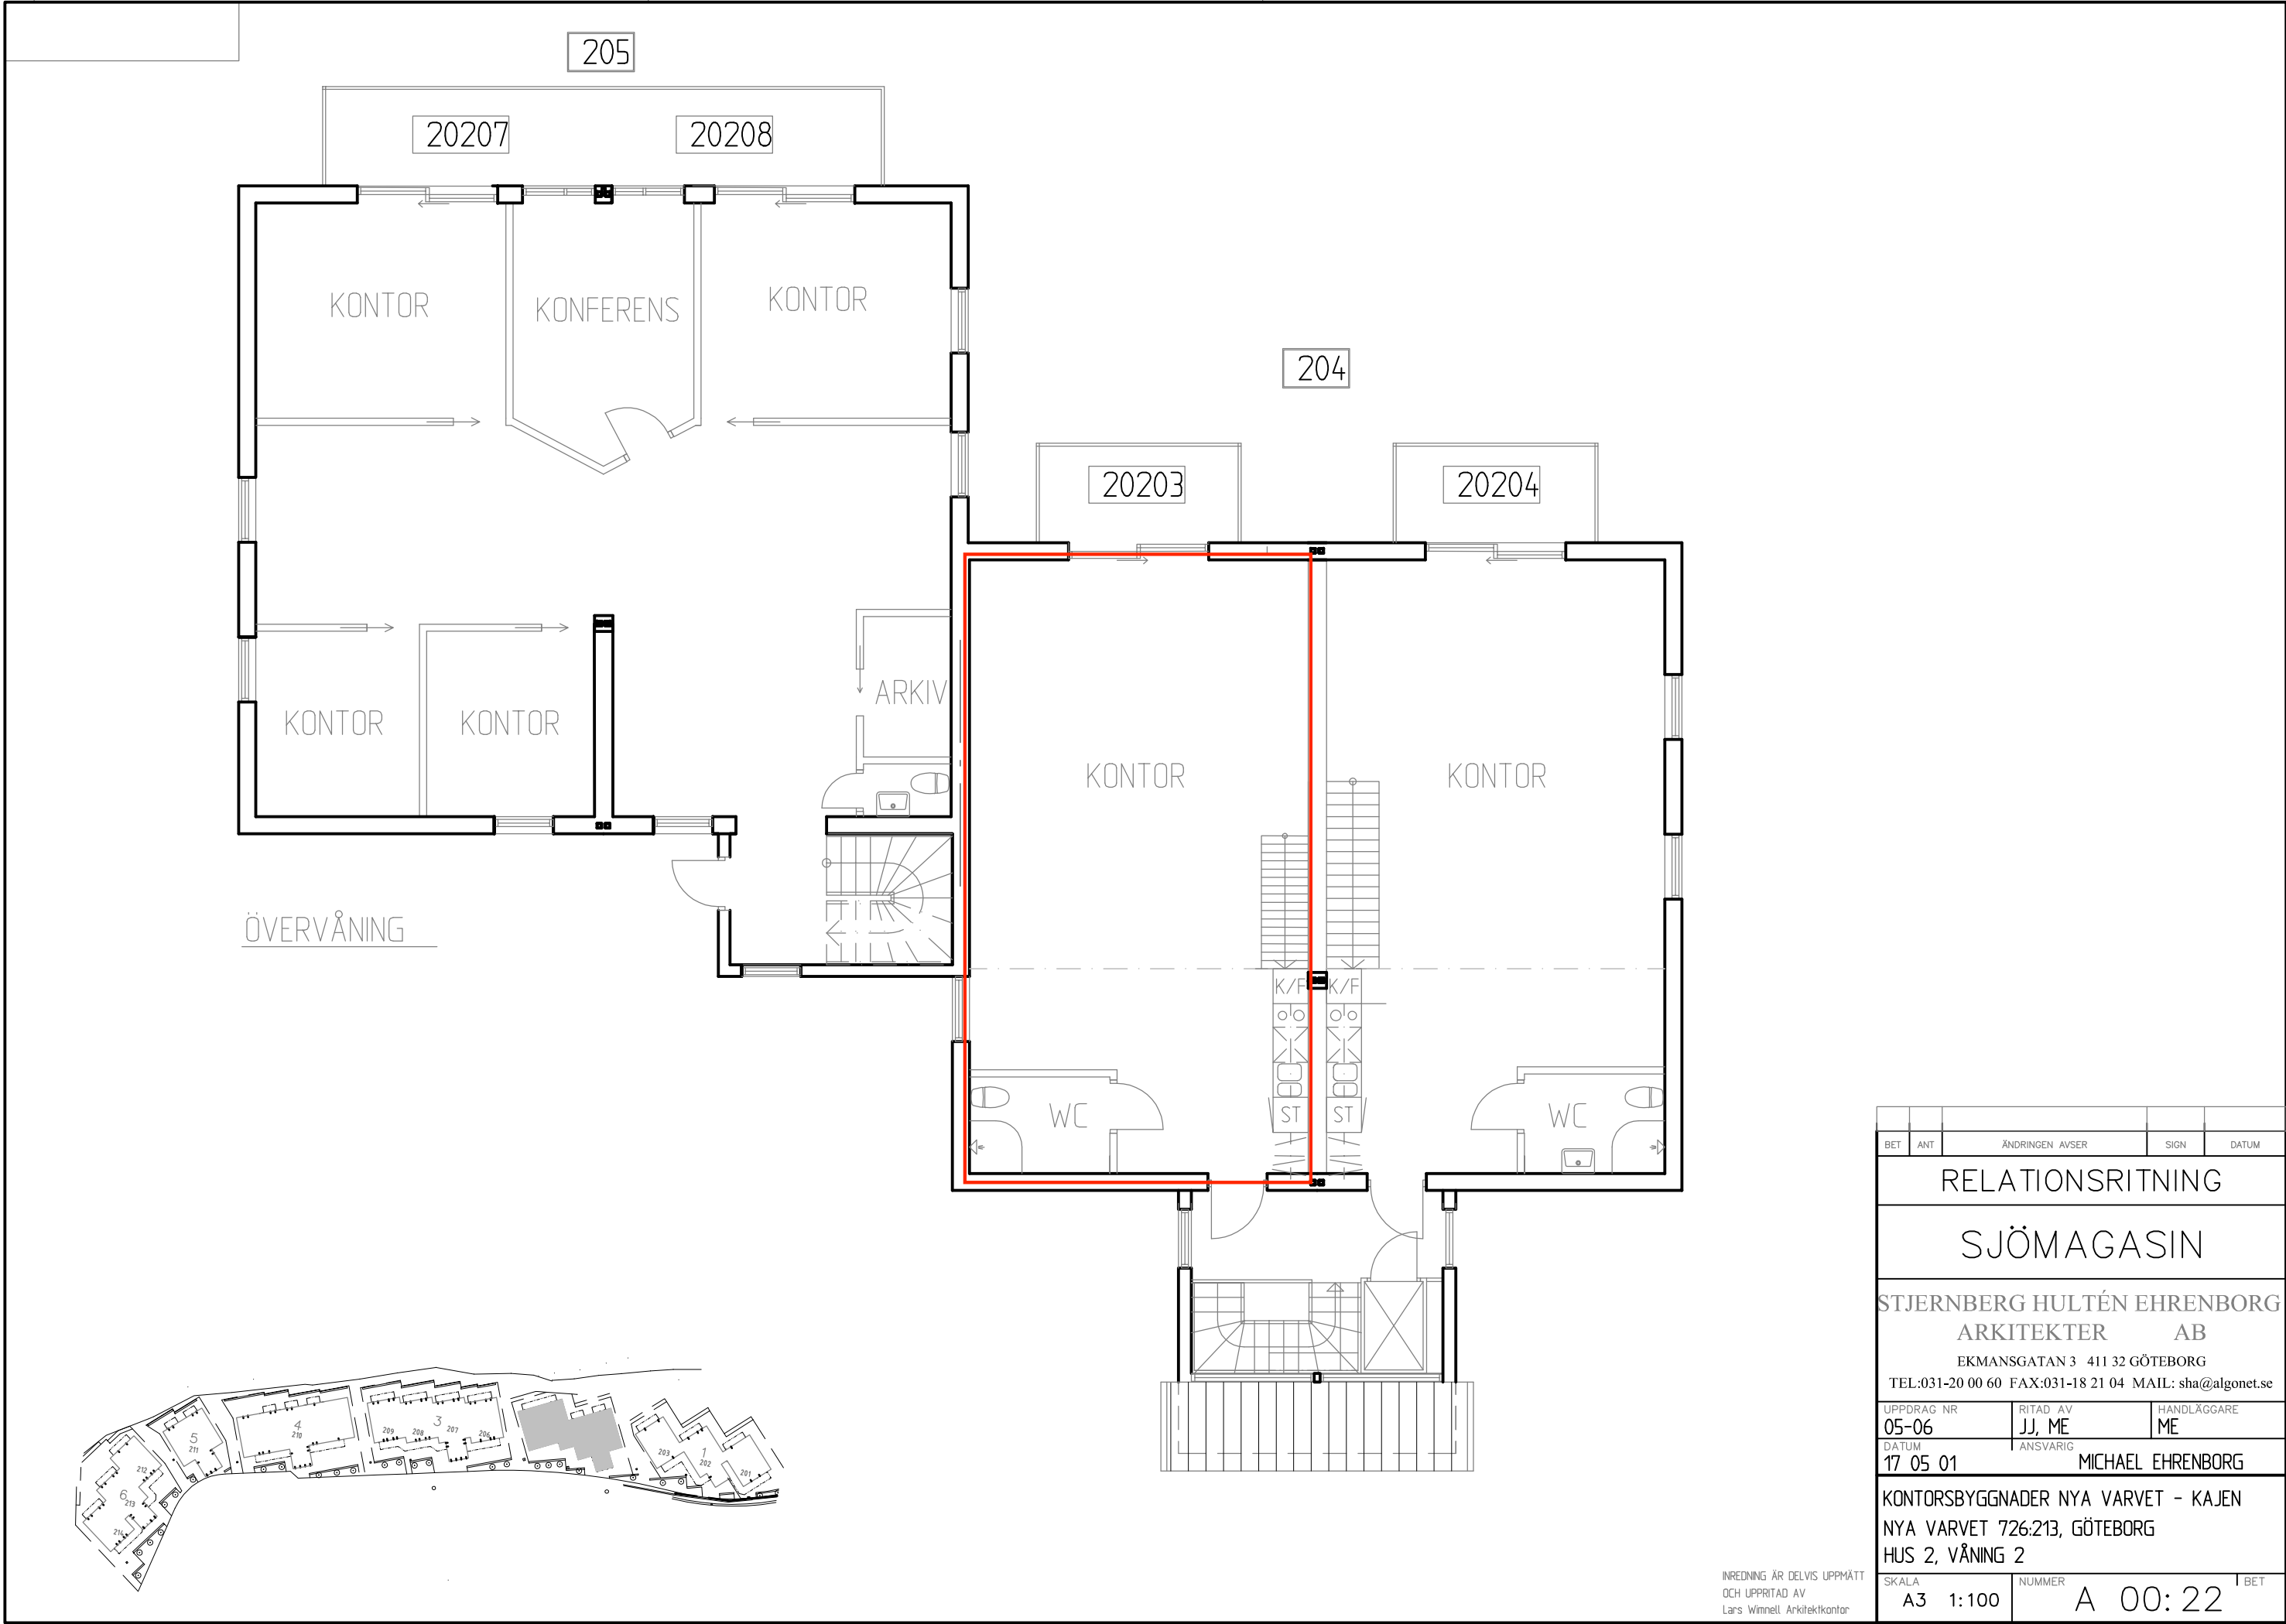

BET	ANT	ÄNDRINGEN AVSER	SIGN	DATUM
RELATIONS RITNING				
SJÖMAGASIN				
STJERNBERG HULTÉN EHRENBORG ARKITEKTER AB EKMANSGATAN 3 411 32 GÖTEBORG TEL:031-20 00 60 FAX:031-18 21 04 MAIL: sha@algonet.se				
UPPDRAG NR 05-06		RITAD AV JJ, ME		HANDLÄGGARE ME
DATUM 17 05 01		ANSVARIG MICHAEL EHRENBORG		
KONTORSBYGGNADER NYA VARVET - KAJEN NYA VARVET 726:213, GÖTEBORG HUS 2, VÅNING 2				
SKALA A3 1:100		NUMMER A 00:22		BET

INREDNING ÄR DELVIS UPPMÄTT
OCH UPPRITAD AV
Lars Winnell Arkitektkontor