


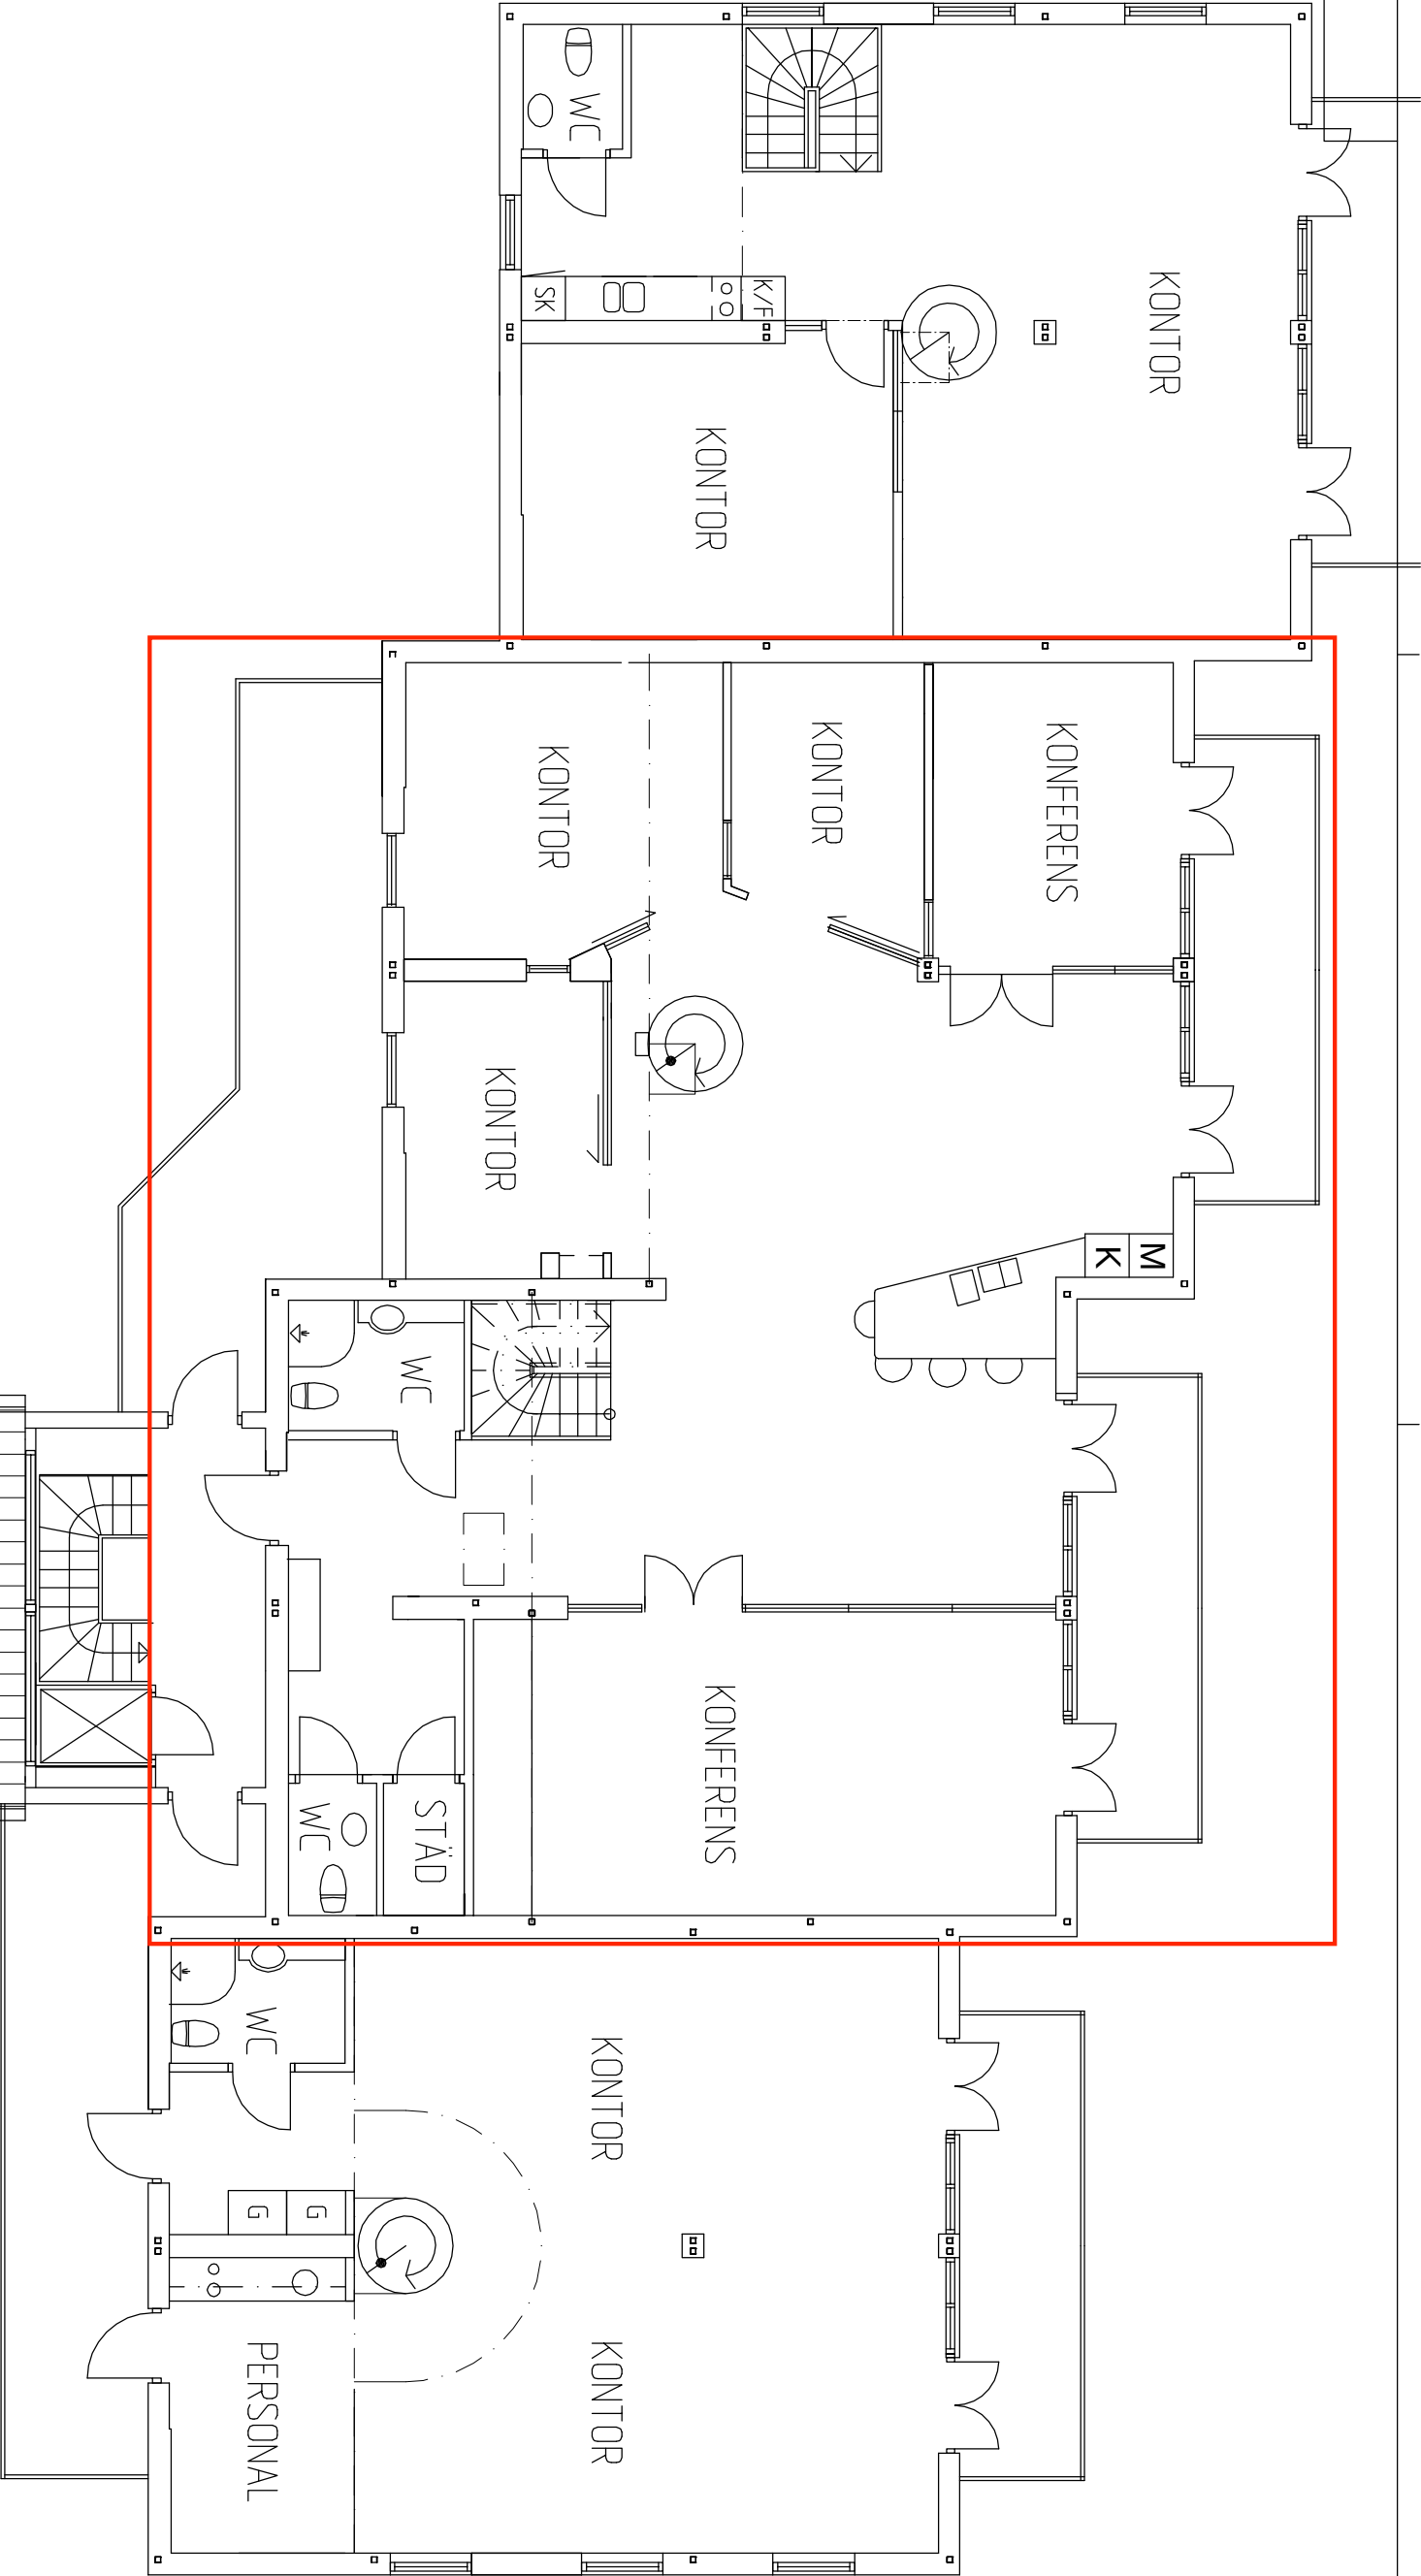

BET	ANT	ANDRINGEN	AVSER	SIGN	DATUM
RELATIONSRTNING					

SJÖMAGASINEN

STJERNBERG HULTÉN EHRENBORG					
ARKITEKTER AB					
EKMANSGATAN 3 411 32 GÖTEBORG					
TEL:031-20 00 60 FAX:031-18 21 04 MAIL: sha@sha.se					
UPPDRAG NR	09:28	RITAD AV	JJ/ME	HANDLAGGARE	ME
DATUM	110510	ANSVARIG			


SKALA	NUMMER	BET
1:100	A 310:32	