


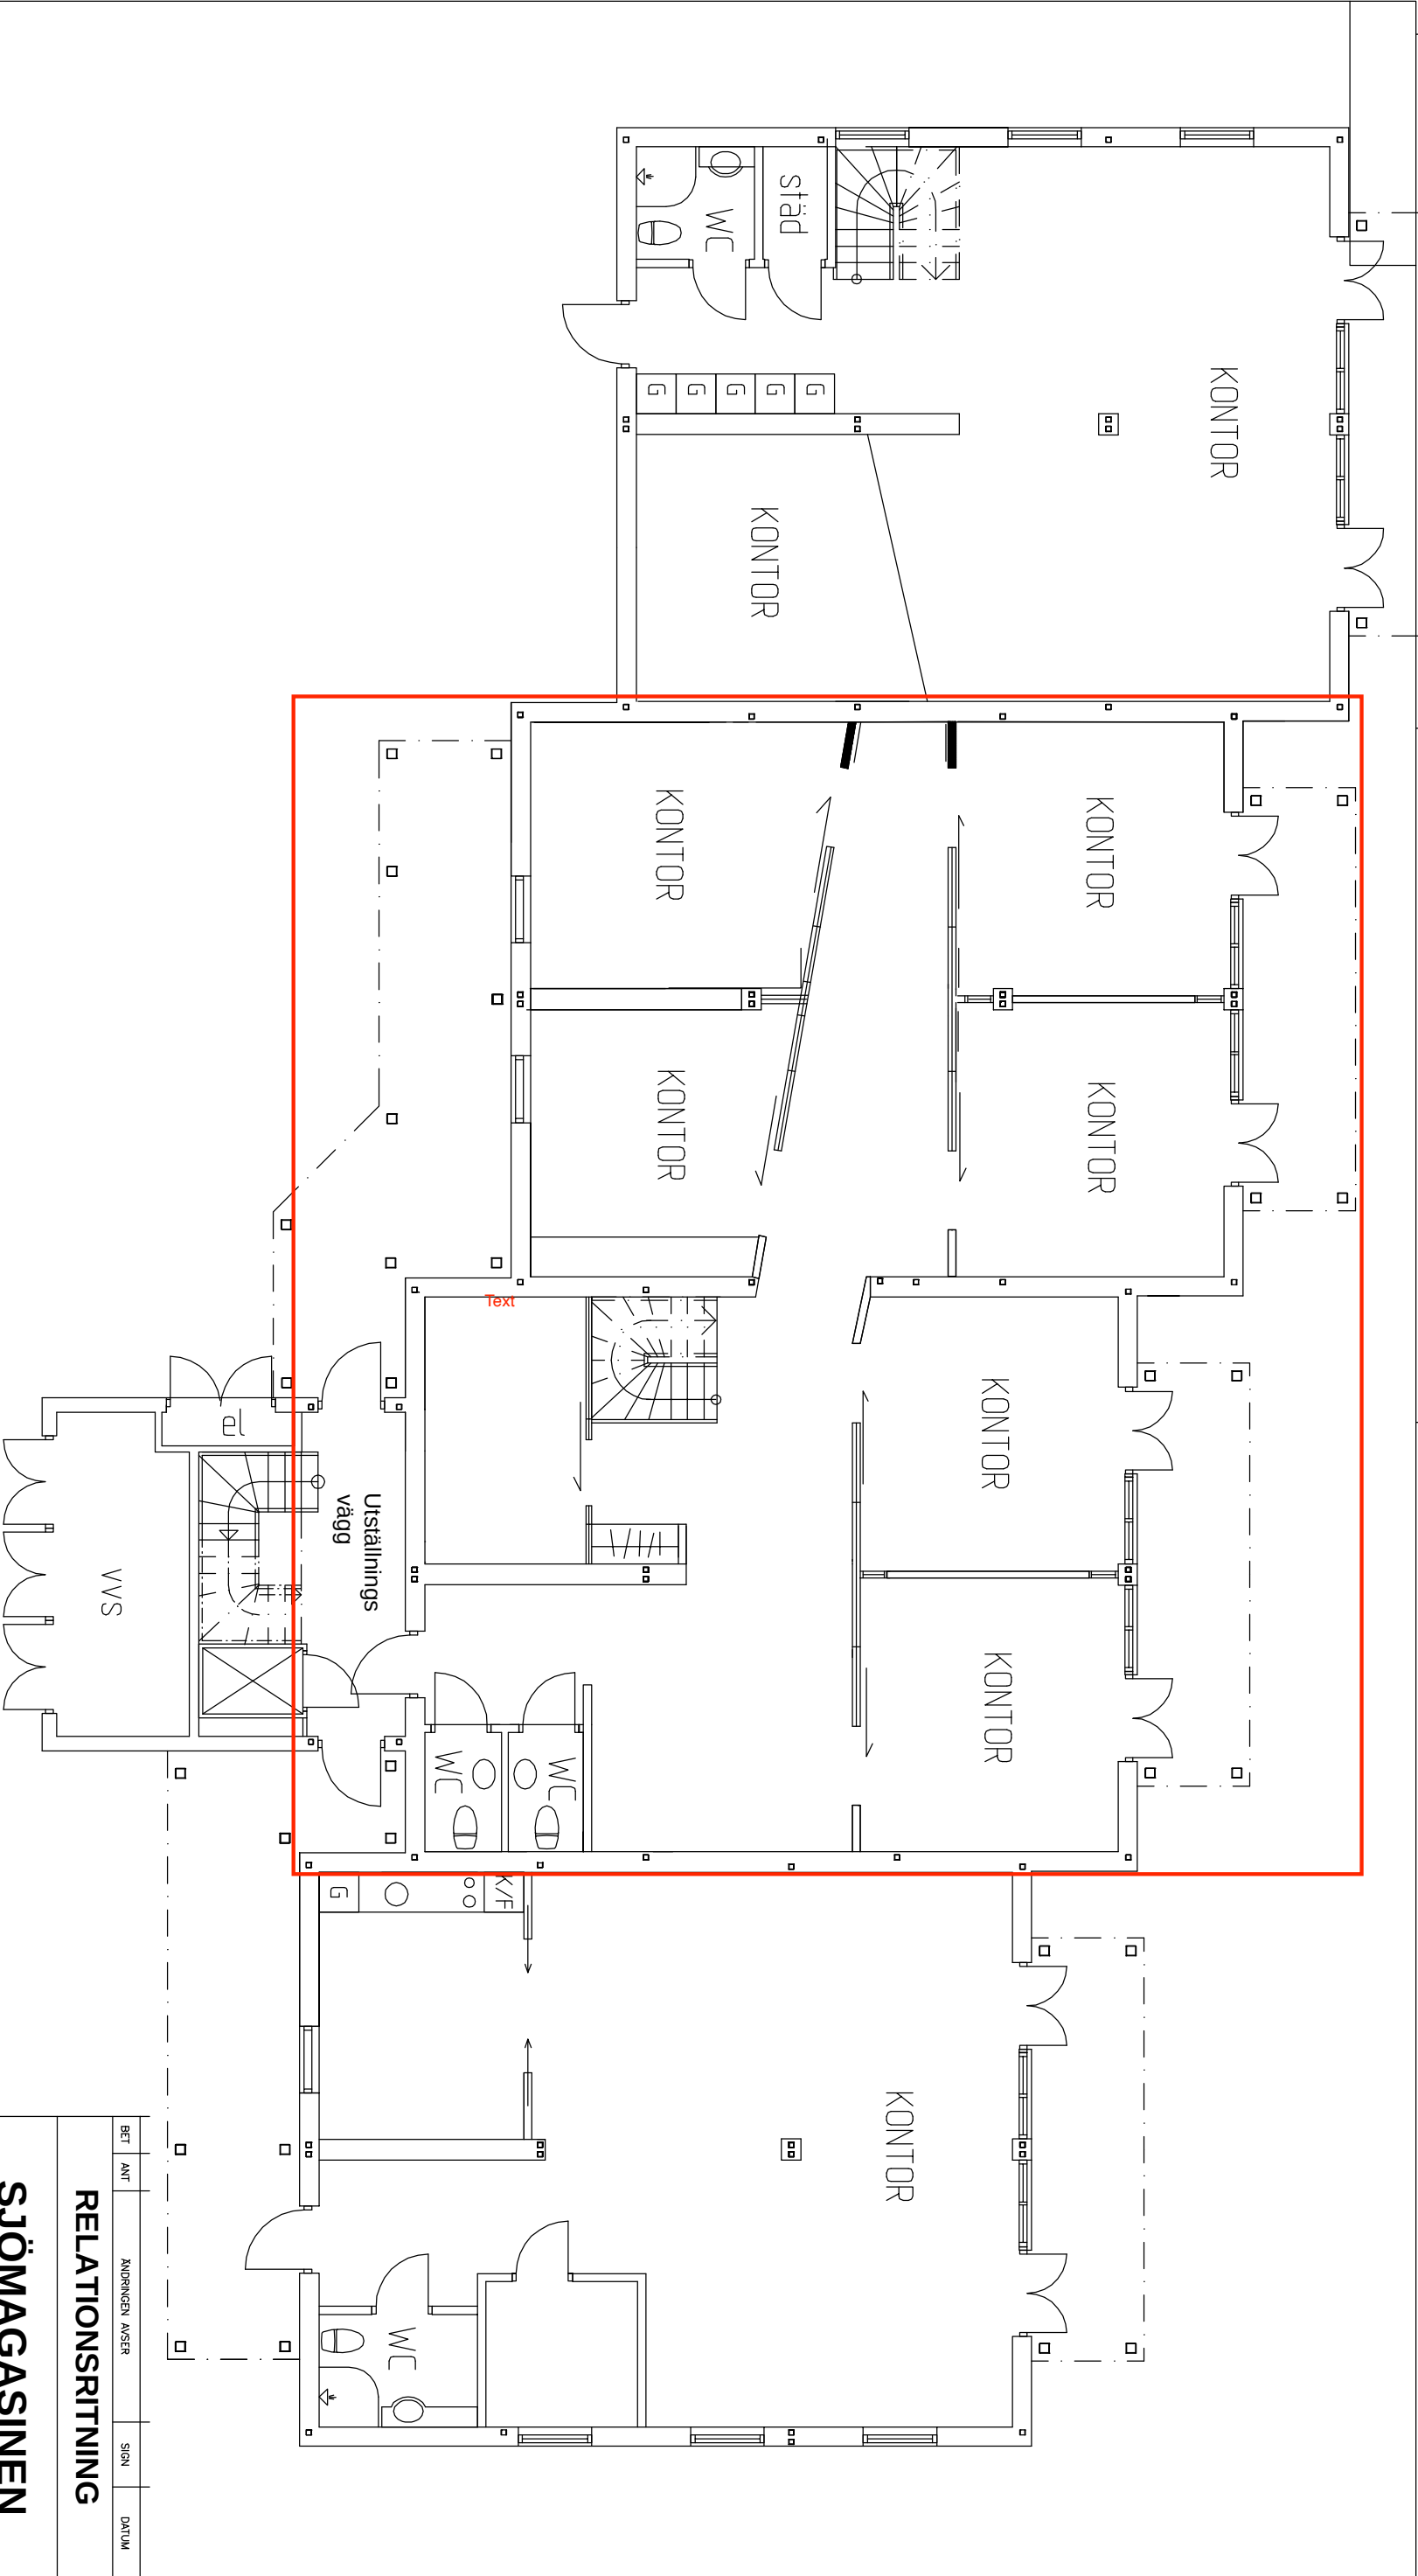

BET	ANT	ANDRINGEN	AVSER	SIGN	DATUM
-----	-----	-----------	-------	------	-------

RELATIONSRTNING

SJÖMAGASINEN

STJERNBERG HULTÉN EHRENBORG					
ARKITEKTER AB					
EKMANSGATAN 3 411 32 GÖTEBORG					
TEL: 031-20 00 60 FAX: 031-18 21 04 MAIL: sha@sha.se					
UPPDRAG NR	09:28	RITAD AV	JJ/ME	HANDLAGGARE	ME
DATUM	110510	ANSVARIG			

PLAN 1 - UPPMÄTNING					
SKALA	1:100	NUMMER	A	310:31	BET