

PLAN 3


FÖRKLARINGAR
 ALLA MÄTT ANGES I MILLIMETER.
 VÄGGTYPER
 V1 = 70/70 (450) 2-2 M0 40-44dB
 V2 = 70/70 (450) 2-2 MR 44dB
 V3 = 70/70 (450) 2-2 M30 44dB
 V4 = 70/70x2 (450) 3-3 M140 60-65dB

FÖRESKRIFTER

HÄNVISNINGAR

BET	ANT	ÄNDRINGEN AVSER	DATUM	SIGN

RELATIONSHANDLING

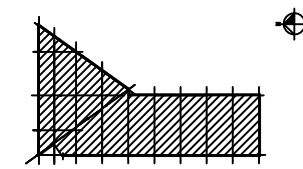

KABRO



X	A	ELLSINGER ARKITEKTKONTOR AB	031- 10 20 70
	AI		
	K		
	KS		
	V		
	VS		
	E		
	SC		
	S		
	B		
	SK		
	AK		
	M		
	XXX		

UPPDRAG NR	RITAD AV	HANDLAGGARE
DATUM	ANSVARIG	H KIHLEN
2013-05-13	HANS KIHLEN	
PROJEKTNAMN	OSDAL 3:9 NYBYGGNAD AV KONTOR/ LAGER	
OSDAL 3:9	BORÅS KOMMUN	
BLIVANDE UTSEENDE	PLAN 3 - HELPLAN	
SKALA	NUMMER	I BET
1:100 (A1)	A40.1-140	
1:200 (A3)		

