
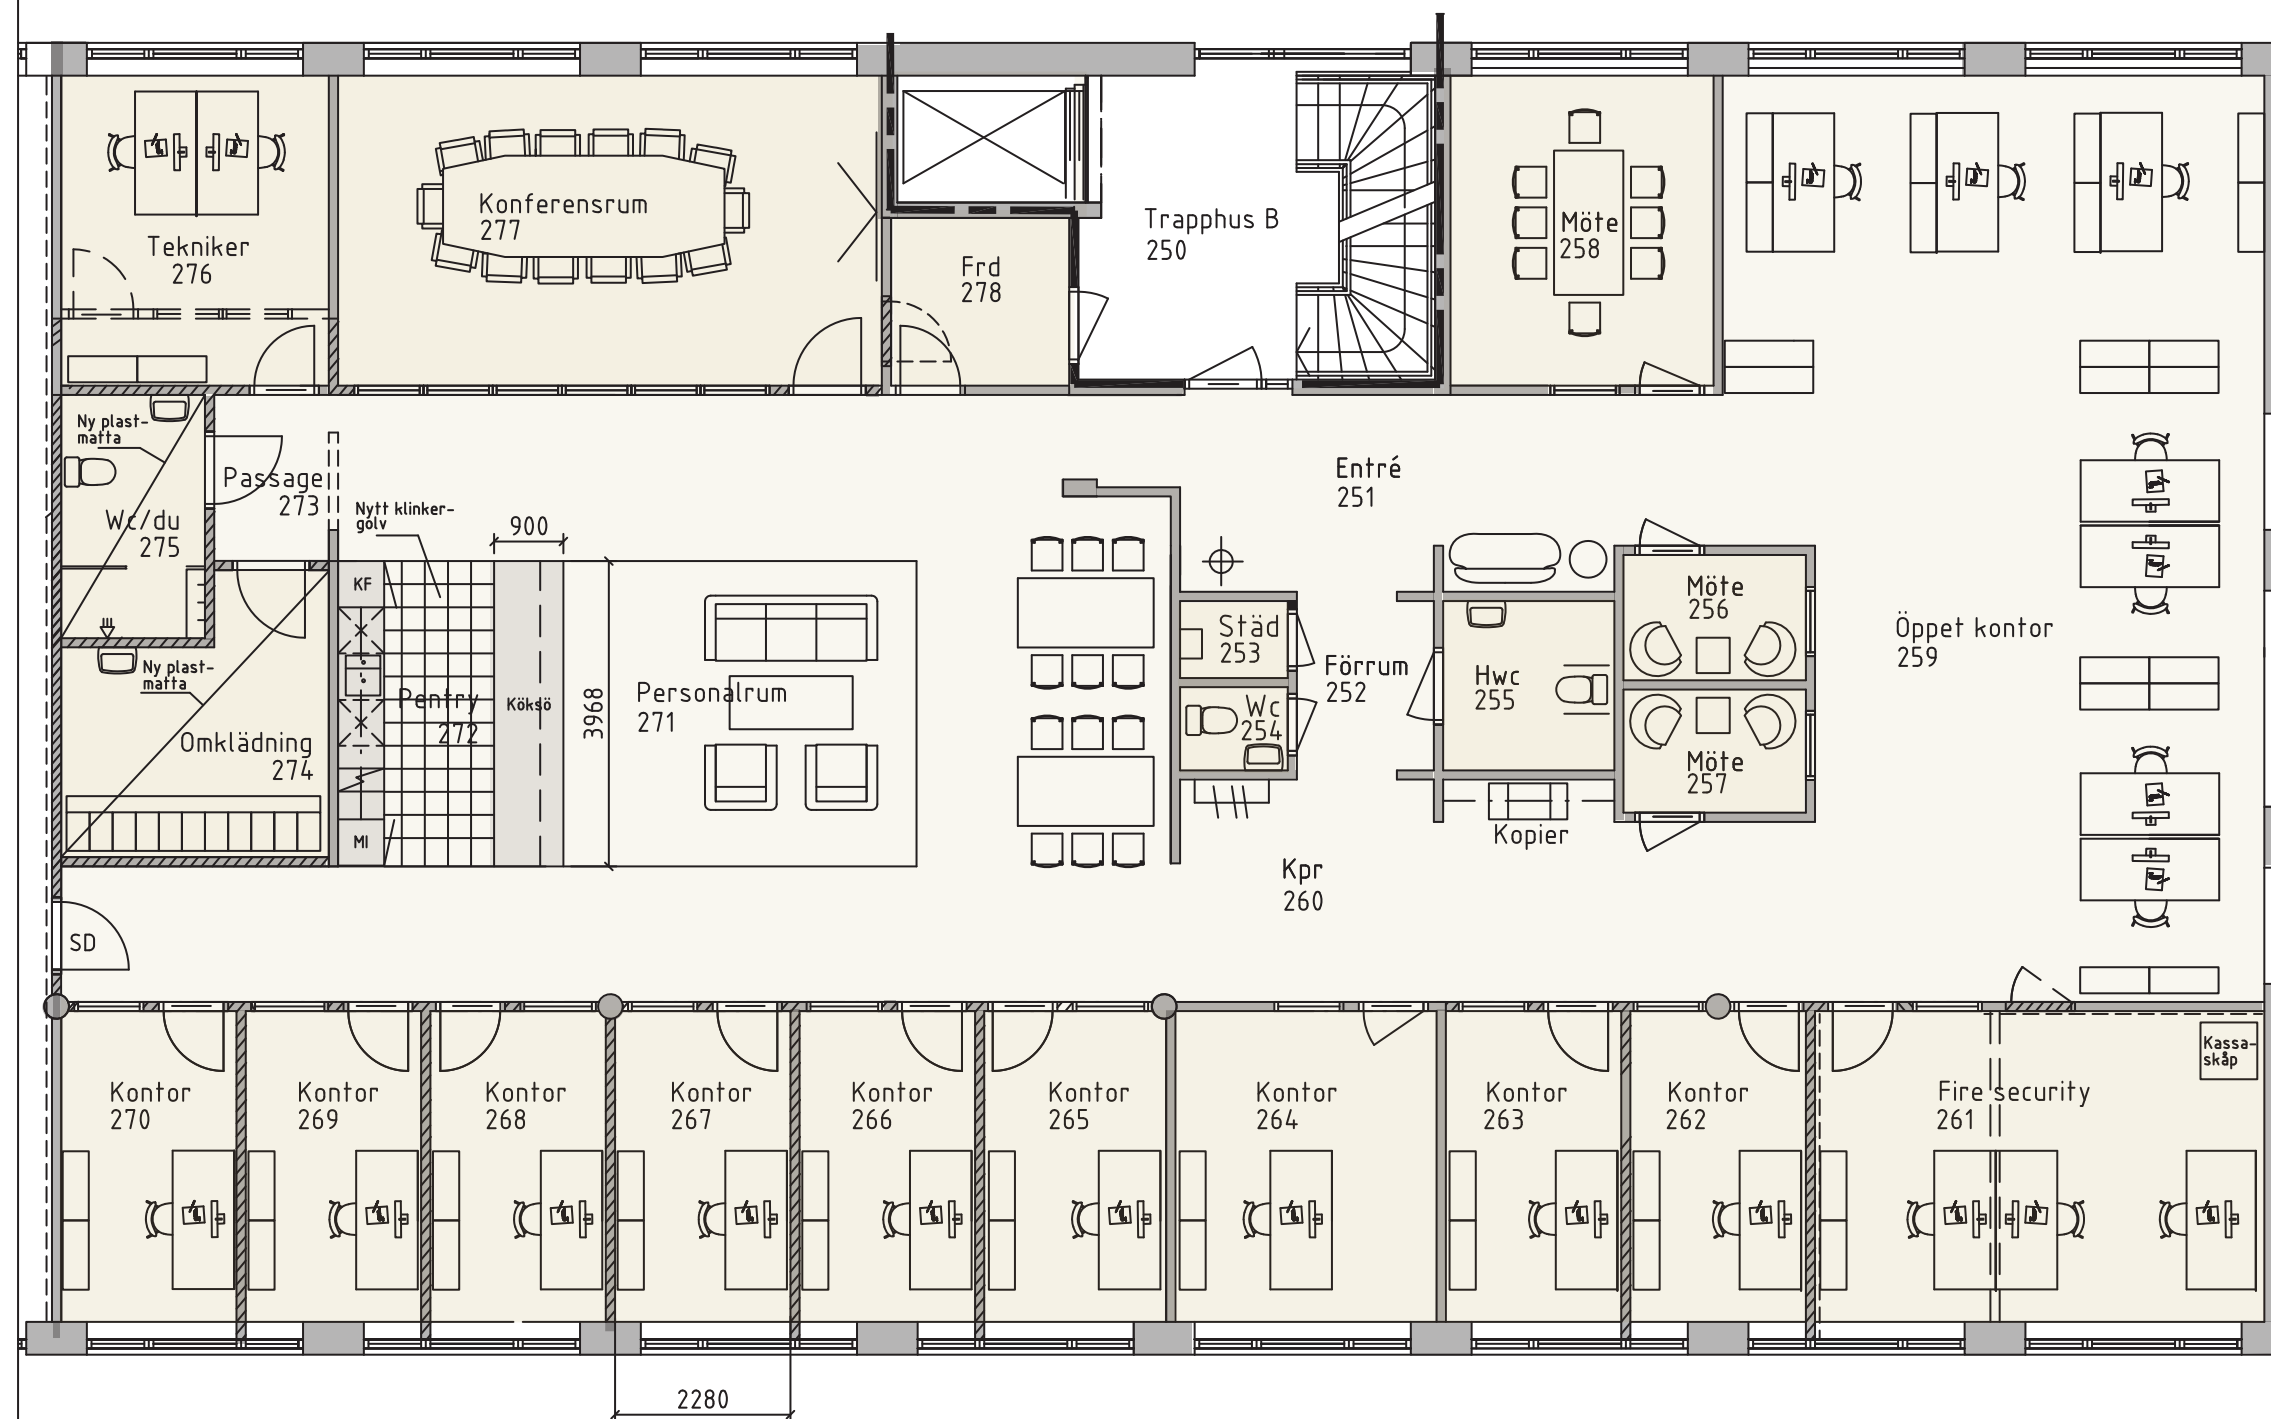


Orienteringsplan

Väggar, dörrar osv.

- Ny vägg
- Plåt i vägg (enl beskrivn)
- Riven vägg/dörr/gp.
- Bef dörr
- Ny dörr
- Ny Ståldörr, Brand och inbrottskl.

Nytt kök/köksö

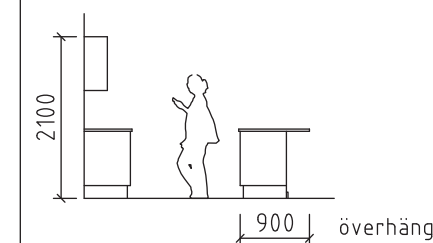

Innerväggar byggs mot delning(karm) i fönster
Atalet blir då 6 egna kontor på denna sträcka.

Plan 2 / del av
ca 438 kvm

FÖRSLAG B



OSDAL 3:4
PLAN 2
Befintligt utseende
2023 10 16

0704 - 00 71 00
ARKITEKTKIHLEN AB