



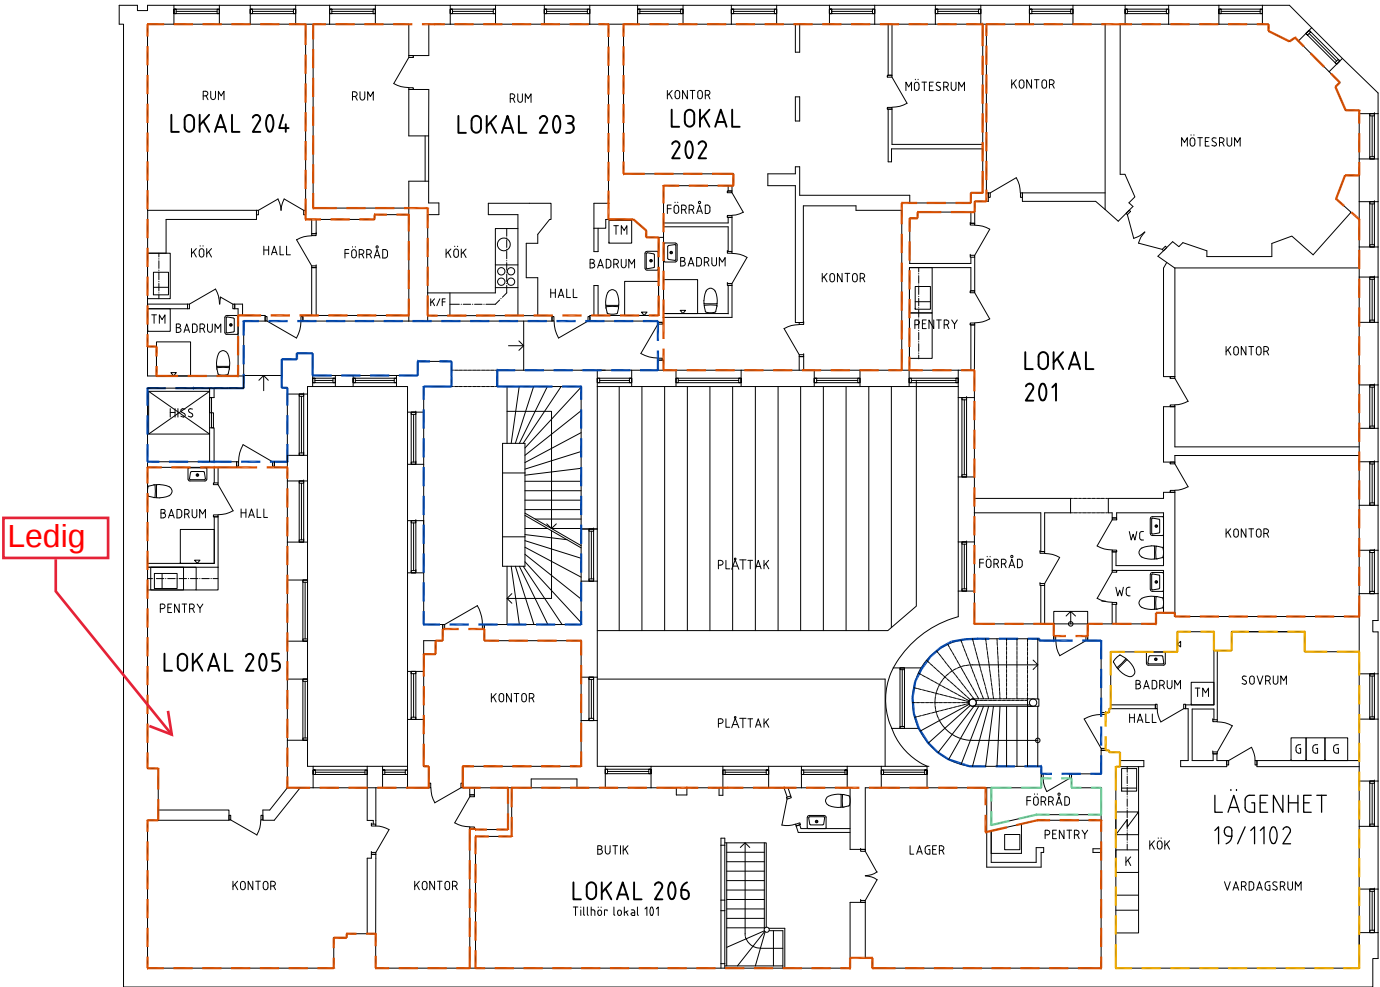

PLAN 2

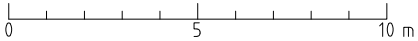



AREOR PLAN 2  
BOA och LOA enligt Rådas  
protokoll. (ej delning av lokal 18  
och 23.) BIA och ÖVA uppmätt  
utifrån uppritat material.

|           |         |
|-----------|---------|
| LOA       |         |
| Lokal 201 | 162 kvm |
| Lokal 202 | 72 kvm  |
| Lokal 203 | 54 kvm  |
| Lokal 204 | 42 kvm  |
| Lokal 205 | 88 kvm  |
| Lokal 206 | 74 kvm  |

|             |        |
|-------------|--------|
| BOA         |        |
| Lgh 19/1102 | 55 kvm |
| ÖVA         | 64 kvm |

|     |     |
|-----|-----|
| LOA | --- |
| BOA | --- |
| ÖVA | --- |
| BIA | --- |

| REV | ANT | ÄNDRINGEN AVSER | SIGN | DATUM |
|-----|-----|-----------------|------|-------|
|-----|-----|-----------------|------|-------|

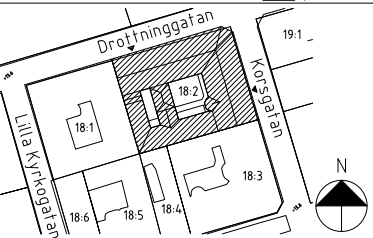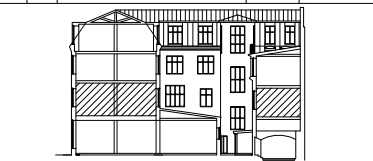

|                                                                          |                 |             |
|--------------------------------------------------------------------------|-----------------|-------------|
| RELATIONSHANDLING                                                        |                 |             |
| INOM VALLGRAVEN 18:2                                                     |                 |             |
| PROJEKT NR                                                               | RITAD/KONSTR AV | HANDLÄGGARE |
| 171010                                                                   | SN              | MR          |
| DATUM                                                                    | ANSVARIG        |             |
| 171010                                                                   | M. RUNDLÖF      |             |
| K7-9 (KORSG. 7-9 & DROTNINGG. 21-23)<br>BOSTÄDER, KONTOR & BUTIKSLOKALER |                 |             |
| PLAN 2                                                                   |                 |             |
| SKALA                                                                    | RITNR.          | REV.        |
| 1:100                                                                    | A-40.1-20       |             |